


# GRUNDRISS ( Linker Teil )

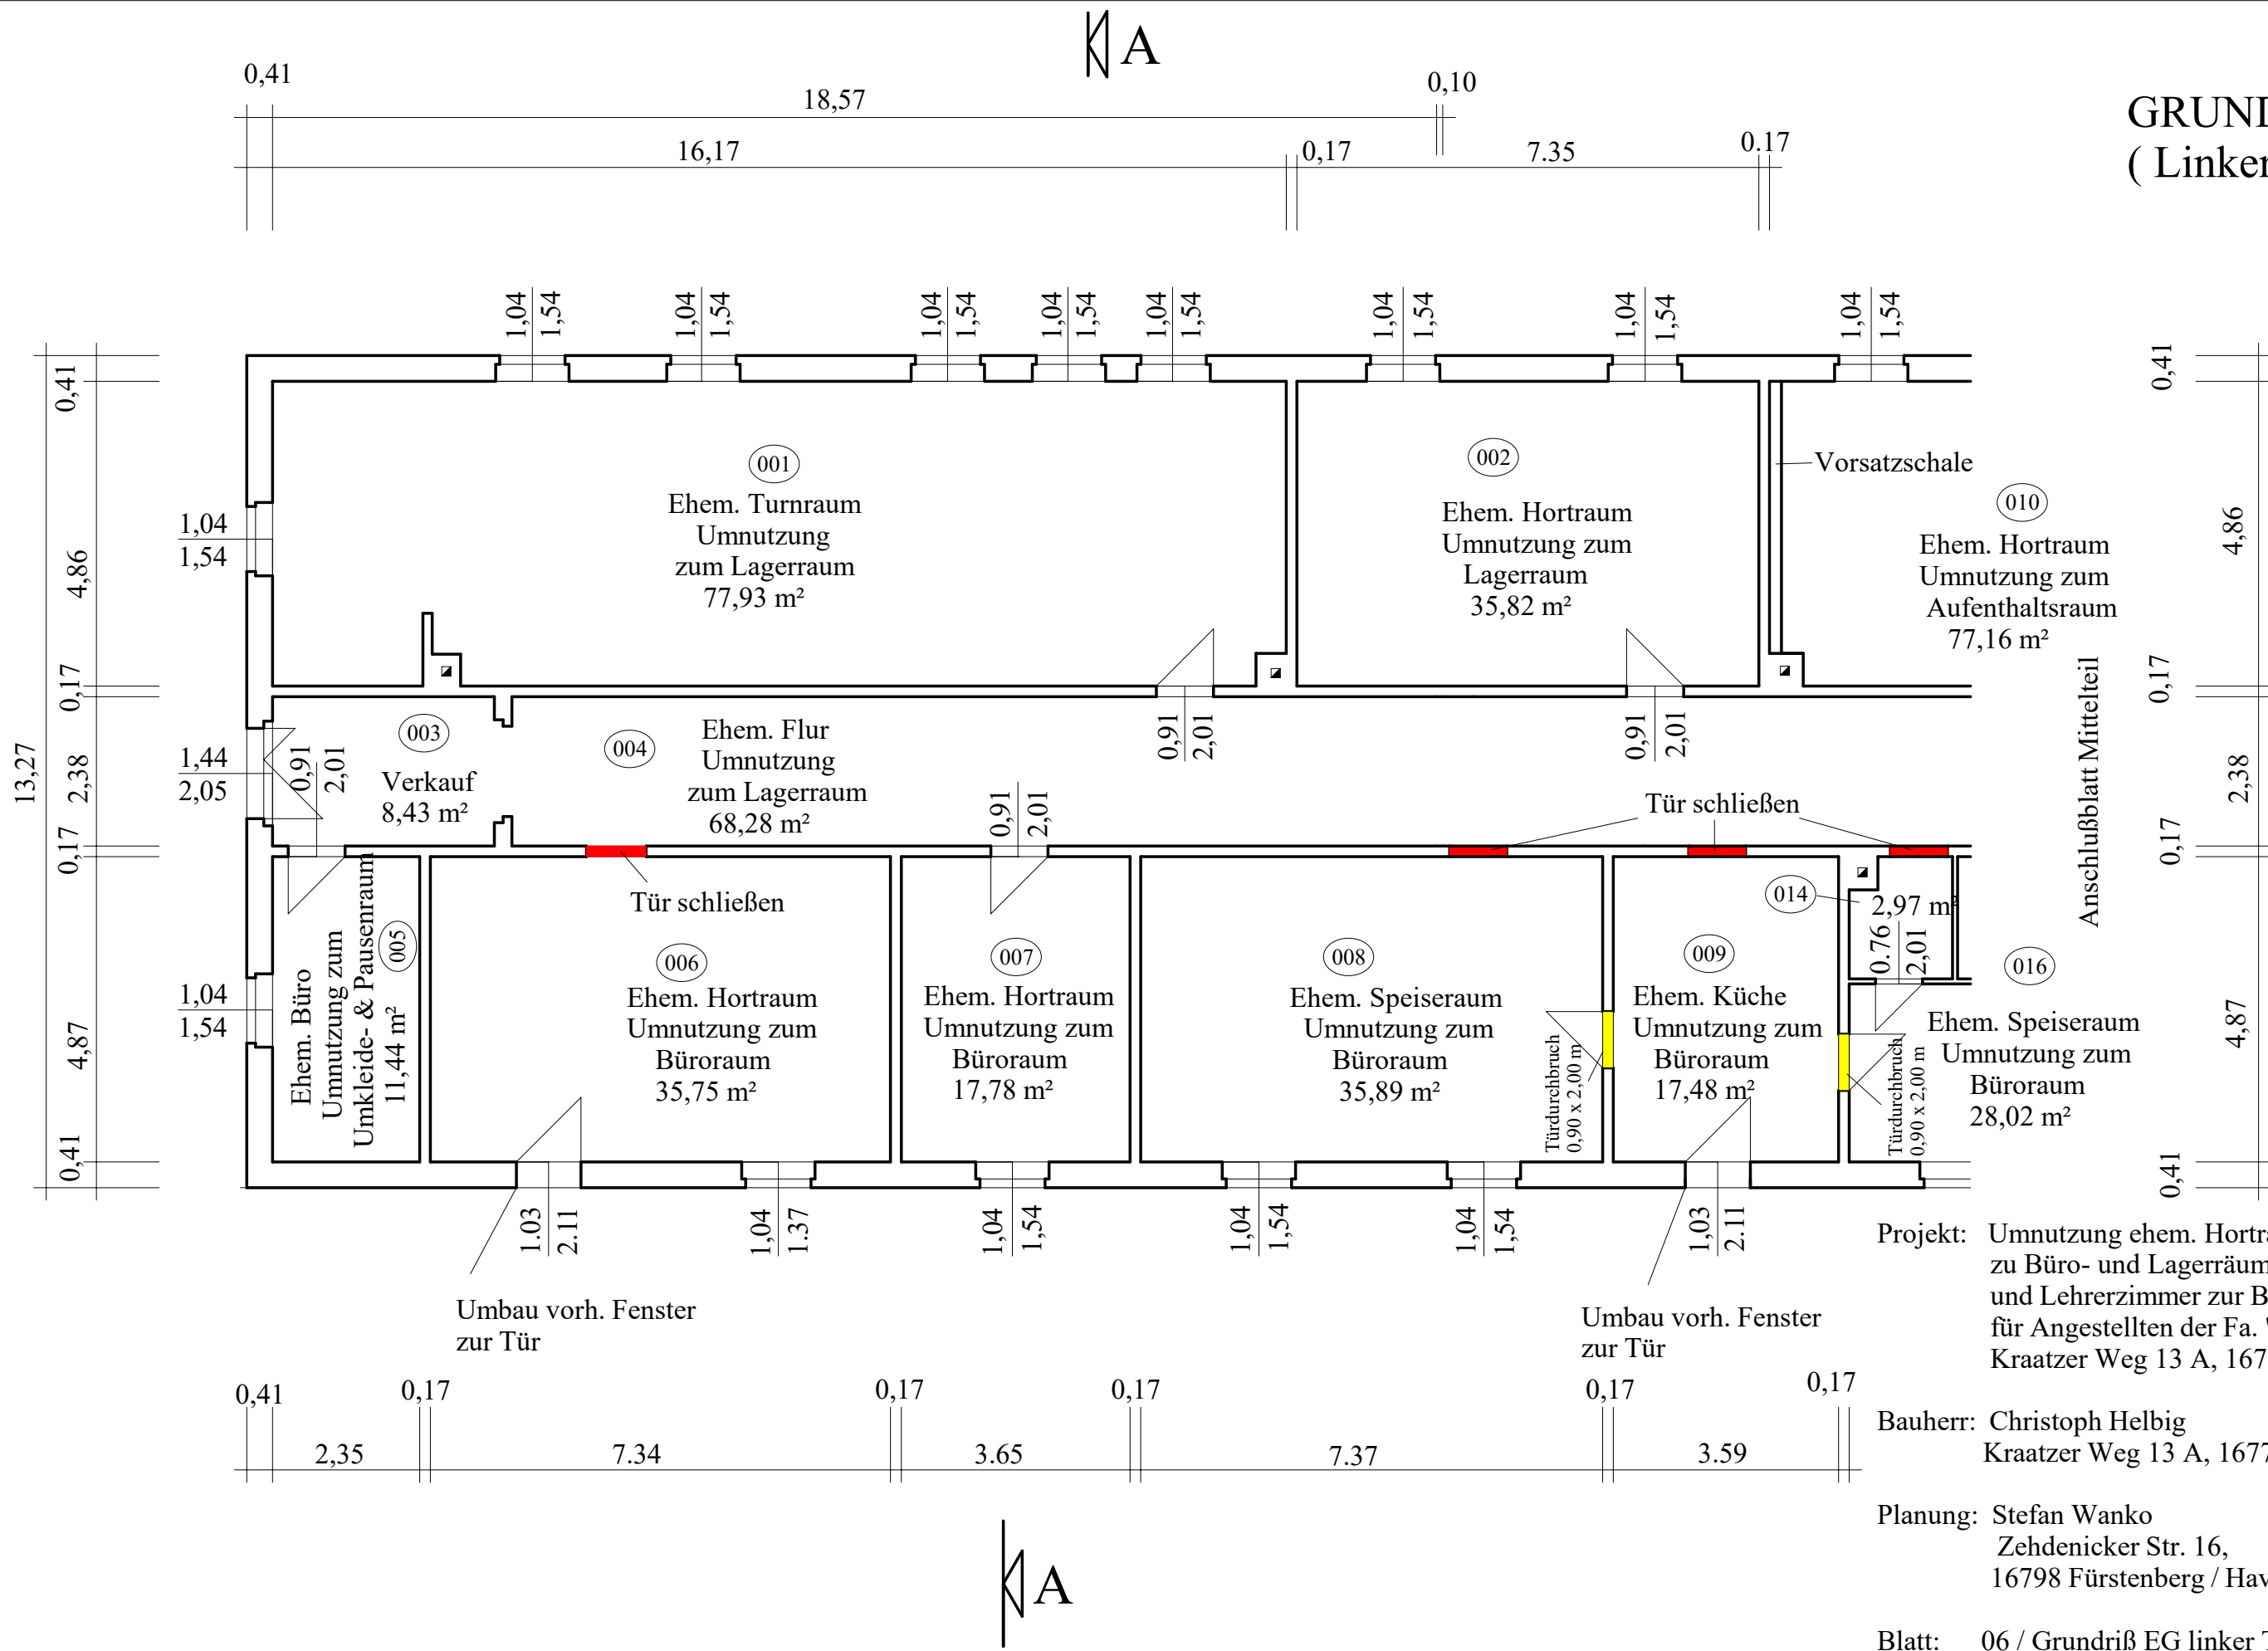

Projekt: Umnutzung ehem. Horräume zu Büro- und Lagerräume mit Verkauf und Lehrerzimmer zur Betriebswohnung für Angestellten der Fa. "Frucht Logistik" Kraatzer Weg 13 A, 16775 Gransee

Bauherr: Christoph Helbig  
Kraatzer Weg 13 A, 16775 Gransee

Planung: Stefan Wanko  
Zehdenicker Str. 16,  
16798 Fürstenberg / Havel

Blatt: 06 / Grundriß EG linker Teil

Datum: 20.03.2018

M 1 : 100

