


GRUNDRISS (Mittelteil)

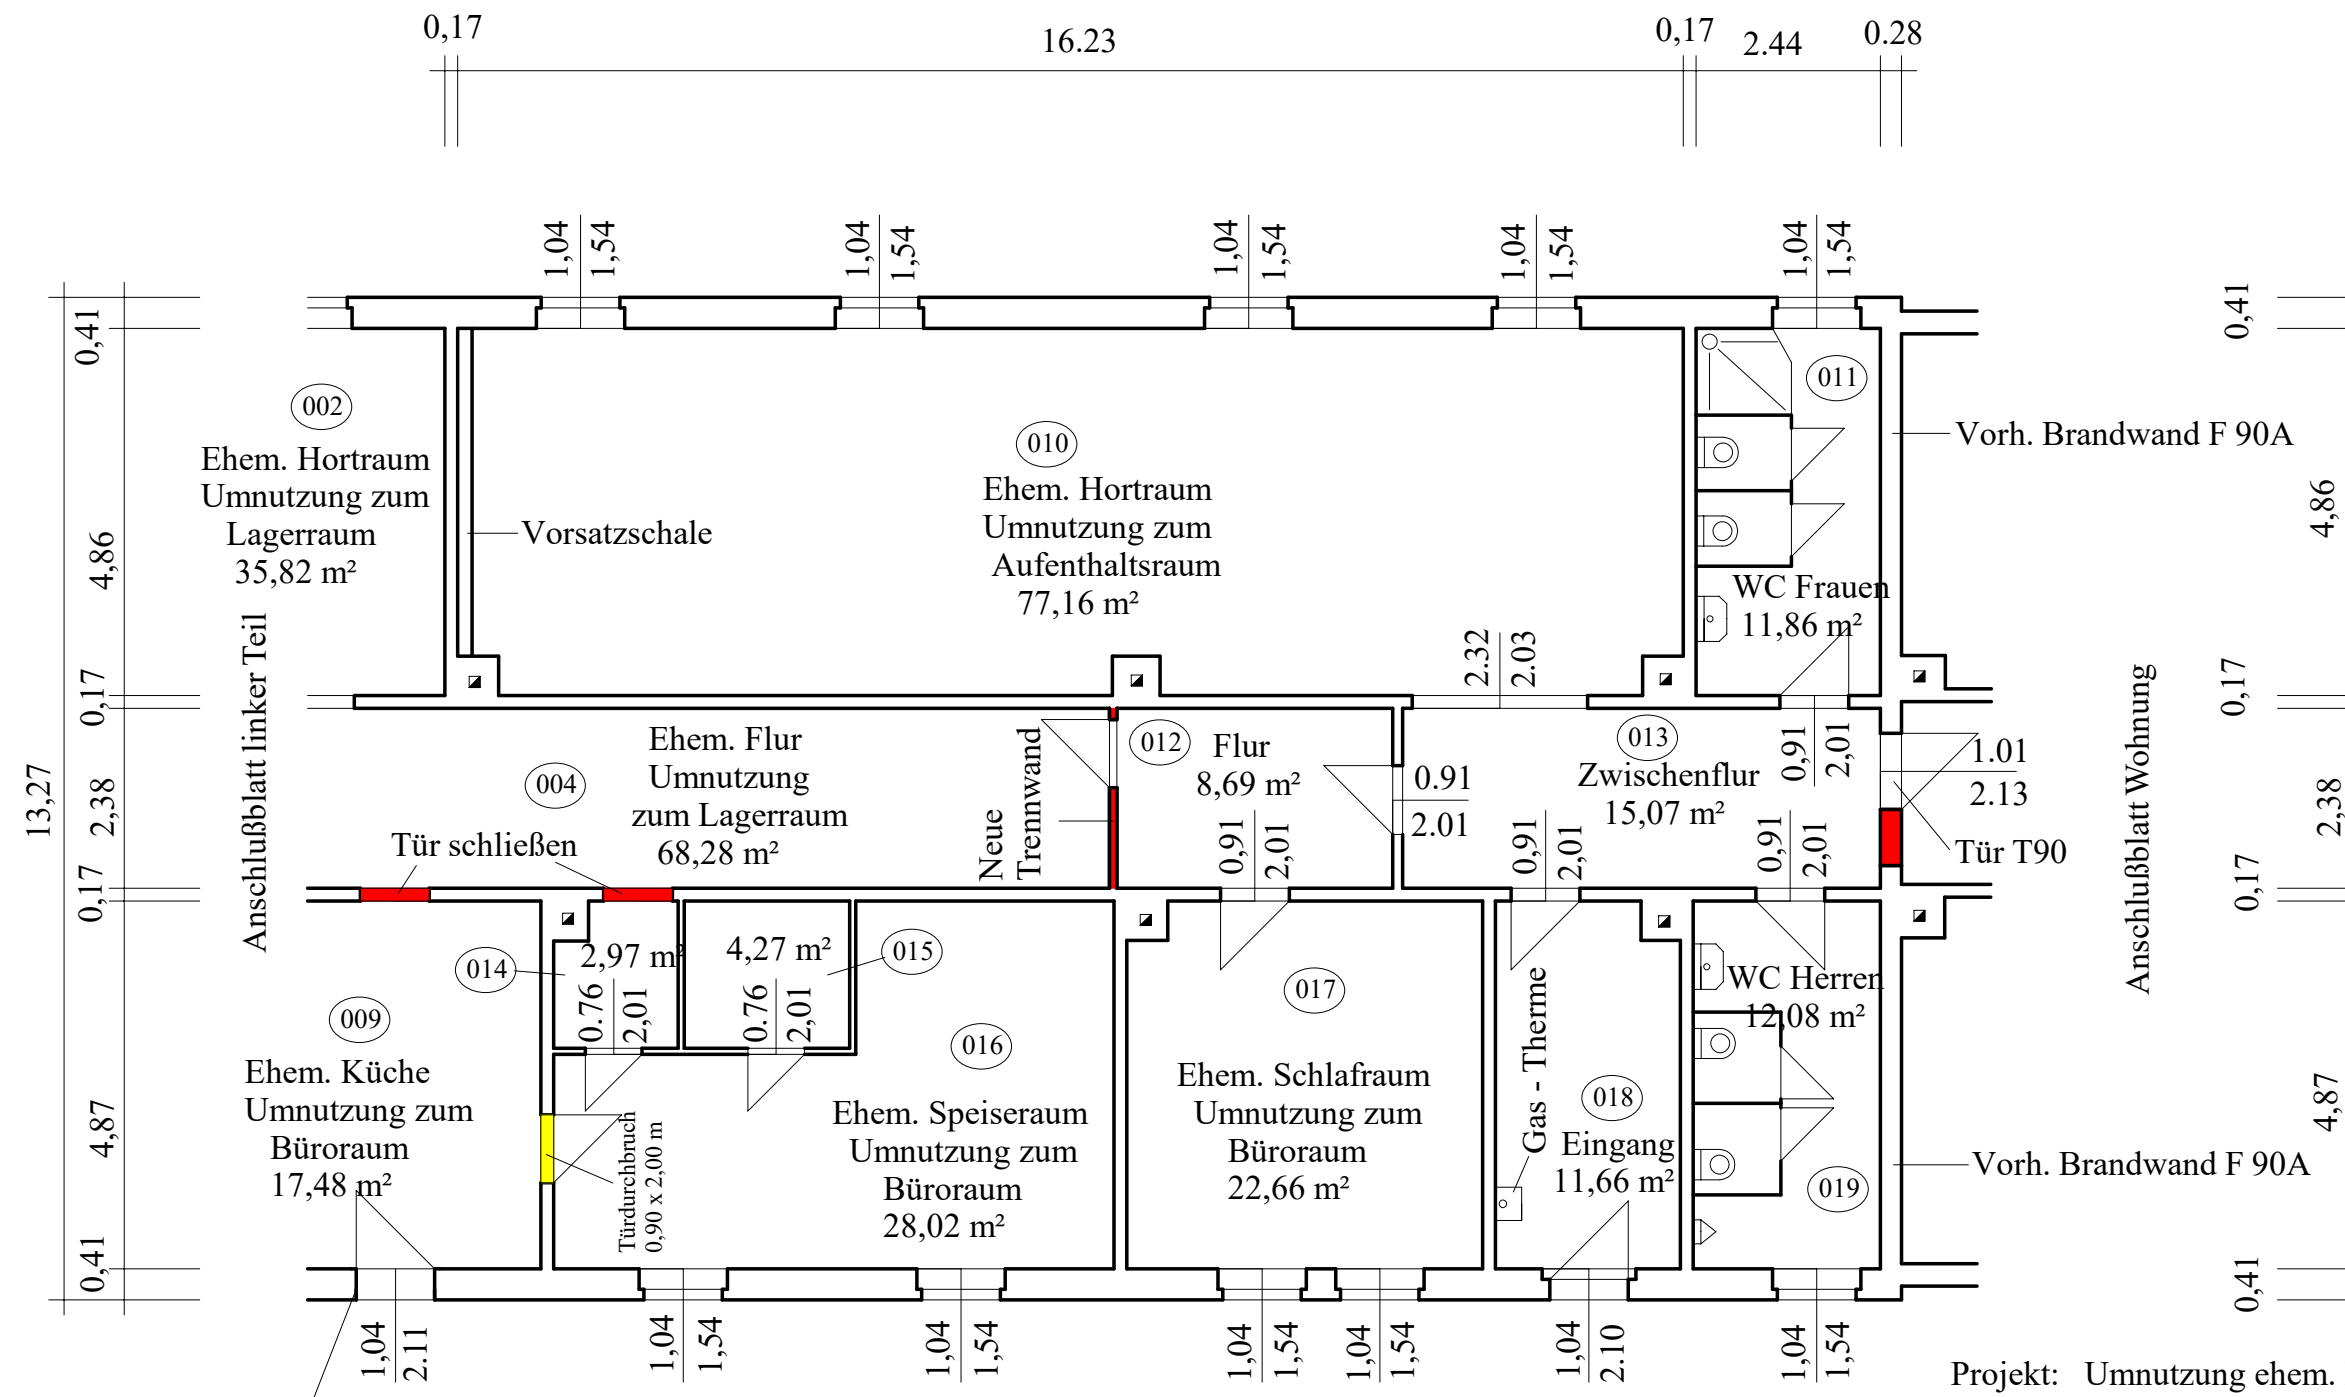

Umbau vorh. Fenster zur Tür

Projekt: Umnutzung ehem. Horträume zu Büro- und Lagerräume mit Verkauf und Lehrerzimmer zur Betriebswohnung für Angestellten der Fa. "Frucht Logistik" Kraatzer Weg 13 A, 16775 Gransee

Bauherr: Christoph Helbig
Kraatzer Weg 13 A, 16775 Gransee

Planung: Stefan Wanko
Zehdenicker Str. 16, 16798 Fürstenberg / Havel

Blatt: 07 / Grundriß EG Mittelteil

Datum: 20.03.2018

Anmerkung :
Das Rohbau-Nennmaß für die Brandschutztür ist entsprechend den Angaben des Herstellers zu beachten und auszuführen.

M 1 : 100

