Alle Maße sind nach den örtlichen Gegebenheiten zu überprüfen !
Bei Unklarheiten ist der Auftraggeber zu informieren. Zeichnung ist keine Ausführungsplanung.

The MORAWA FAMILY

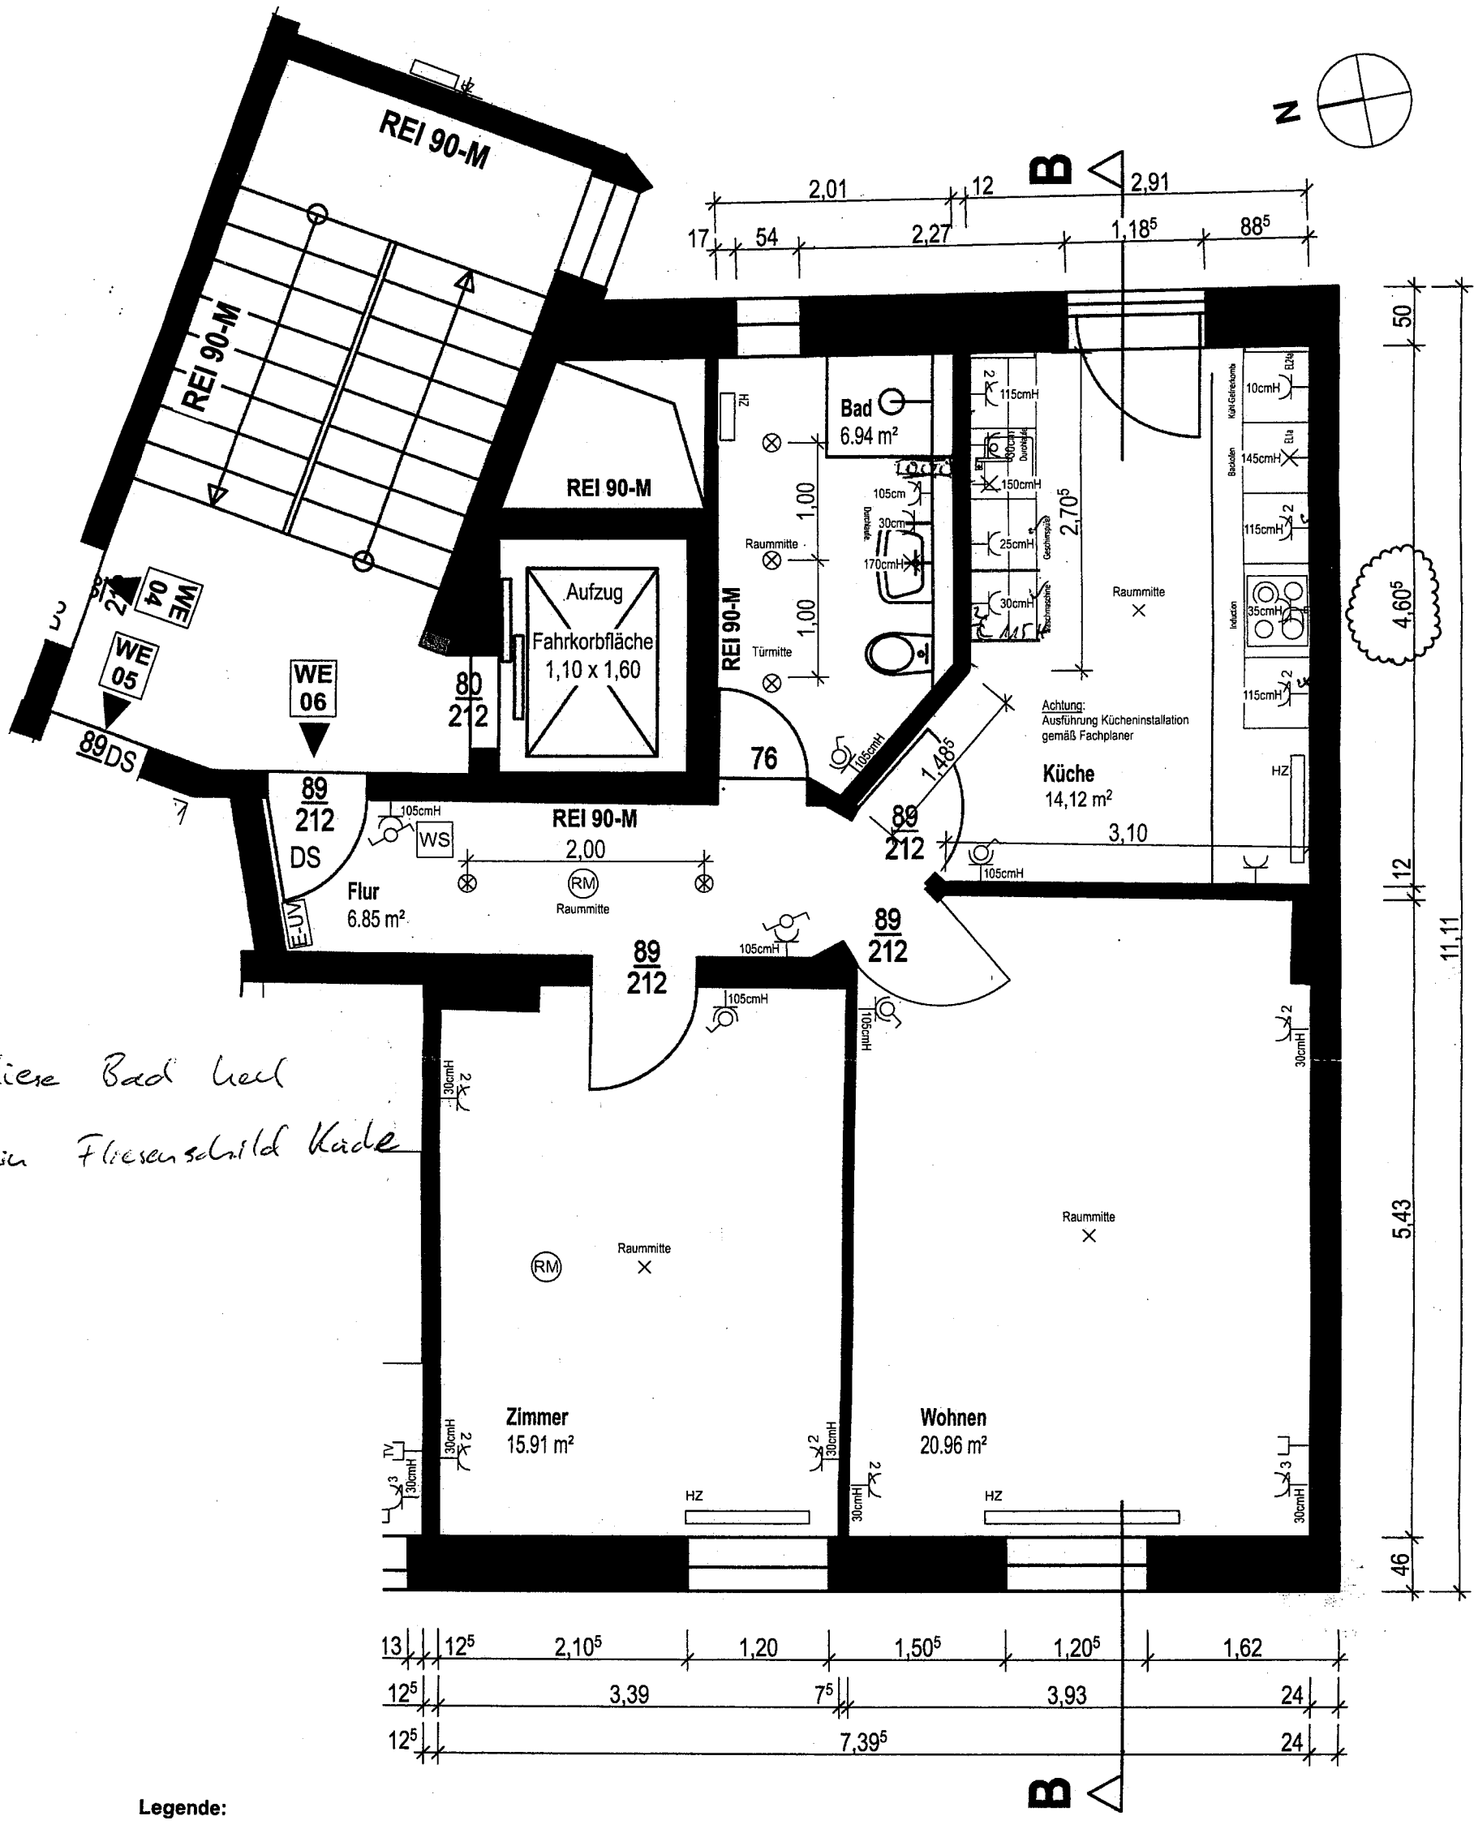

Fliese Bad hell
• kein Fliesenschild Küche

Legende:

	Ausschalter		Schukosteckdose 2-fach
	Wechselschalter		Schukosteckdose 3-fach
	Wandauslass für Leuchtenanschluss	RJ45	Daten-Anschlussdose Cat.5 2x RJ45 UP
×	Deckenauslass für Leuchtenanschluss		FM-Anschlussdose TAE 6F UP
⊗	Einbau-Strahler	L	Badezimmer Lüfter
	Schukosteckdose 1-fach	RM	Rauchwarnmelder
	Schukosteckdose 1-fach, schaltbar	WS	Wohnungsstation

Achtung:
Abmessungen Heizkörper gemäß Fachplaner

Hinweis:
Einbauhöhe Schalter: 105cm ab **Oberkante Fertigfußboden**
Einbauhöhe Steckdosen, 30cm ab **Oberkante Fertigfußboden**
Schalter und Steckdosen. reinweiß
Abstand Achse Schalter zur Rohbautüröffnung : 20cm

1.OG - WE 06/ 9/12

21.07.2022

OBJEKT: JULIUS-ERTEL-STR. 18, 21107 HAMBURG