



ERDGESCHOSS  
 WOHNFLÄCHE : LINKS  
 67,2 m<sup>2</sup>

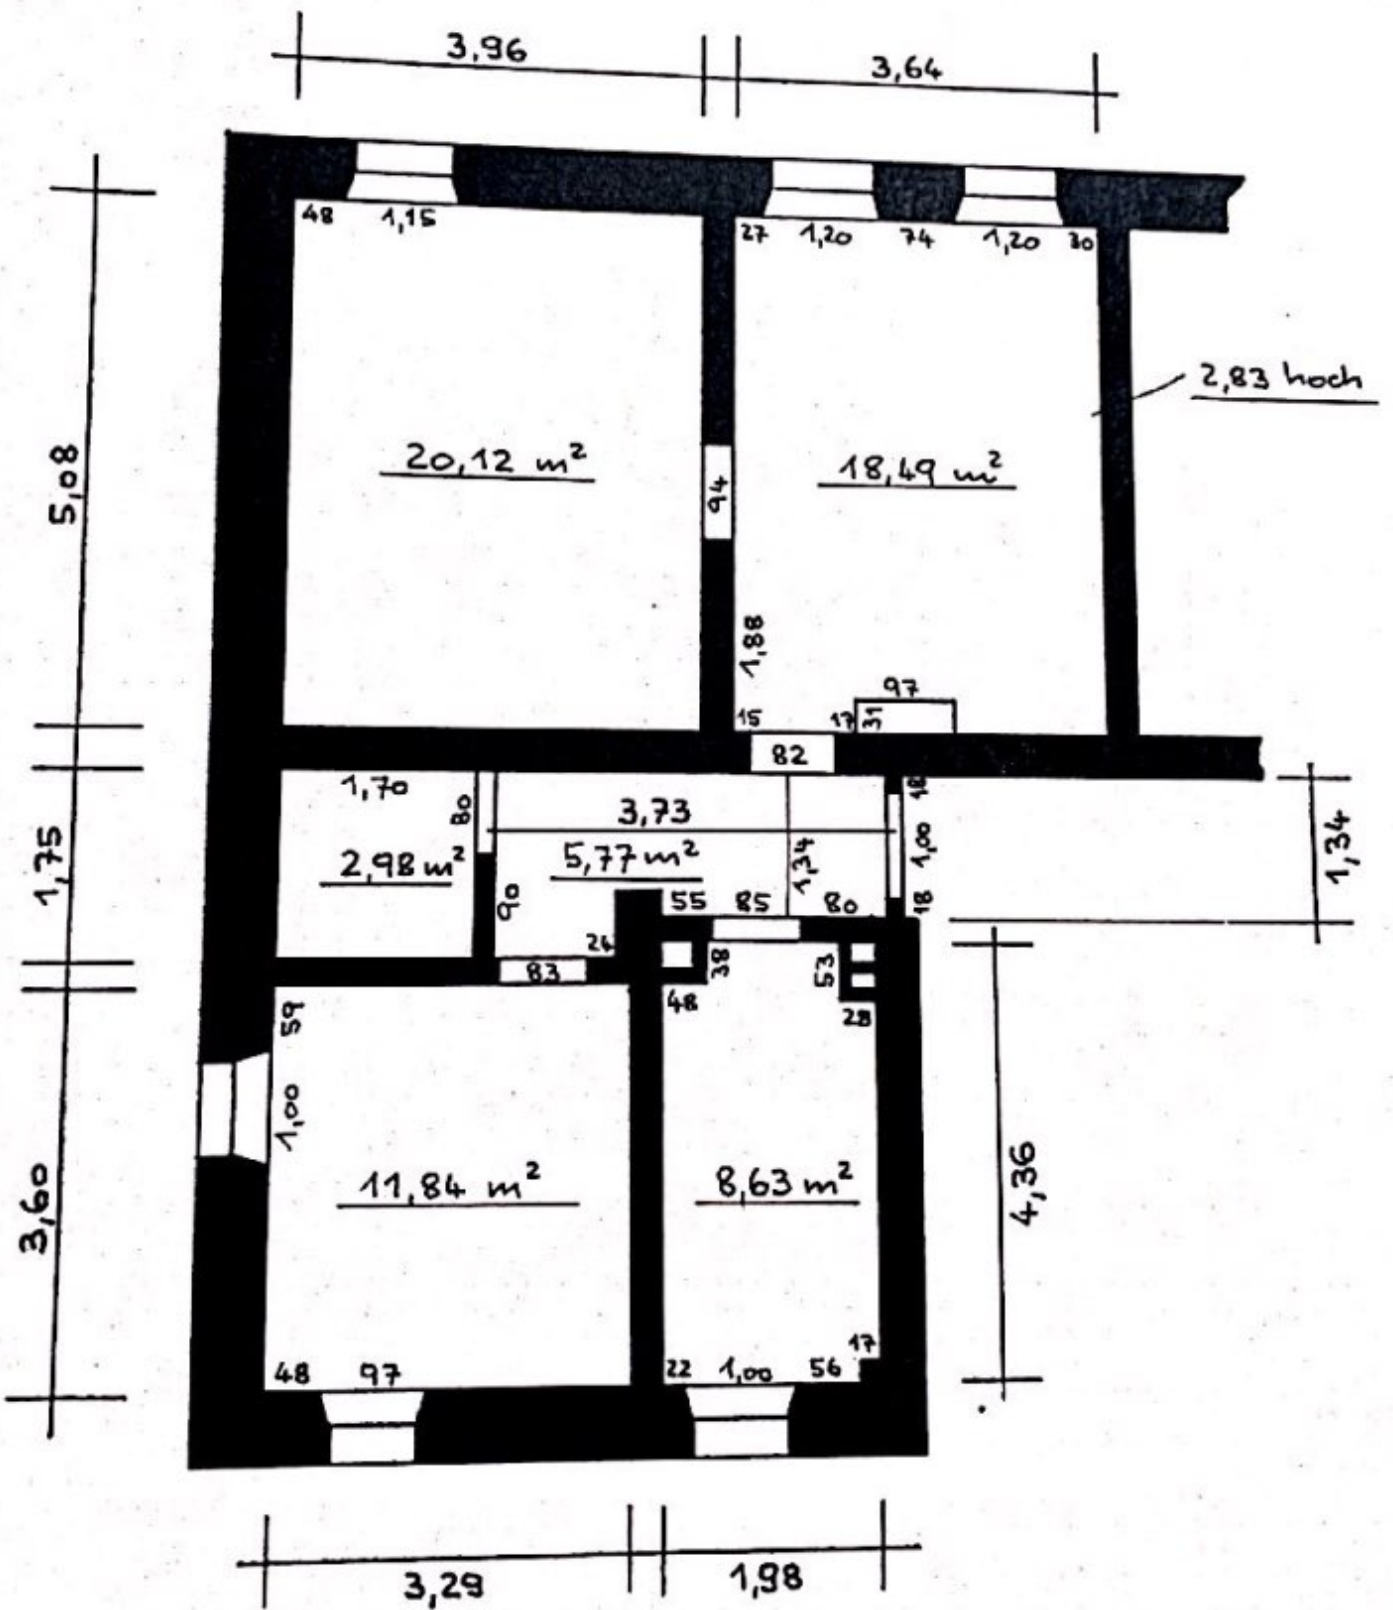

ERDGESCHOSS RECHTS  
 WOHNFLÄCHE : 72,5 m<sup>2</sup>

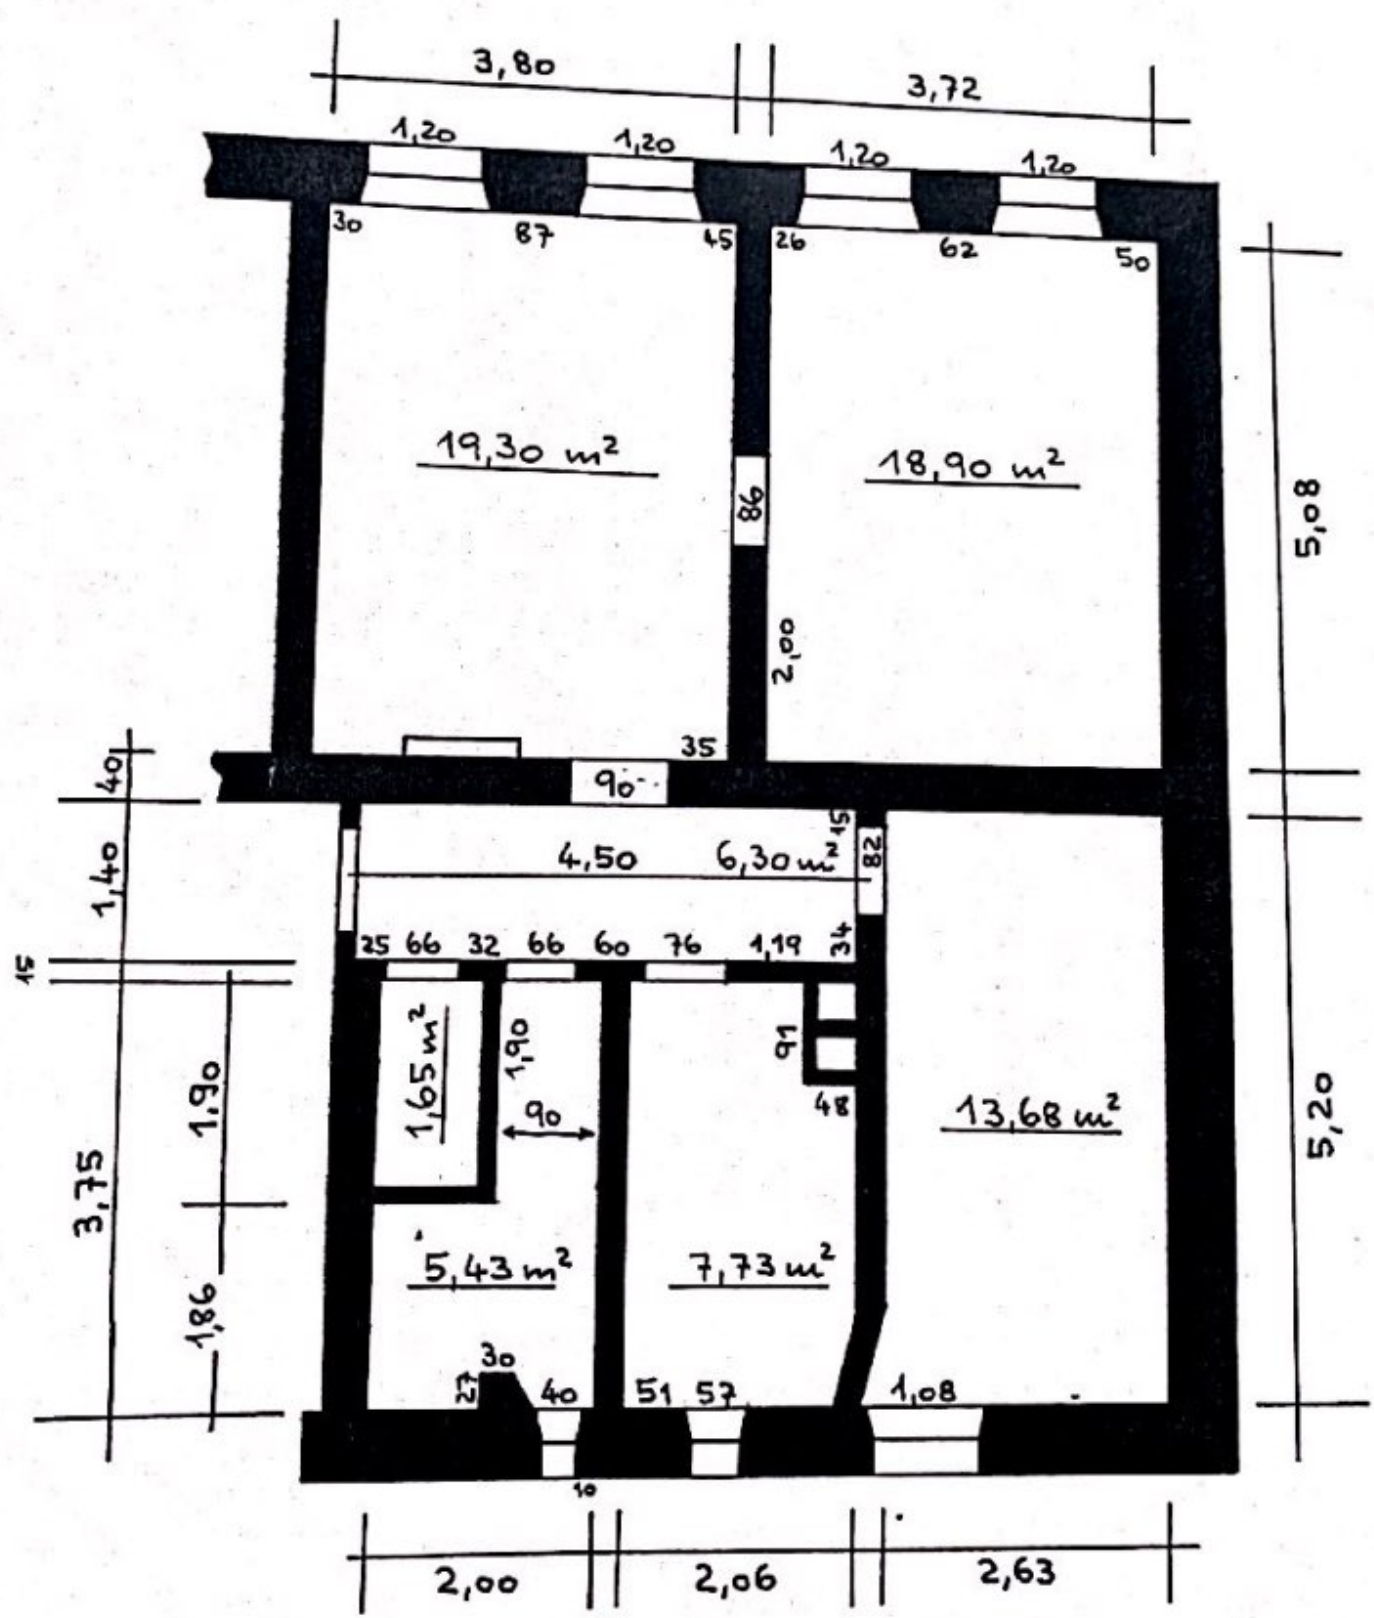


1. STOCK


LINKS

WOHNFLÄCHE

: 59,8 m<sup>2</sup>

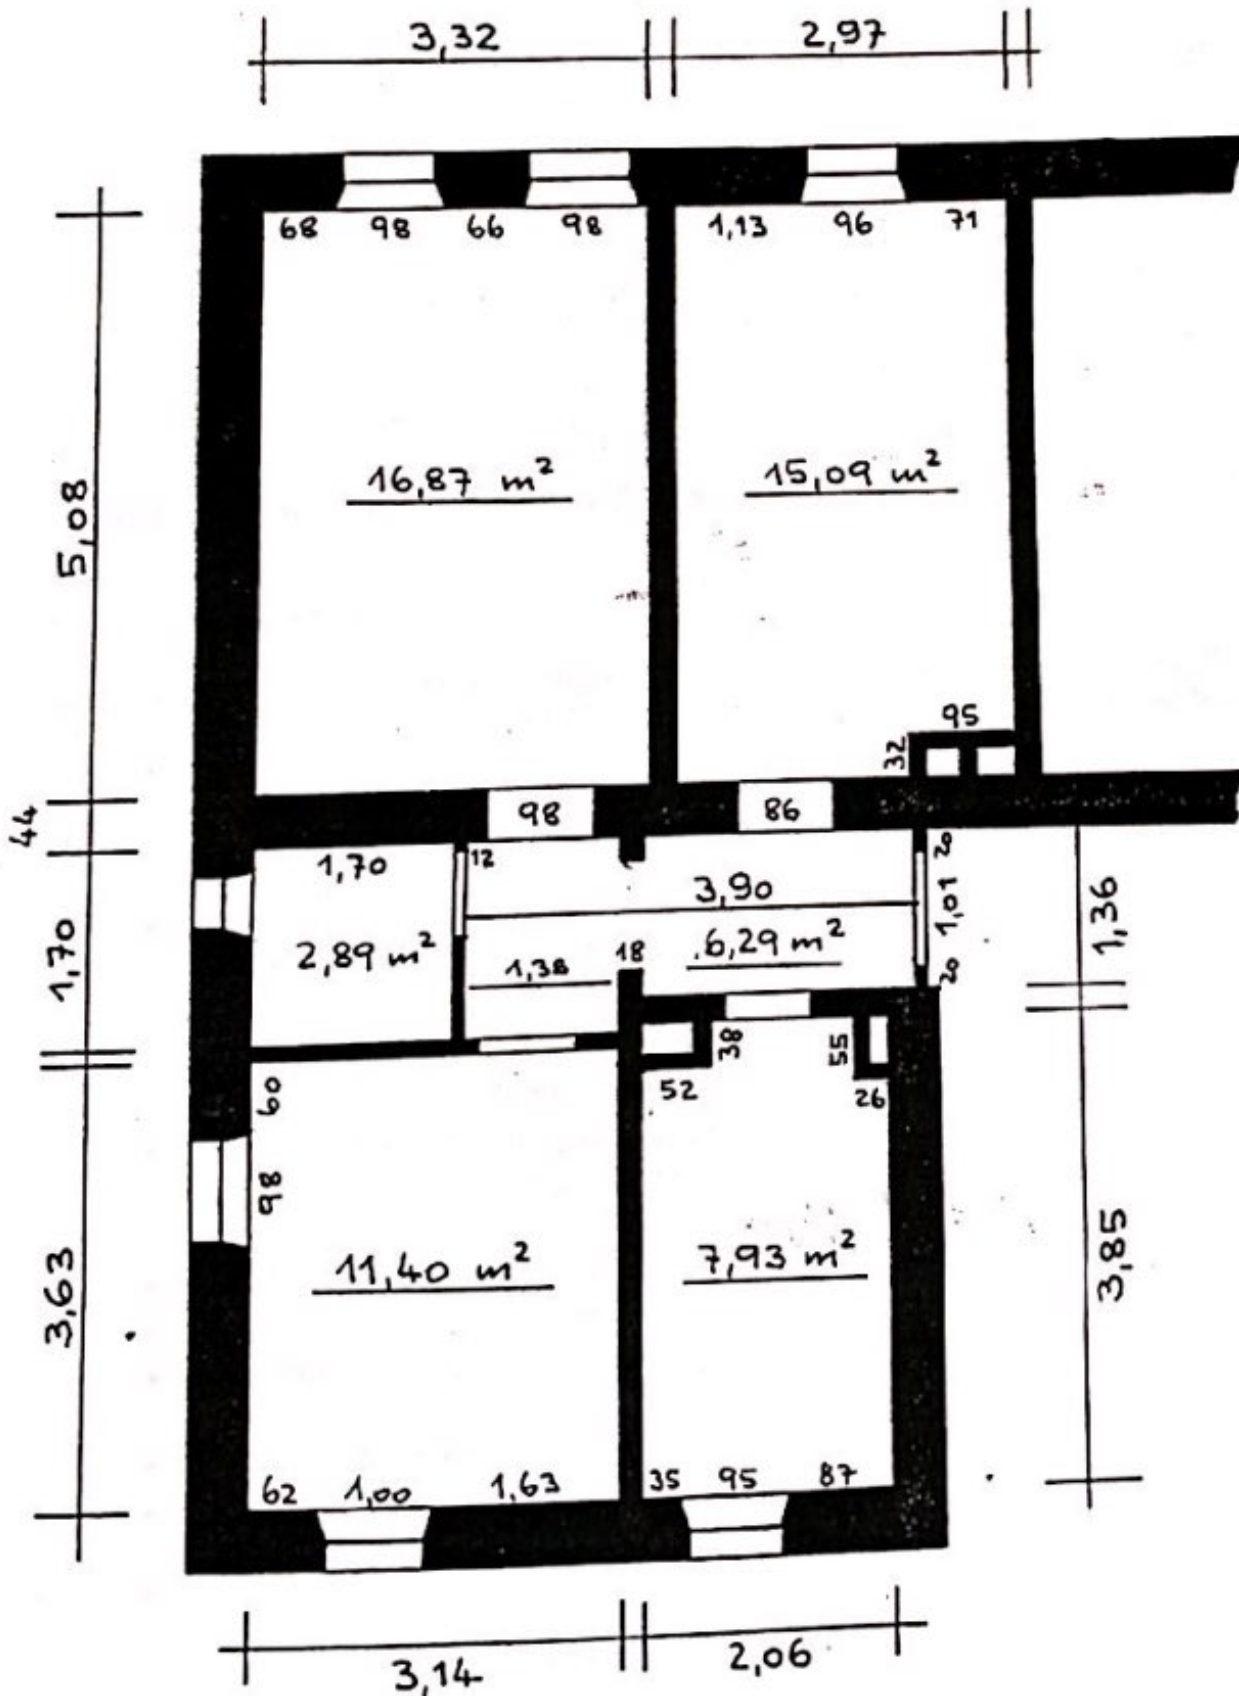


1. STOCK RECHTS  
WOHNFLÄCHE : 74,63 m<sup>2</sup>

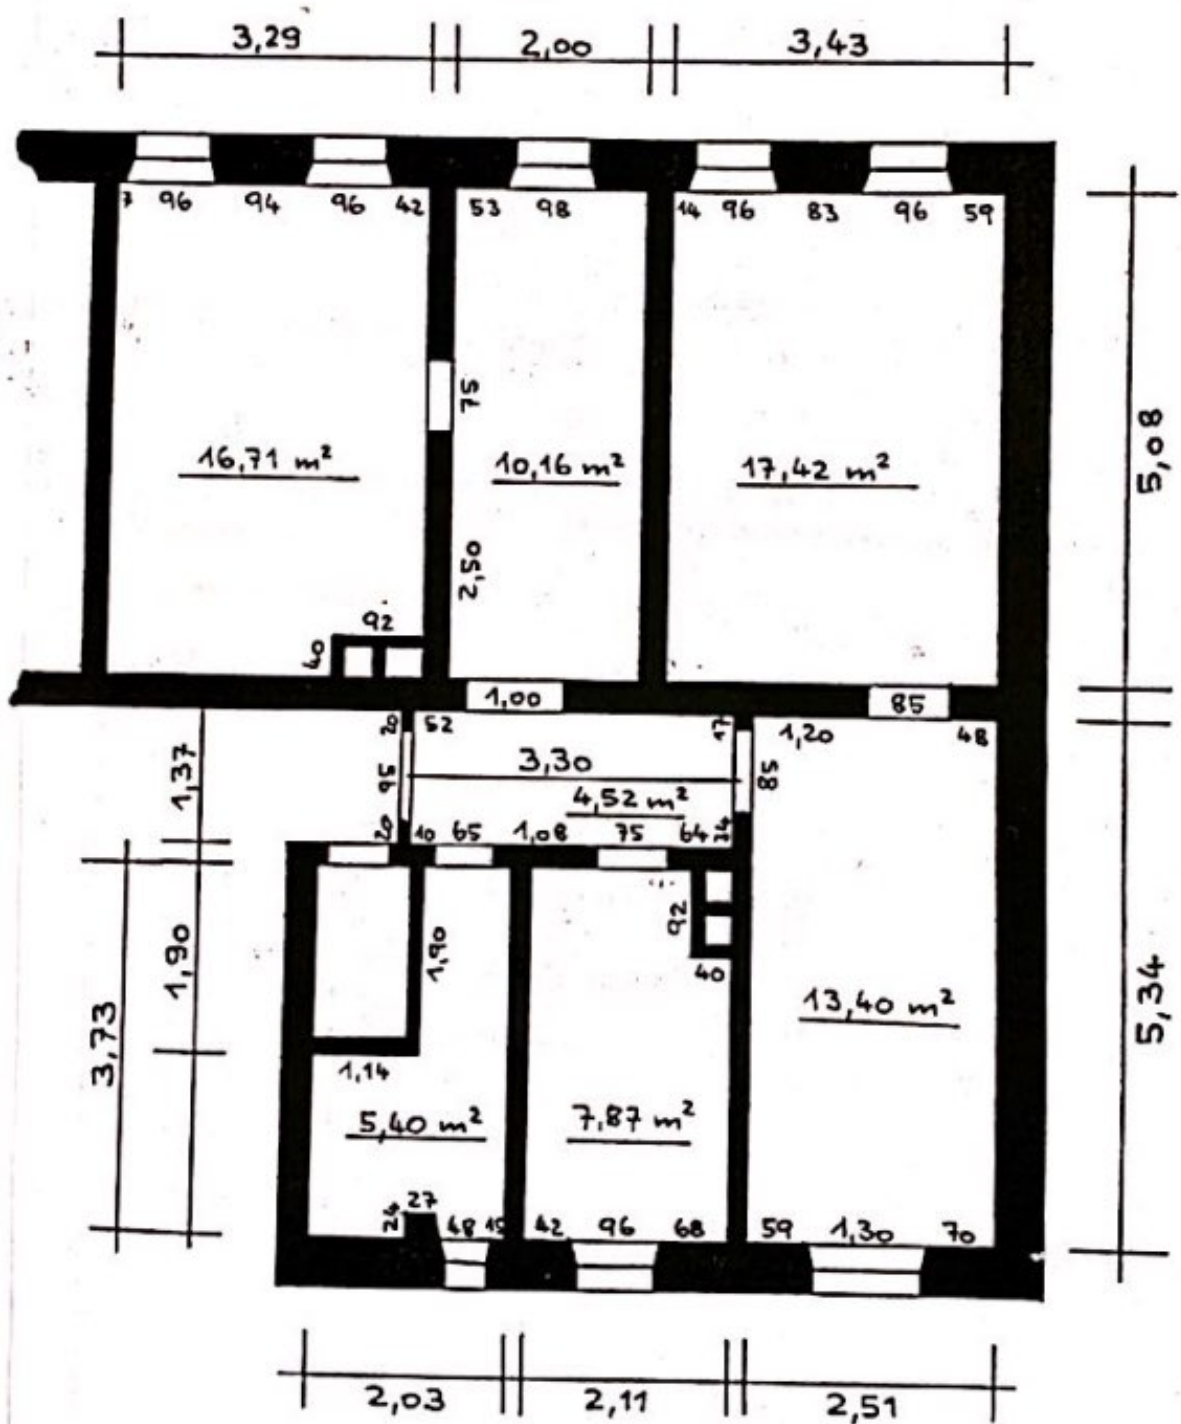

29.9.90


# 2. STOCK LINKS UND MITTE

WOHNFLÄCHE LINKS :  $61,2 \text{ m}^2$  MITTE :  $27,6 \text{ m}^2$

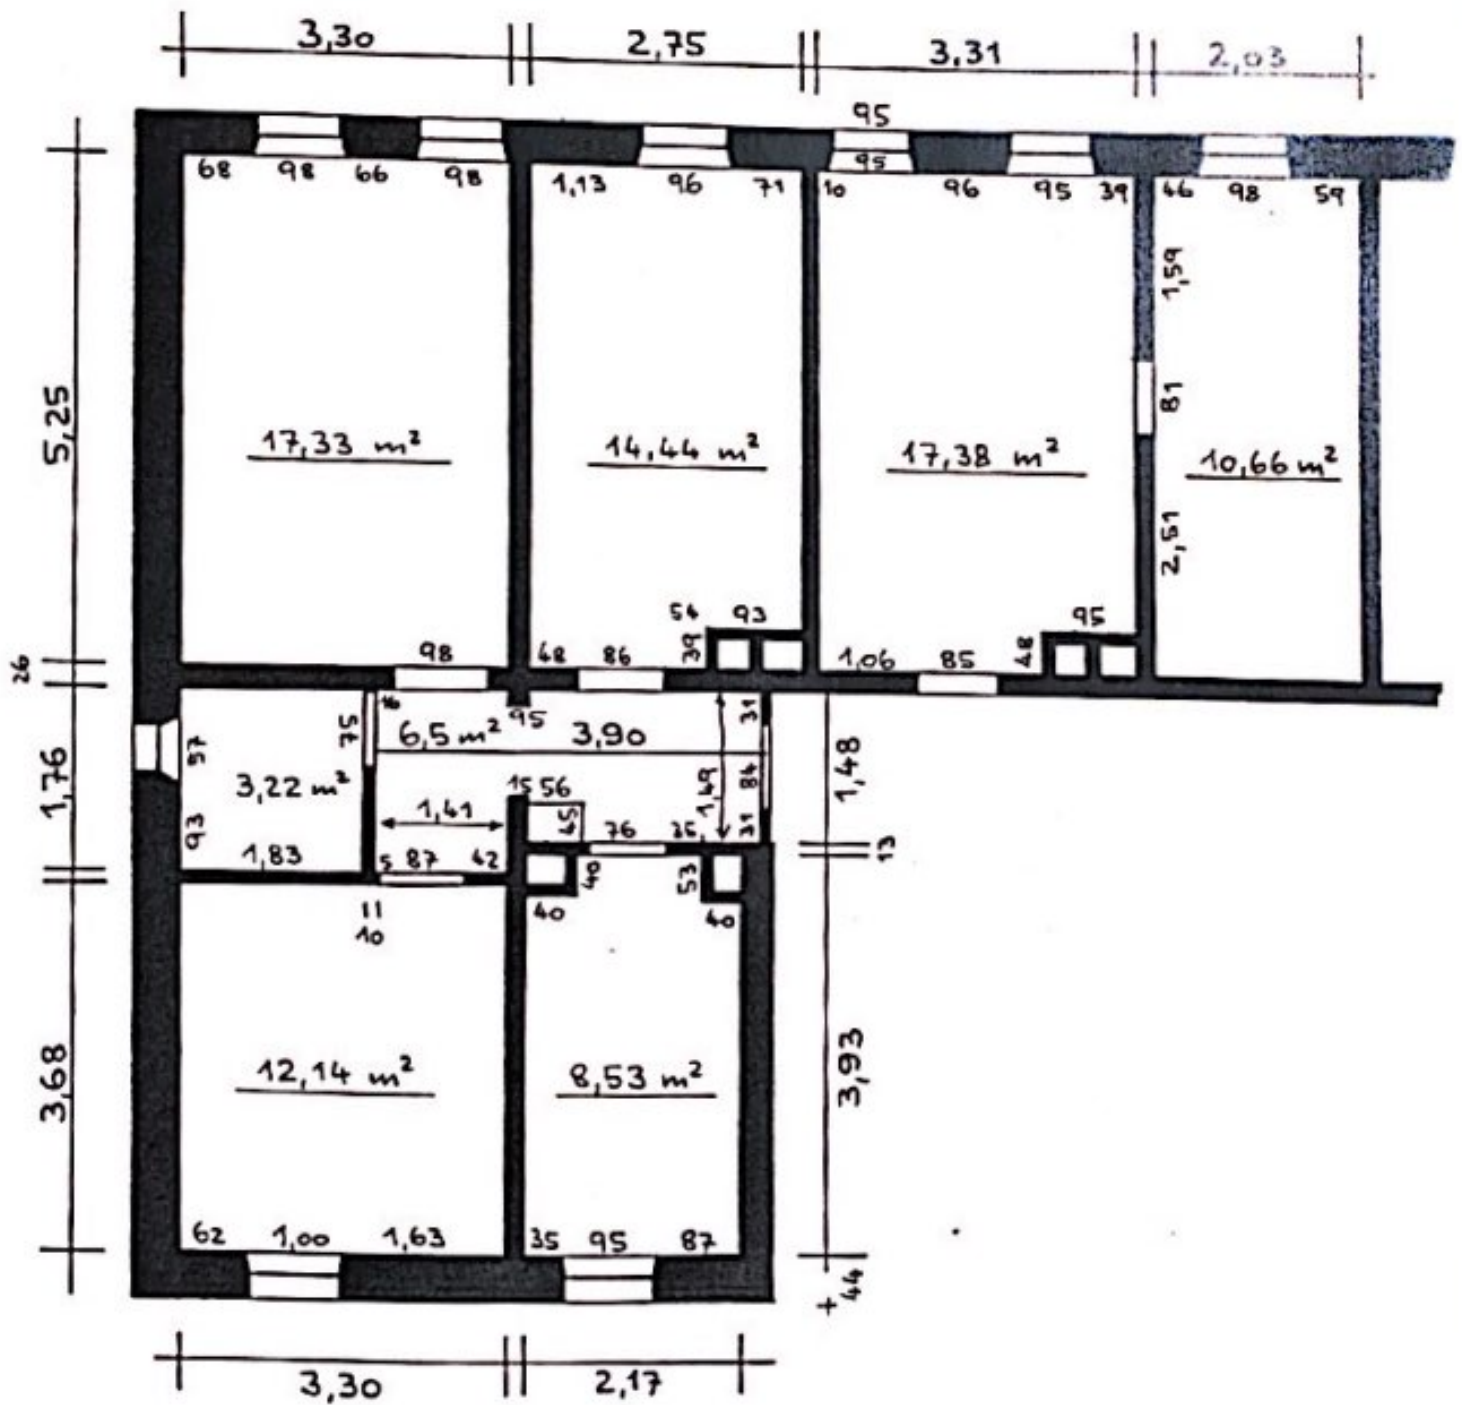


4.10.90  
1 : 75

2. STOCK RECHTS  
WOHNFLÄCHE :

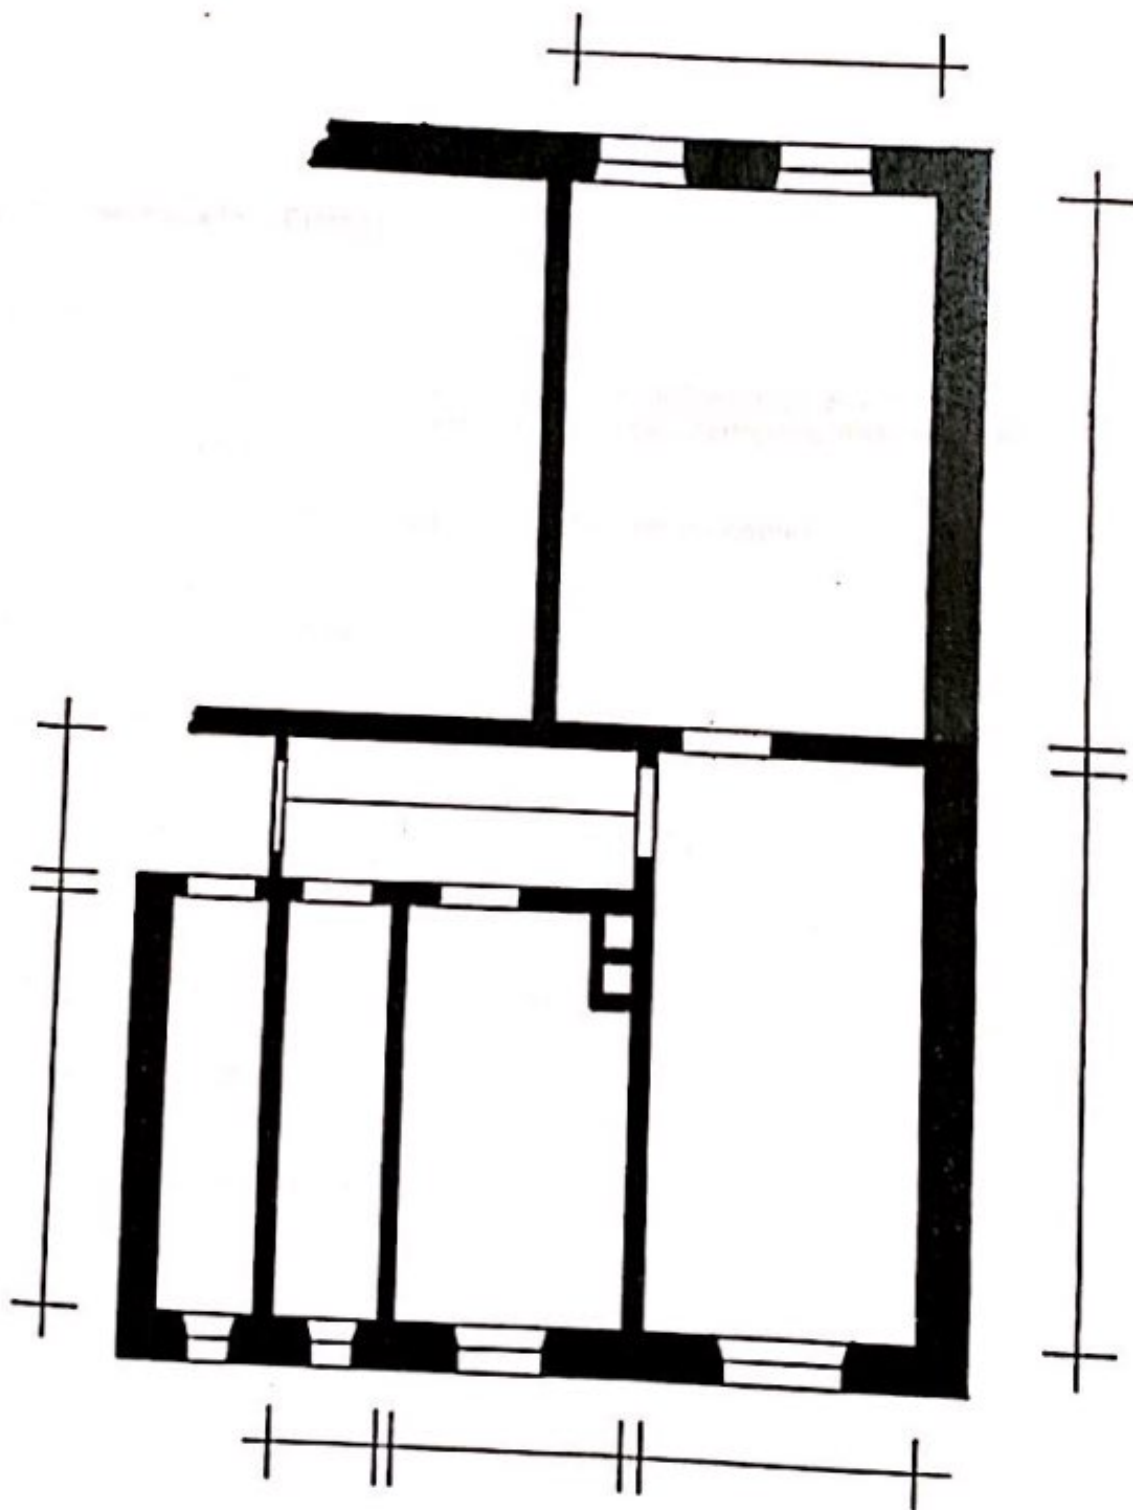


3. STOCK LINKS

WOHNFLÄCHE : 60,7 m<sup>2</sup>

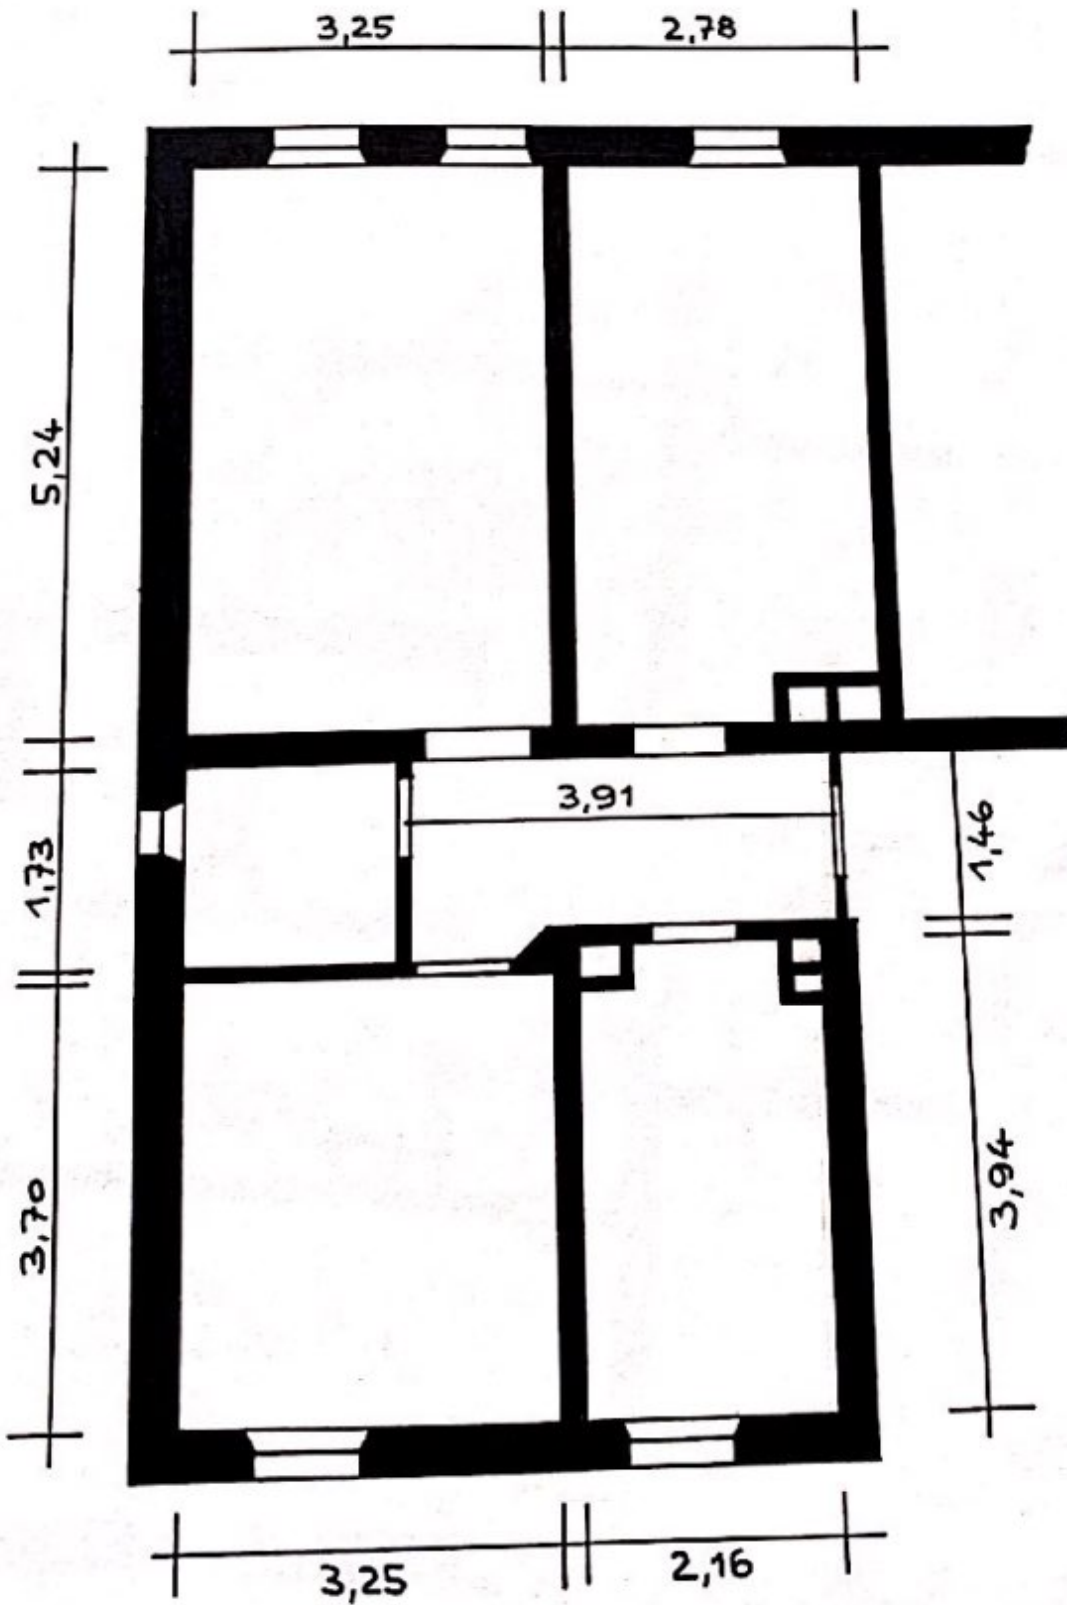







4. STOCK MANSARDE  
WOHNFLÄCHE LINKS :

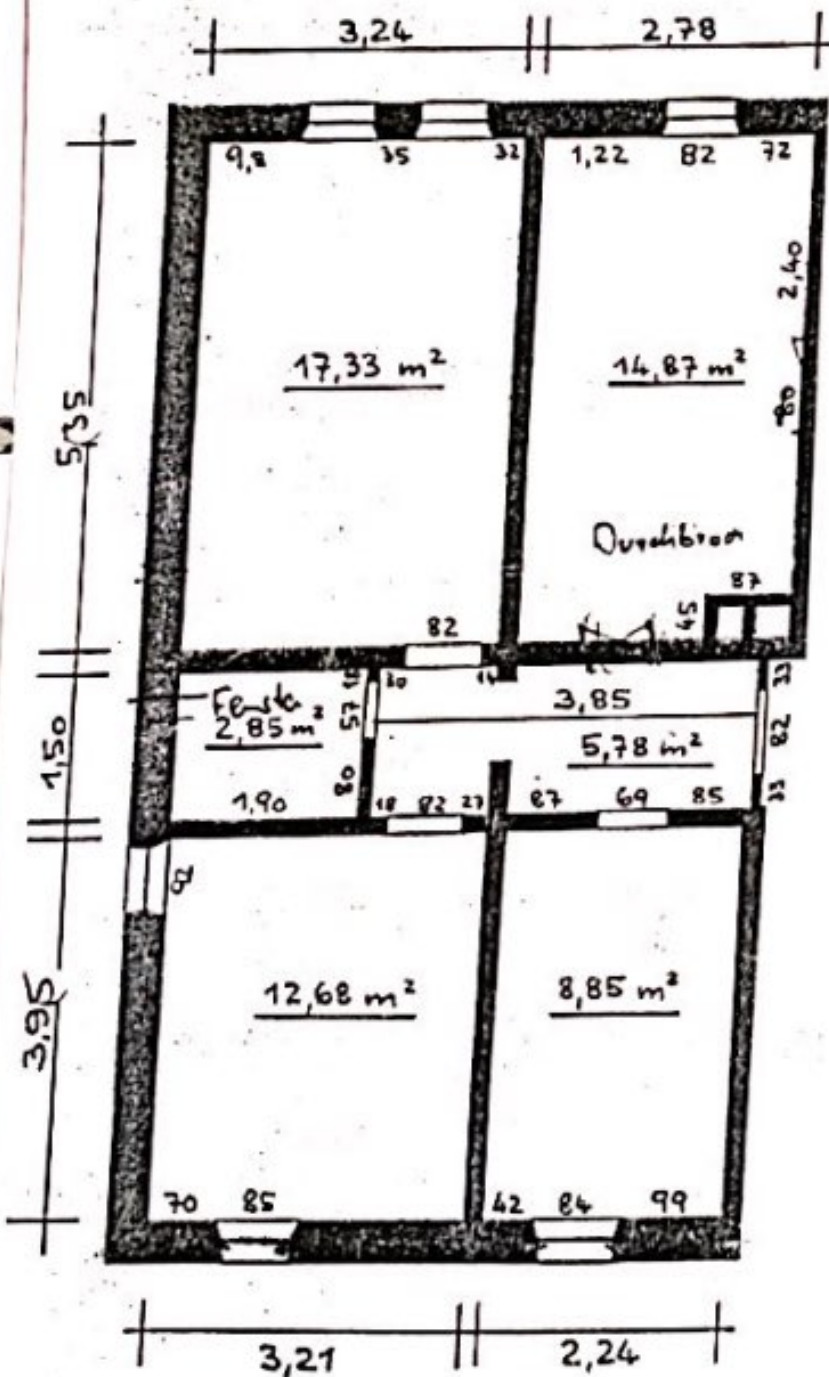

3. STOCK


RECHTS

WOHNFLÄCHE : 81,9 m<sup>2</sup>

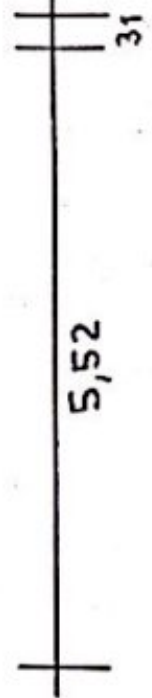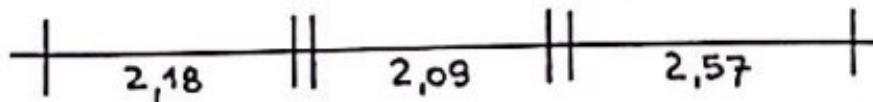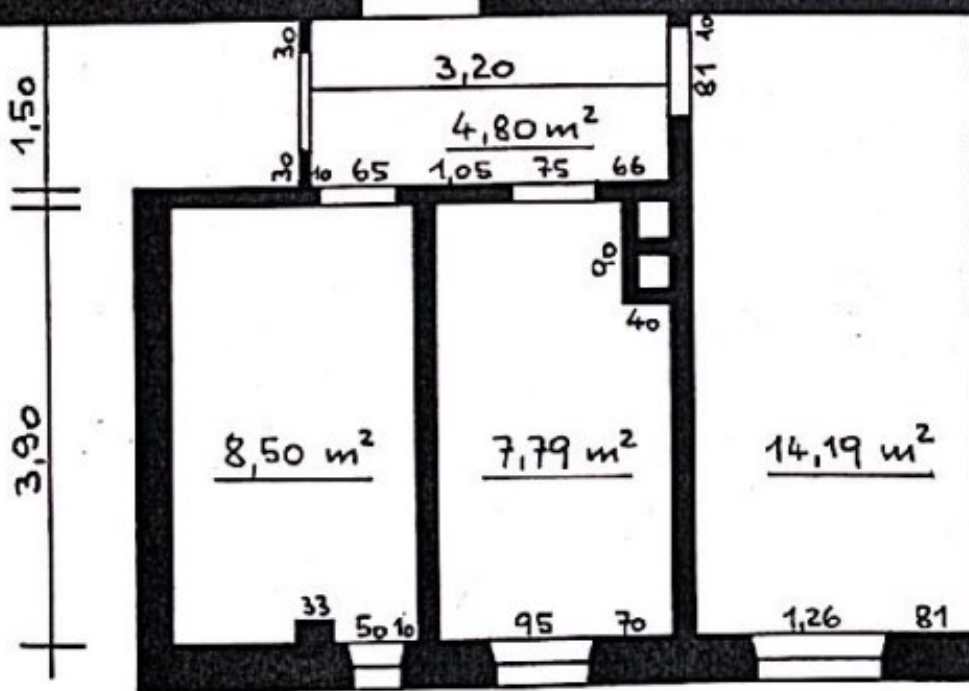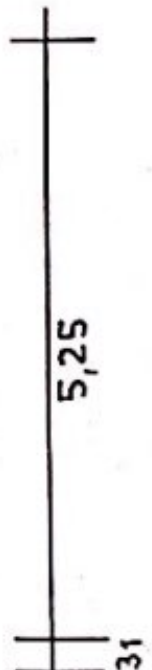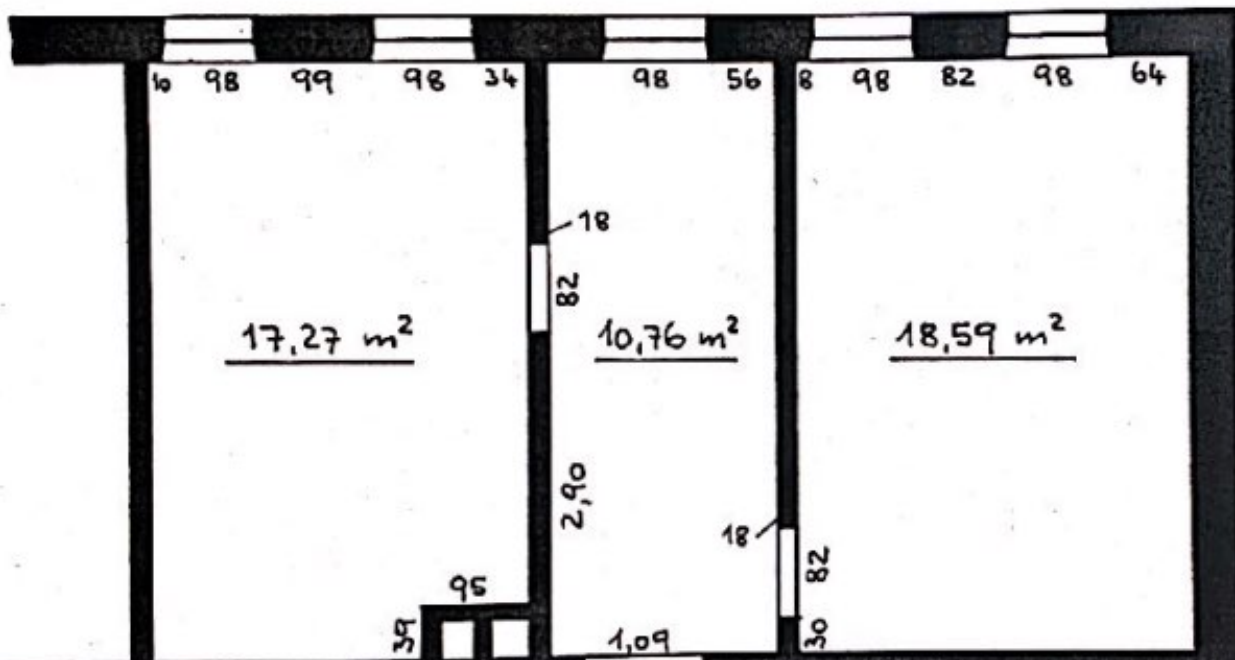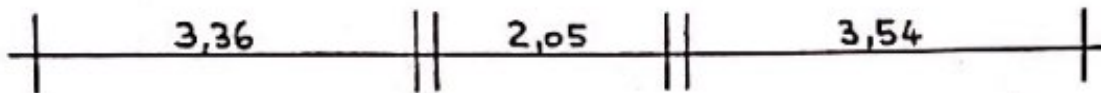

# 4. STOCK MANSARDE LINKS U. MITTE

WOHNFLÄCHE LINKS : 47,5 m<sup>2</sup> MITTE : 43,0 m<sup>2</sup>

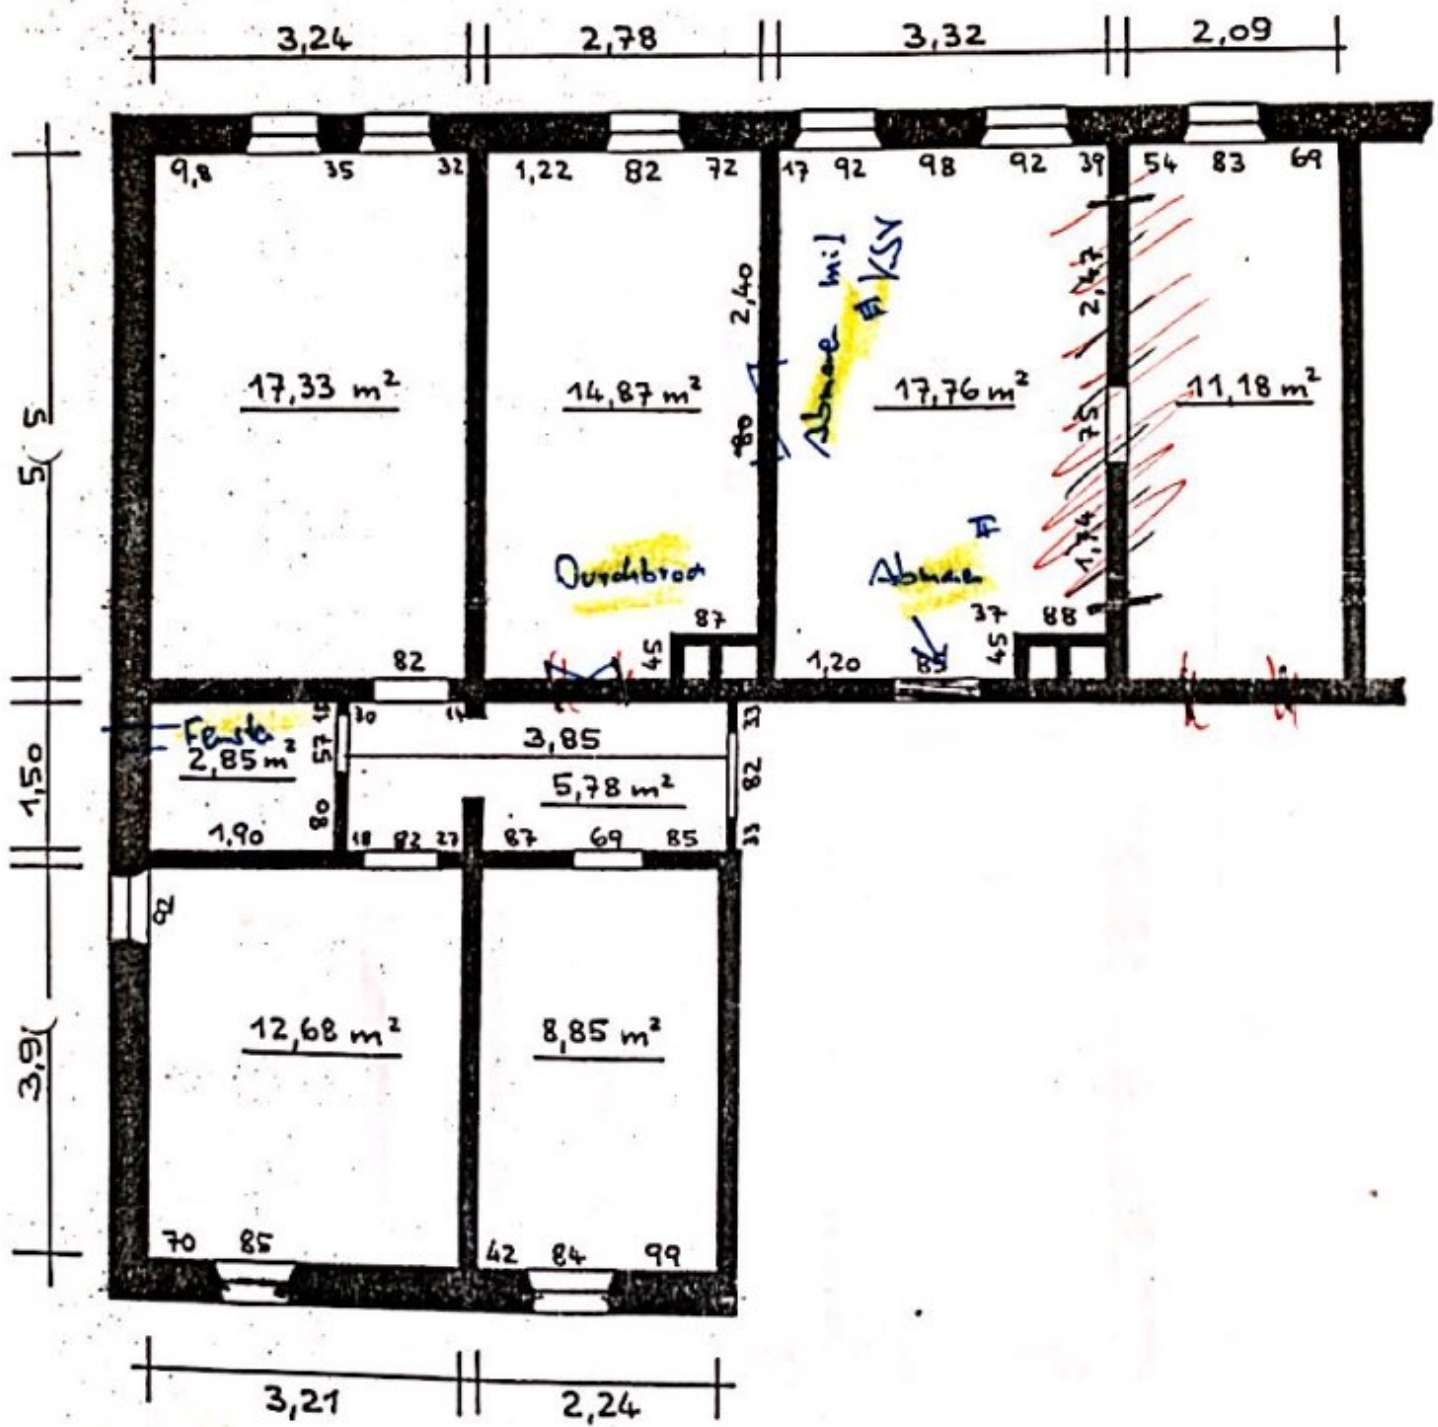

H. Hohl-Sauerbrey  
 Bauunternehmen  
 Regensburger Straße 28 - Tel. 46610  
 8500 Nürnberg Geogr. 1847

Erlenstr. 7

4. STOCK MANSARDE RECHTS

WOHNFLÄCHE : 50,2 m<sup>2</sup>

