


Wohnung 3

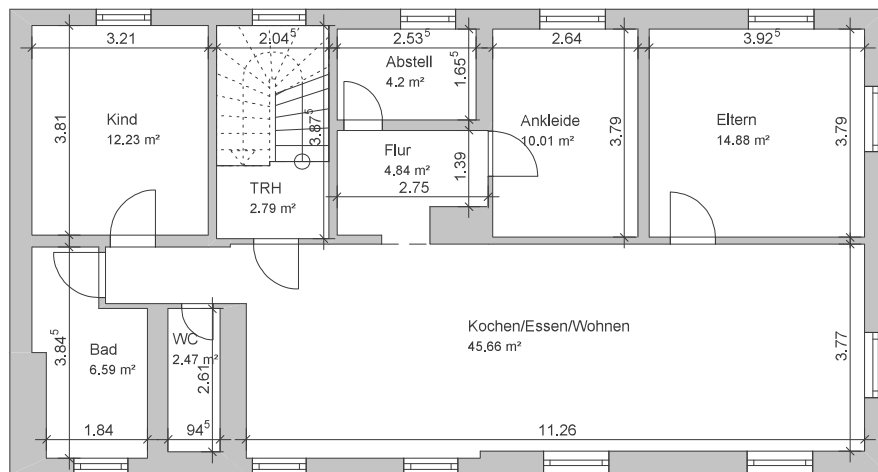

Projekt:	Aufmasspläne Nibelungenstr. 67, 64686 Lautertal-Elmshausen
Bauher:	
Architekt:	Bernd Schüttler Am Ziegelfeld 9, 64625 Bensheim
Dateiname:	mfh-elmshausen_130525_vermasszt
Maßstab:	1 : 100 Datum: 13.05.2025 1. Obergeschoss