

Deckenspiegel	●	Tellerventil DN 80, 40m <sup>3</sup> /h	⊗	Decken- bauleuchte
	○	Tellerventil DN 100, 60m <sup>3</sup> /h	⊕	Decken- bauleuchte
	⊕	Regenbrause	⊖	Decken- bauleuchte
	⊗	Decken- bauleuchte	⊗	Flächleuchte R1 E3 = 400 x 400 R4 = 600 x 600
	⊗	Decken- bauleuchte	⊗	Notlichtaus- lassung E14
	⊗	Sicherheits- leuchte	⊗	Notinweis- gramm einseitig

Sprinkler/Deckenbojen (nach Planung TGA)

- Sprinkler
- Decken-Verbindungs-  
dose
- ⊗ Beleuchtung
- Decken-Verbindungs-  
dose
- ⊗ Brandmeldung
- Auhängeboje

Ausführung NV - Beleuchtung Standard  
Ausschnittmaß 60mm

K	
I	
H	
G	
F	
E	
D	
C	
B	
A	U 28.02.10 A
Freigabe	
ÄNDERUNGEN / ERGÄNZUNGEN BEI DAT. ID.	

± 0.00 = 46.13 m ü. NN

Bauherr  
**PANDION**  
PARTNER FOR REAL ESTATE  
Agrarpinowert 12  
50678 Köln


Ausführungsplanung  
**Höhler + Partner**  
Architekten und Ingenieure  
Roermonder Str. 110  
52072 Aachen  
Telefon (0241) 18090 Telefax (0241) 1809500  
E-mail khh@hoehler-partner.de

N

Bauvorhaben  
**PANDION VISTA**  
Wohnen erster Klasse  
Wohnung

6.0G 028/06D  
Erstellungsdatum Gez. zuletzt bearbeitet  
Juni 2008 BH 26.02.2010  
Format Maßstab Bezugsplan  
A3 1:50 a-5p;g0a;15h  
Freigabedatum Planungsgrundlage  
30.09.2008 BRT  
Planbezeichnung

**A - 5 P L D 0 6 D - - A**

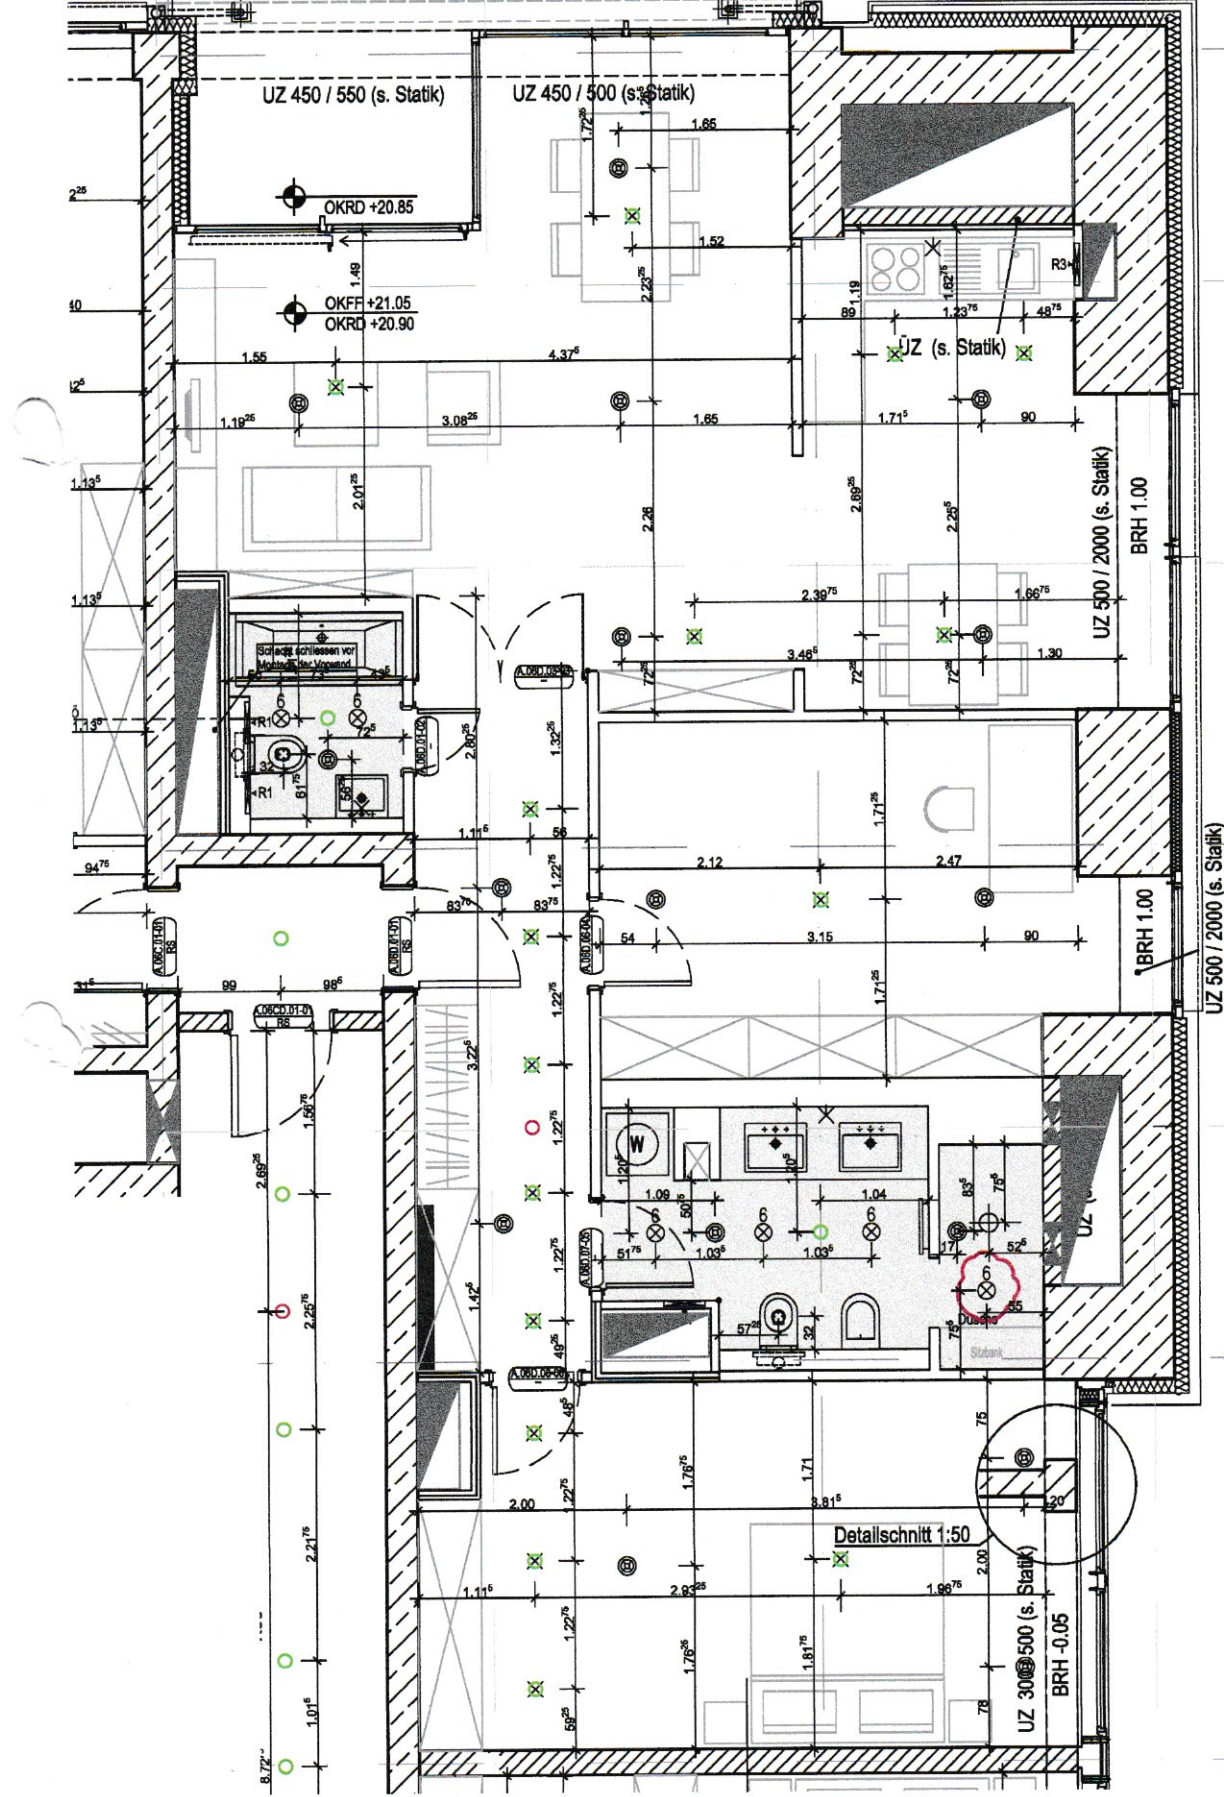

UZ 450 / 550 (s. Statik)

UZ 450 / 500 (s. Statik)

UZ 500 / 2000 (s. Statik)

BRH 1.00

BRH 1.00

BRH -0.05

UZ 300/500 (s. Statik)

Detailschnitt 1:50