


2.74	9.91 ⁷⁵							18
2.26	10.15 ⁷⁵							18
2.26	1.49	1.51	61 ⁵	1.51	2.11 ⁵	1.51	1.40 ⁷⁵	18
2.26	24	1.32 ²⁵	18	4.64 ⁵	18	3.51	18	18
2.26	24	2.93 ²⁵	18	2.93 ⁵	18	3.51	18	18
3.73 ²⁵	24	60.4 ⁷⁵		18	3.51		18	18

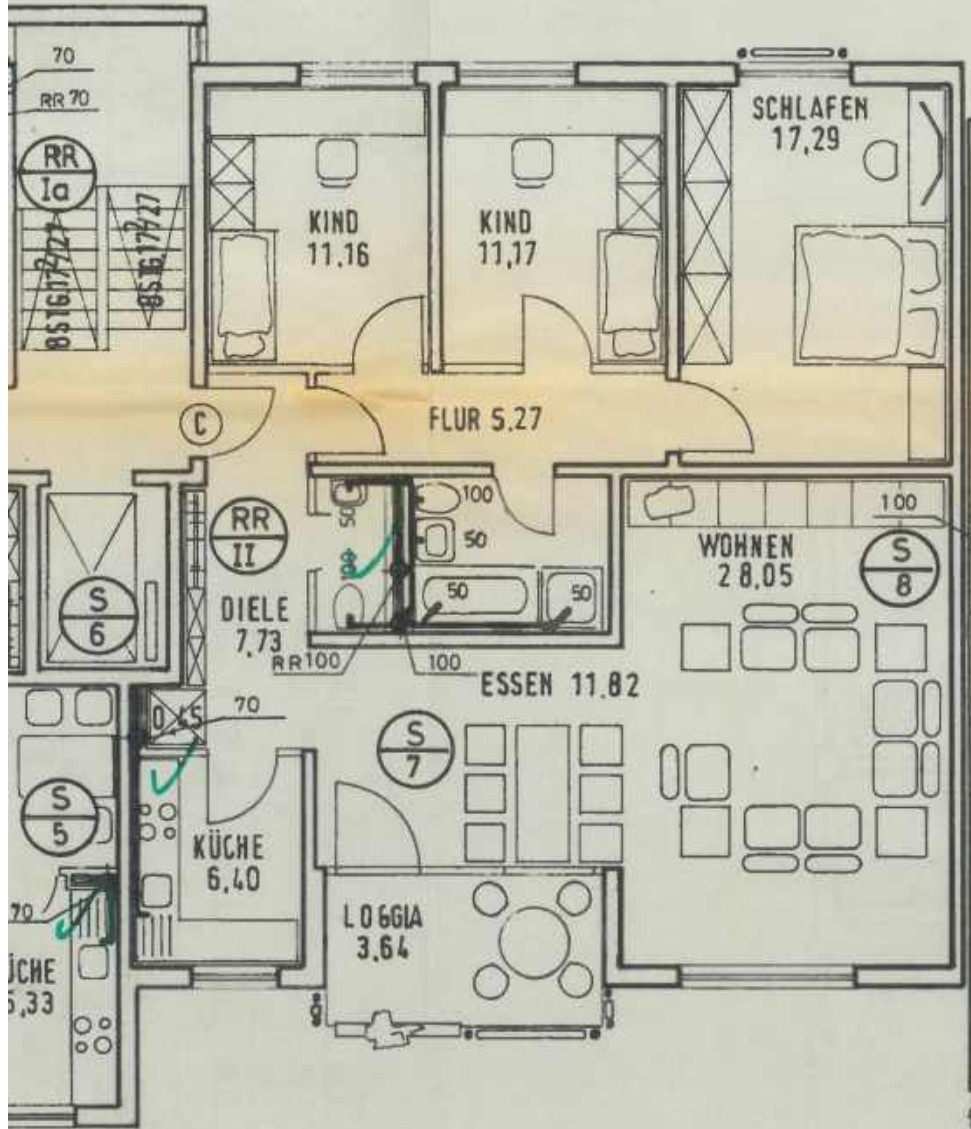

24	1.63 ⁵	24	1.63 ⁵	8	93 ⁵	10 10	2.61 ⁵	18	4.26	18
18	2.26		18	8.32		18				
1.76	18	2.26	30	3.64	30	4.26	18			
1.76	30	69	113 ⁵	61 ⁵	3.64	99	2.26	1.49		
113 ⁵	86 ⁵	2.44		3.64		4.74				
10.82										
24.38 ⁵										

HAUS I

WOHNUNG C EG - 2. OG

Raumbezeichnung	a		b	F	F ges.
Wohnen	6,51	x	4,26	27,73	
	0,14	x	2,26	0,32	28,05
Essen	4,06	x	2,91	11,82	11,82
Küche	2,26	x	2,76	6,24	
	0,14	x	1,135	0,16	6,40
Diele	1,44	x	1,3225	1,90	
	3,485	x	1,635	5,70	
	1,33 davon	x	0,10 Abstellfl.	0,13 0,55	7,73
Abst.	0,525	x	0,86	0,45	0,45
WC	0,935	x	2,10	1,96	1,96
Schlafen	3,51	x	4,865	17,08	
	0,14	x	1,51	0,21	17,29
Kind I	2,935	x	3,735	10,96	
	0,14	x	1,51	0,21	11,17
Kind II	2,9325	x	3,735	10,95	
	0,14	x	1,51	0,21	11,16
Bad	2,615	x	2,10	5,49	5,49
flur	1,135	x	4,6445	5,27	5,27
Loggia zu 1/2	3,64	x	2,00	7,28	3,64
					110,43
					=====