

ZEICHNUNG • NEUBAU HAUS WERNER SCHMIDT •

ALTENBURG KR. LIAUBURG/S. M. 1:1000




• NORD-ANSICHT •



• SÜD-ANSICHT •



• WEST-ANSICHT •

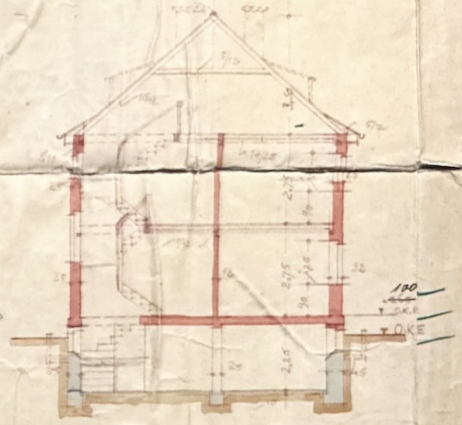


• QUERSCHNITT •

Genehmigt
durch den Baupf. den
Wapenf. den
Der Landrat


Alwinmann

Im Auszuge des Koppl. Landes
wie genehmigt,
Wien den 26. 9. 11

Heinrich

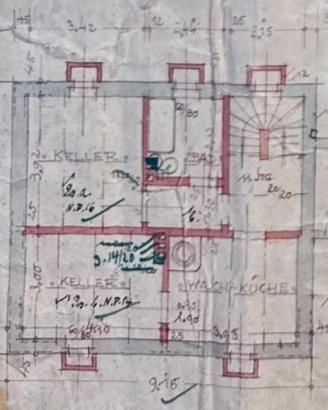

• KELLERGESCHOSS •

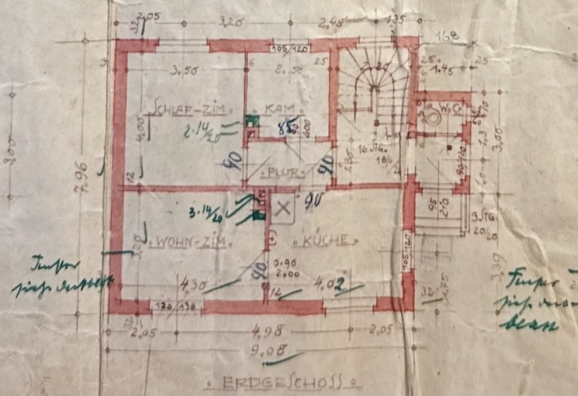

• ERDGESCHOSS •



• OBERGESCHOSS •

HAUBURG/S. IM MÄRZ 1935

BACHER: *Werner Schmidt*

ANZEICHENPLAN:

Rudolf Loeser
Architekt
Nürnberg
Schreibz. 29 - Tel. 5033

18
75
9
30
Werner Schmidt