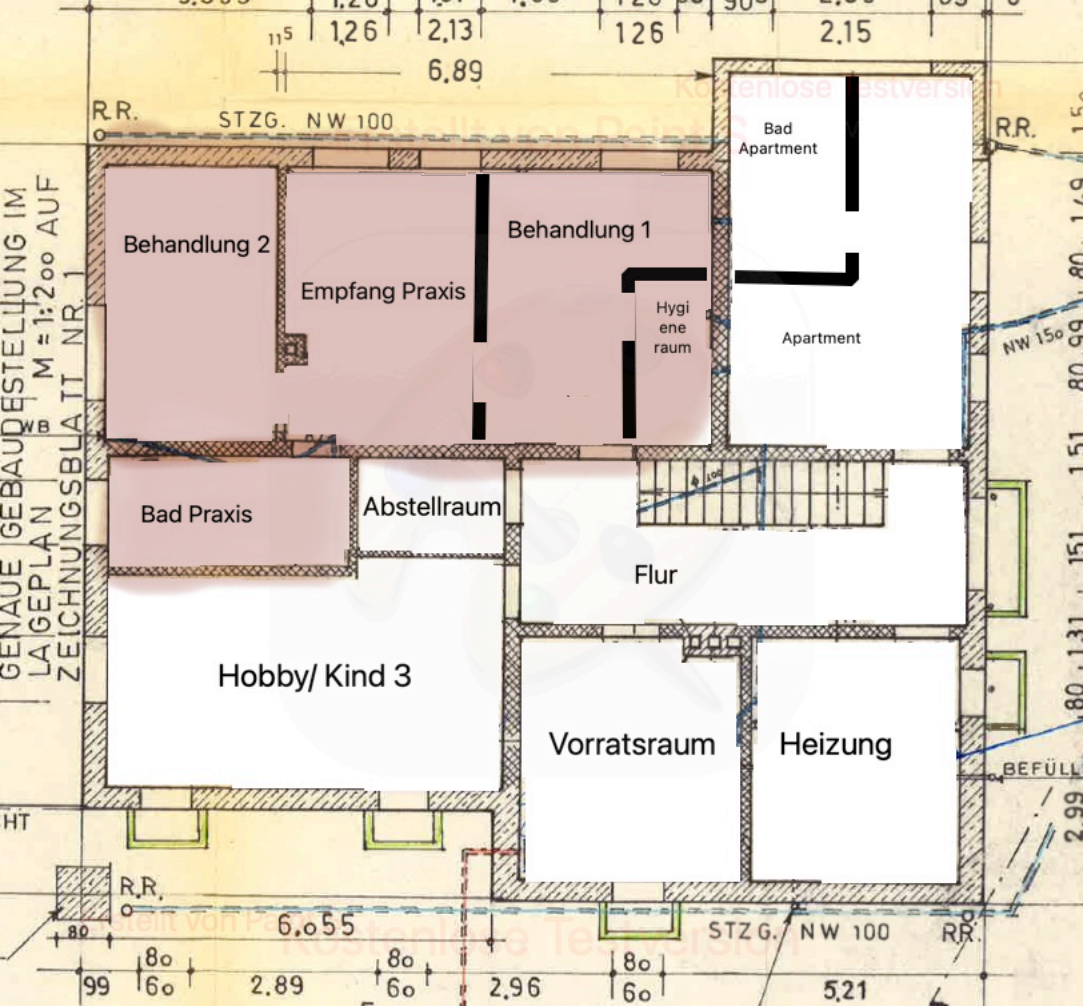
Behandlung 2
Empfang Praxis
Behandlung 1
Hygi
ene
raum
Bad
Apartment
Apartment
Bad Praxis
Abstellraum
Flur
Hobby/ Kind 3
Vorratsraum
Heizung
R.R.
STZG. NW 100
6.89
1,26
2,13
126
2.15
6.055
2.89
2.96
5.21
NW 150
GENAUE GEBÄUDESTELLUNG IM
LAGEPLAN M = 1:200 AUF
ZEICHNUNGSBLATT NR. 1