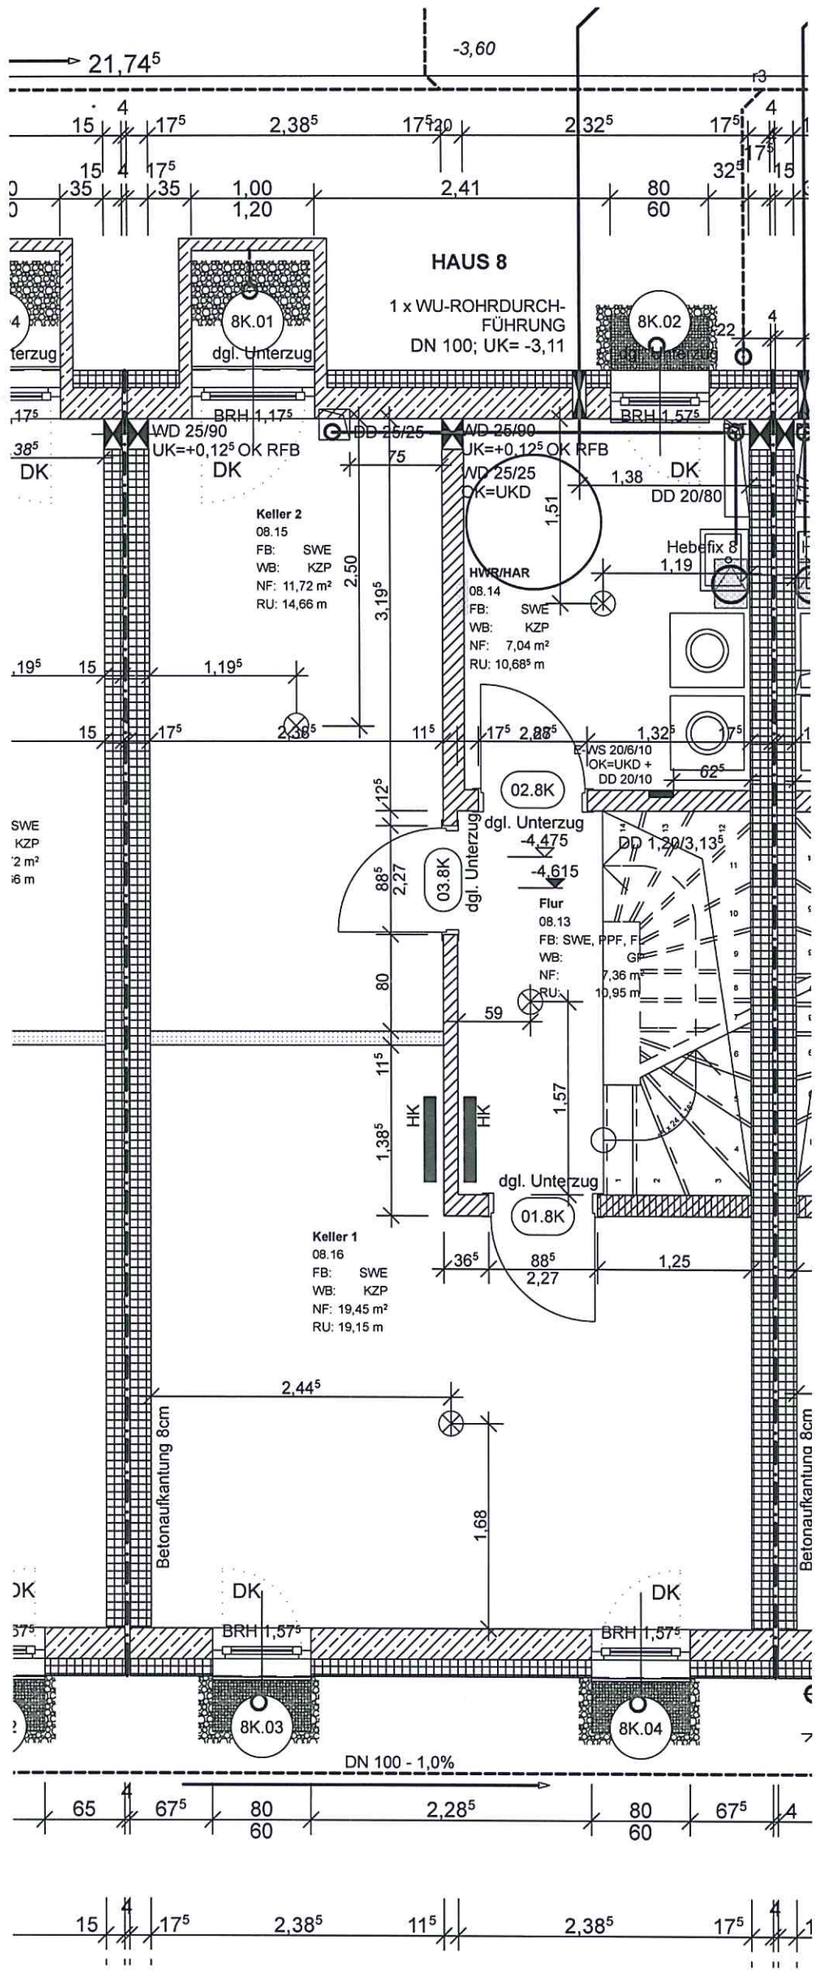

Die Annahme der Auftragsveränderung wird erst dann verbindlich, wenn diese von den Architekten und Ingenieuren geprüft und von der Geschäftsleitung der Schultheiß Wohnbau AG bestätigt und unterschrieben wurde.

Datum 13/04/16

Unterschrift Kunde

Unterschrift Schultheiß Wohnbau

Schultheiß Wohnbau AG
Lerchenstraße 2
90425 Nürnberg

Kellergeschoss; 1 : 50; 04.04.2016 17:25; GRENZWEG-HAUS 8

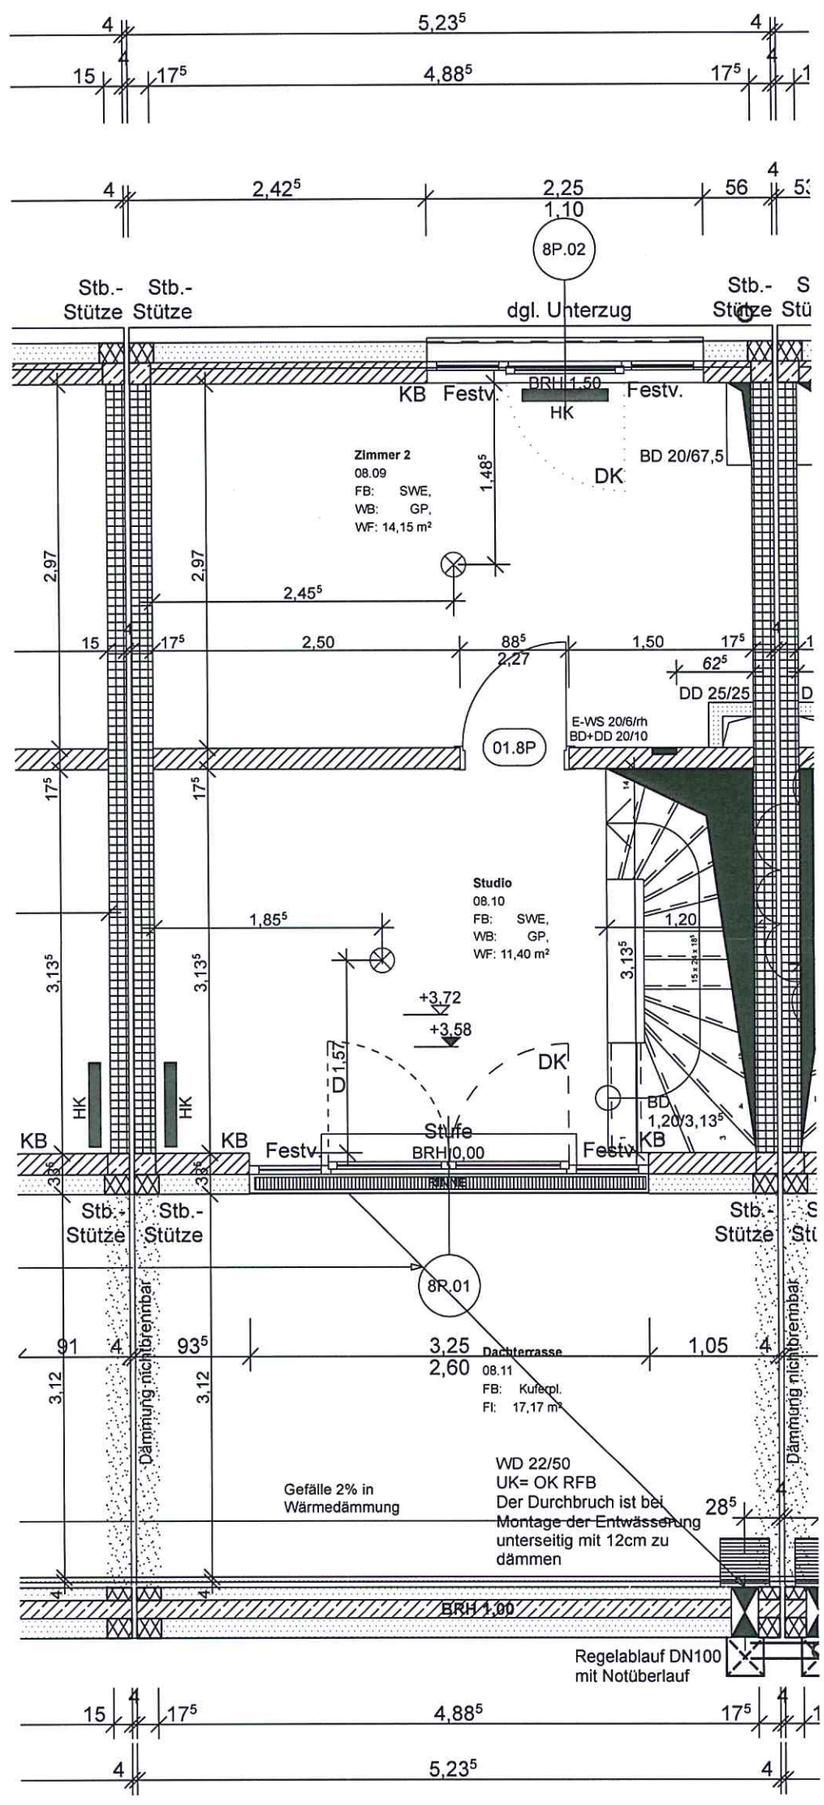

Die Annahme der Auftragsveränderung wird erst dann verbindlich, wenn diese von den Architekten und Ingenieuren geprüft und von der Geschäftsleitung der Schultheiß Wohnbau AG bestätigt und unterschrieben wurde.

Datum 13.04.16

Unterschrift Kunde

Unterschrift Schultheiß Wohnbau

Schultheiß Wohnbau AG
Leichenstraße 2
90425 Nürnberg

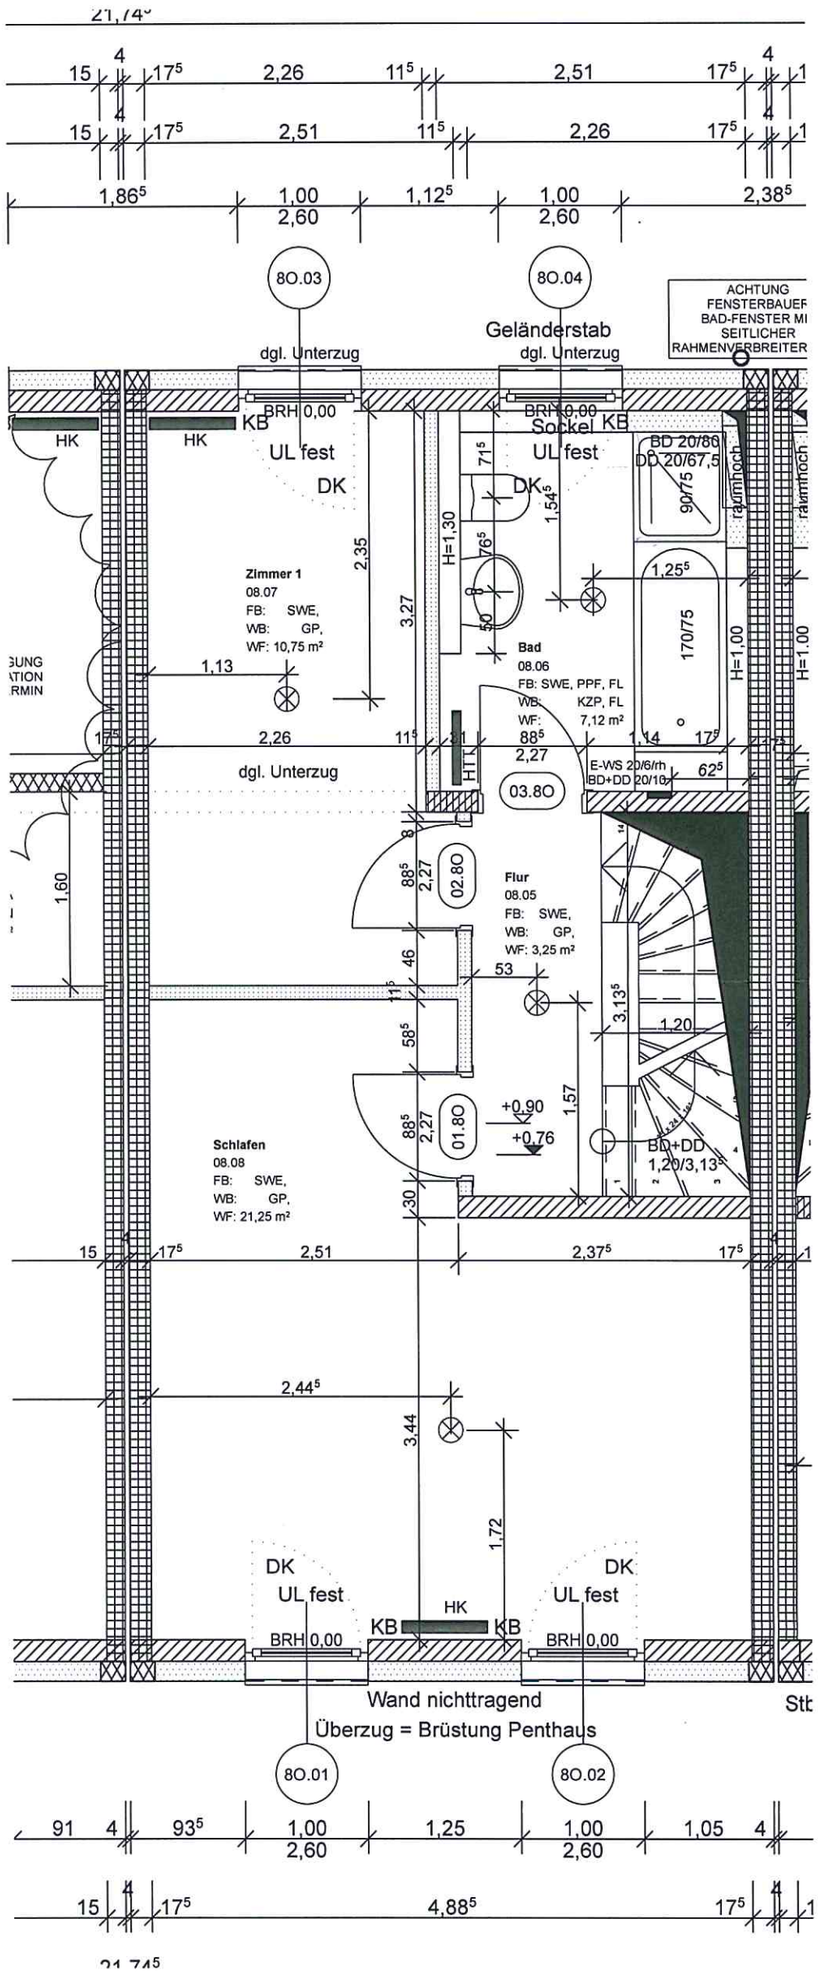

Die Annahme der Auftragsveränderung wird erst dann verbindlich, wenn diese von den Architekten und Ingenieuren geprüft und von der Geschäftsleitung der Schultheiß Wohnbau AG bestätigt und unterschrieben wurde.

13/04/15
Datum

Unterschrift Kunde

Unterschrift Schultheiß Wohnbau

Schultheiß Wohnbau AG
Lerchenstraße 2
90425 Nürnberg

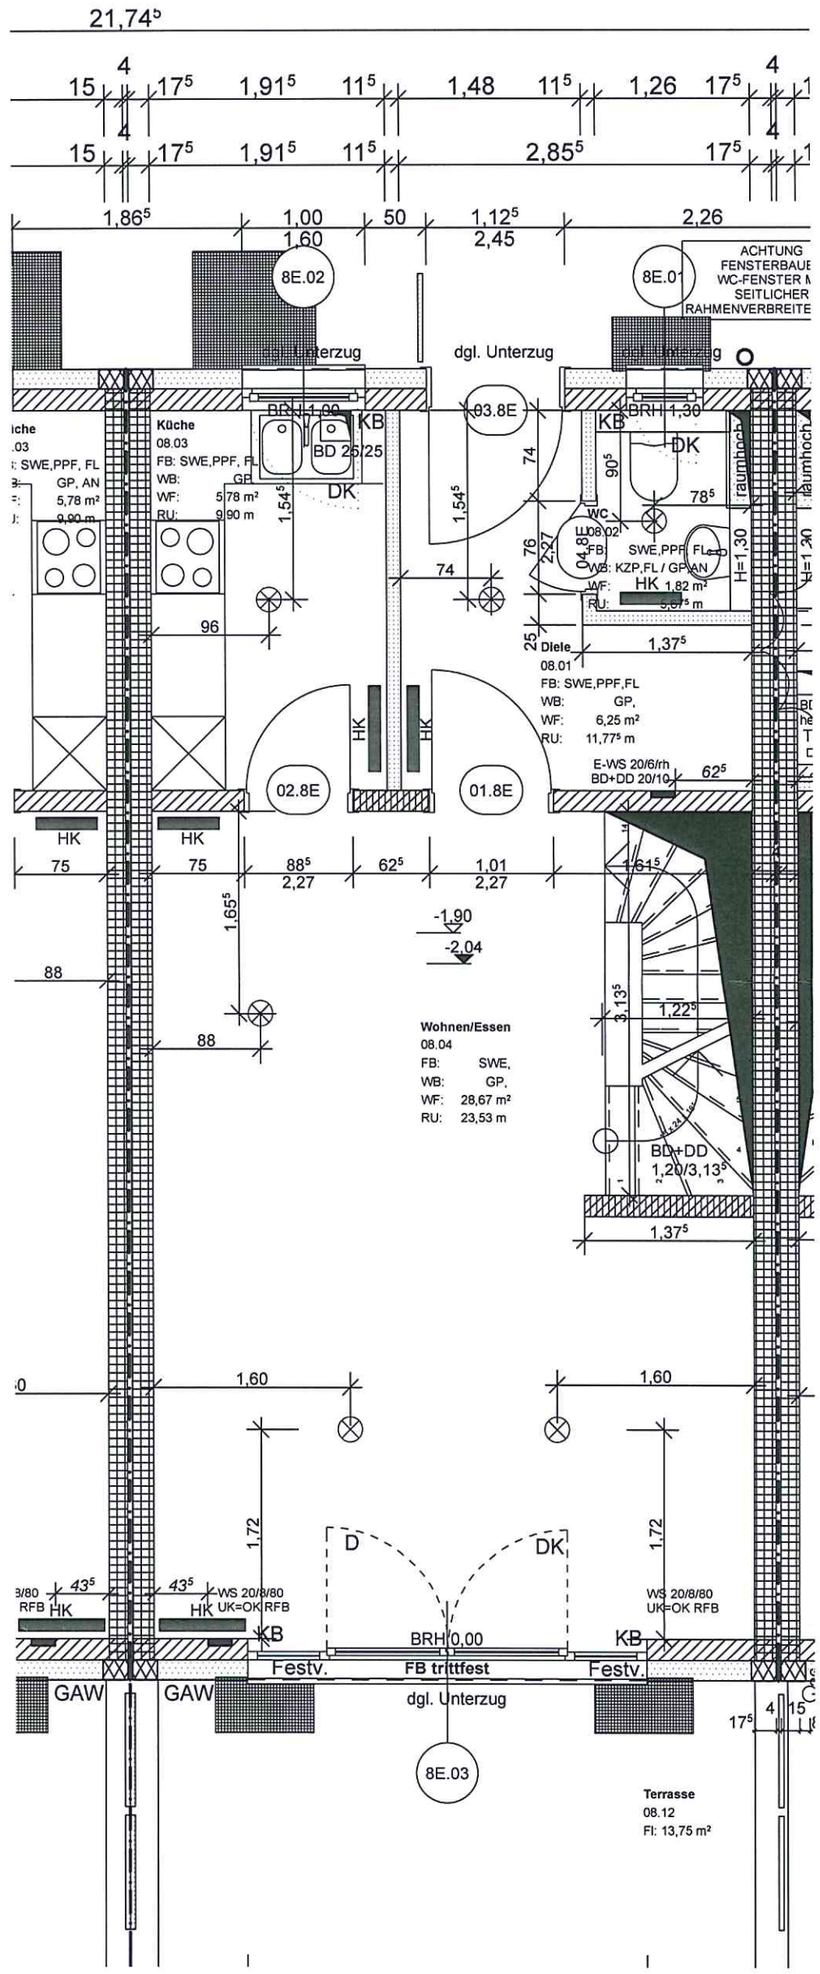

Die Annahme der Auftragsveränderung wird erst dann verbindlich, wenn diese von den Architekten und Ingenieuren geprüft und von der Geschäftsleitung der Schultheiß Wohnbau AG bestätigt und unterschrieben wurde.

12/04/16
Datum

Unterschrift Kunde

Schultheiß Wohnbau AG
Lerchenstraße 2
90425 Nürnberg

Unterschrift Schultheiß Wohnbau