


20200120_120042.jpg




Nach diesem Plan genehmigt
28 FEB 1914
Bürgermeister und
als Bauaufsichtsbehörde

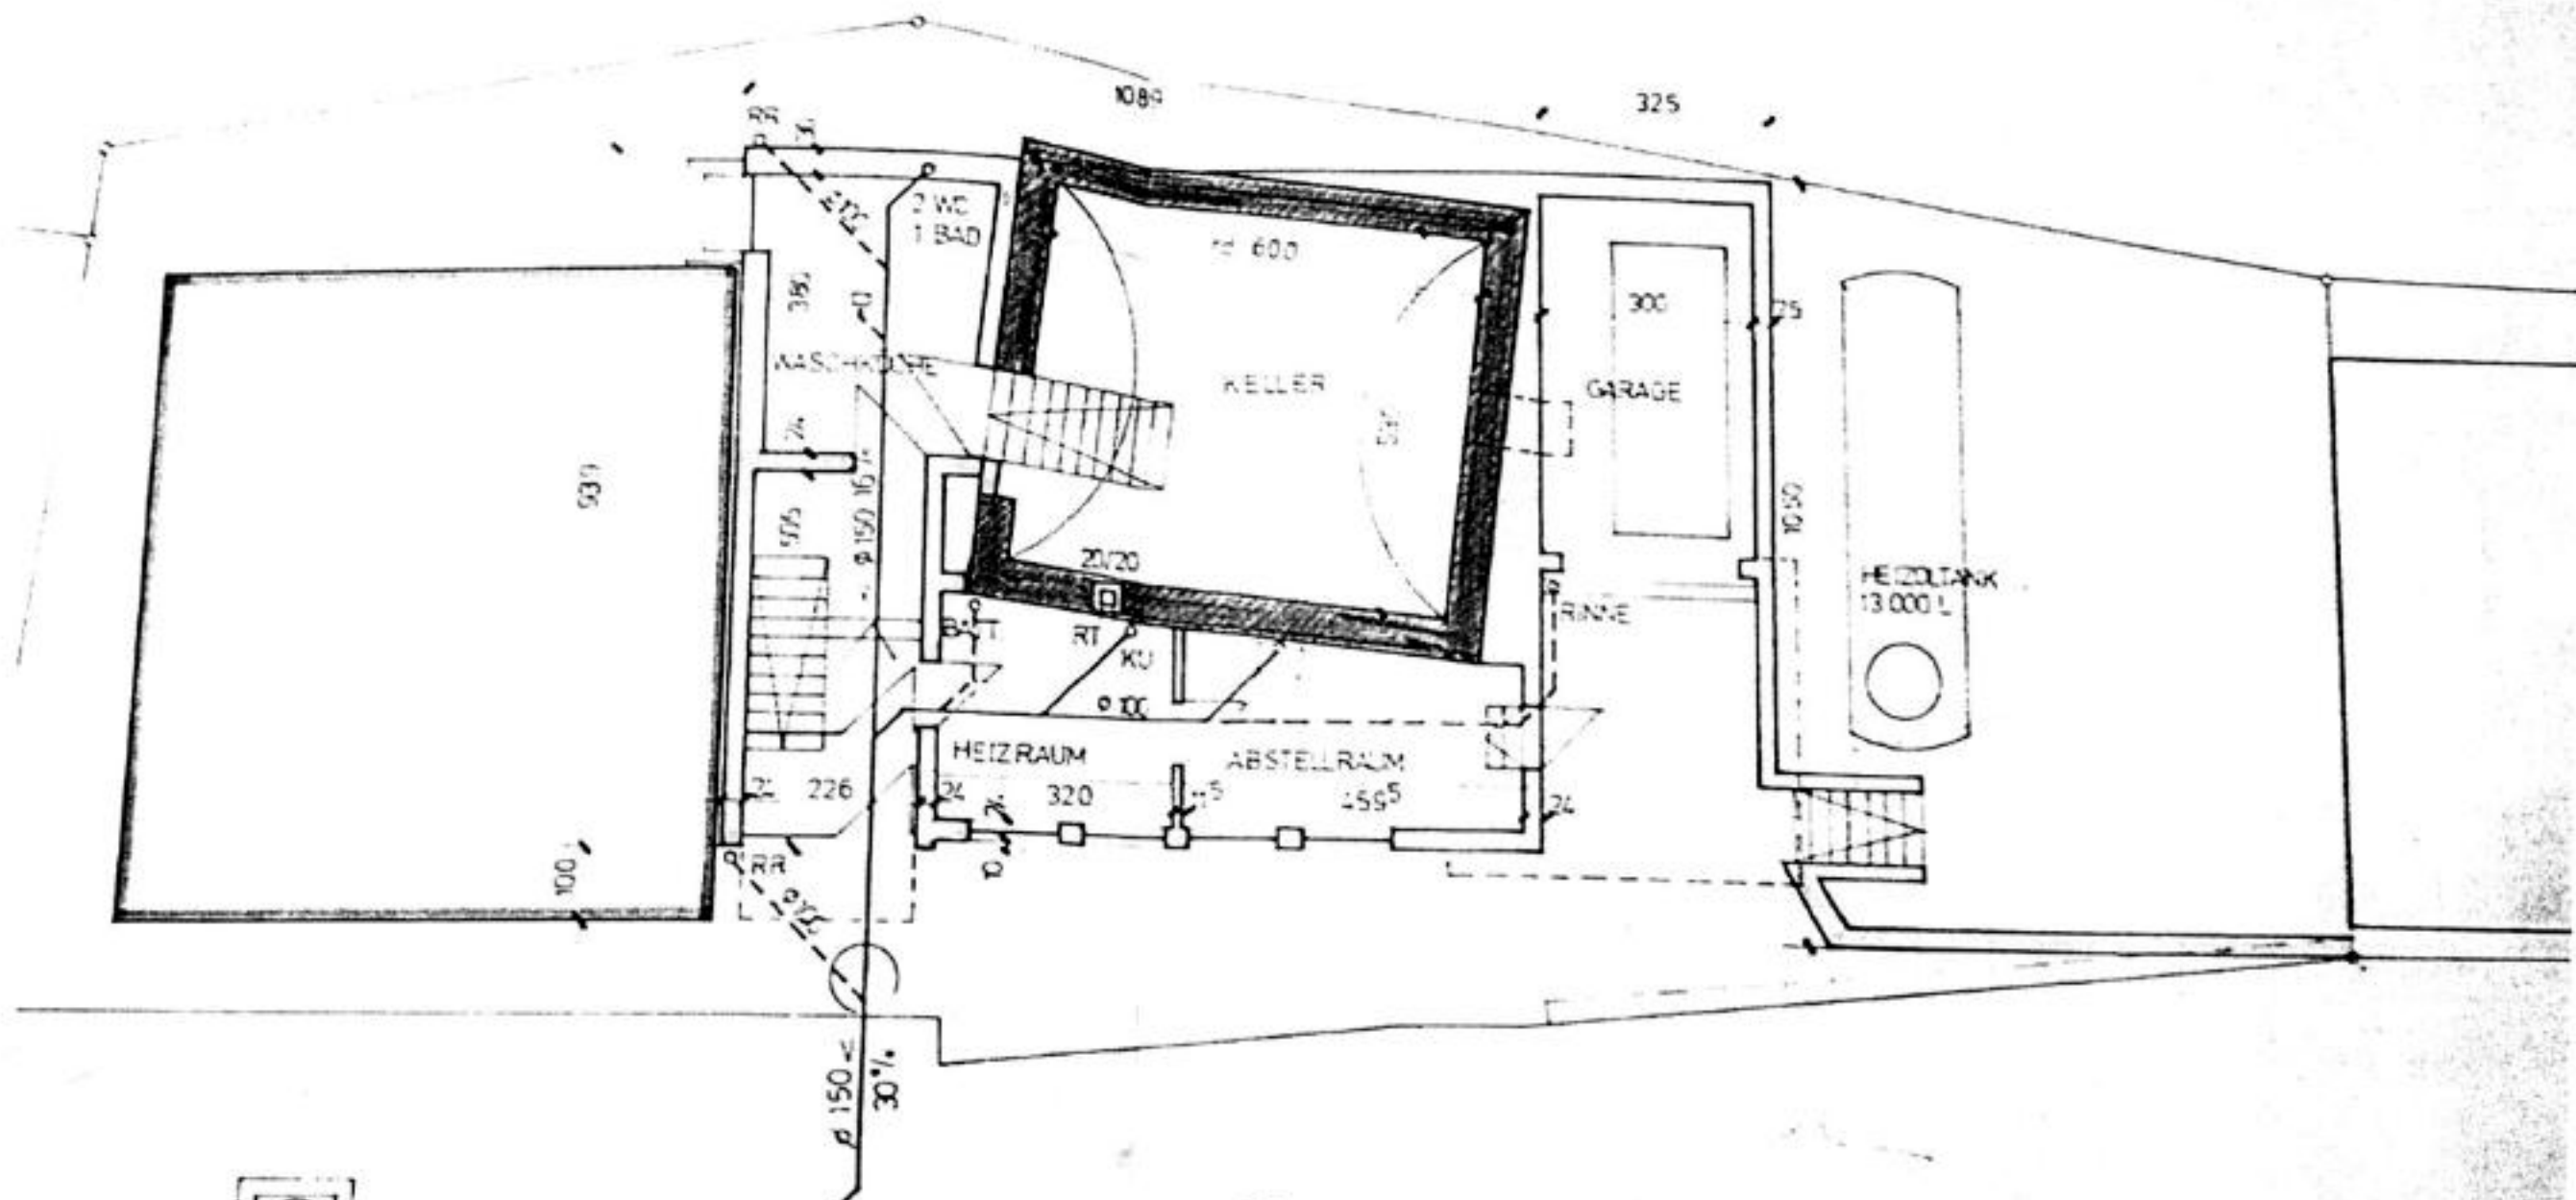


H. WINKLER HE. UNTERGESCHOSS M. 1:10



28. FEB. 1974
Bürgermeister ... enden
als Bauaufsichtsbehörde

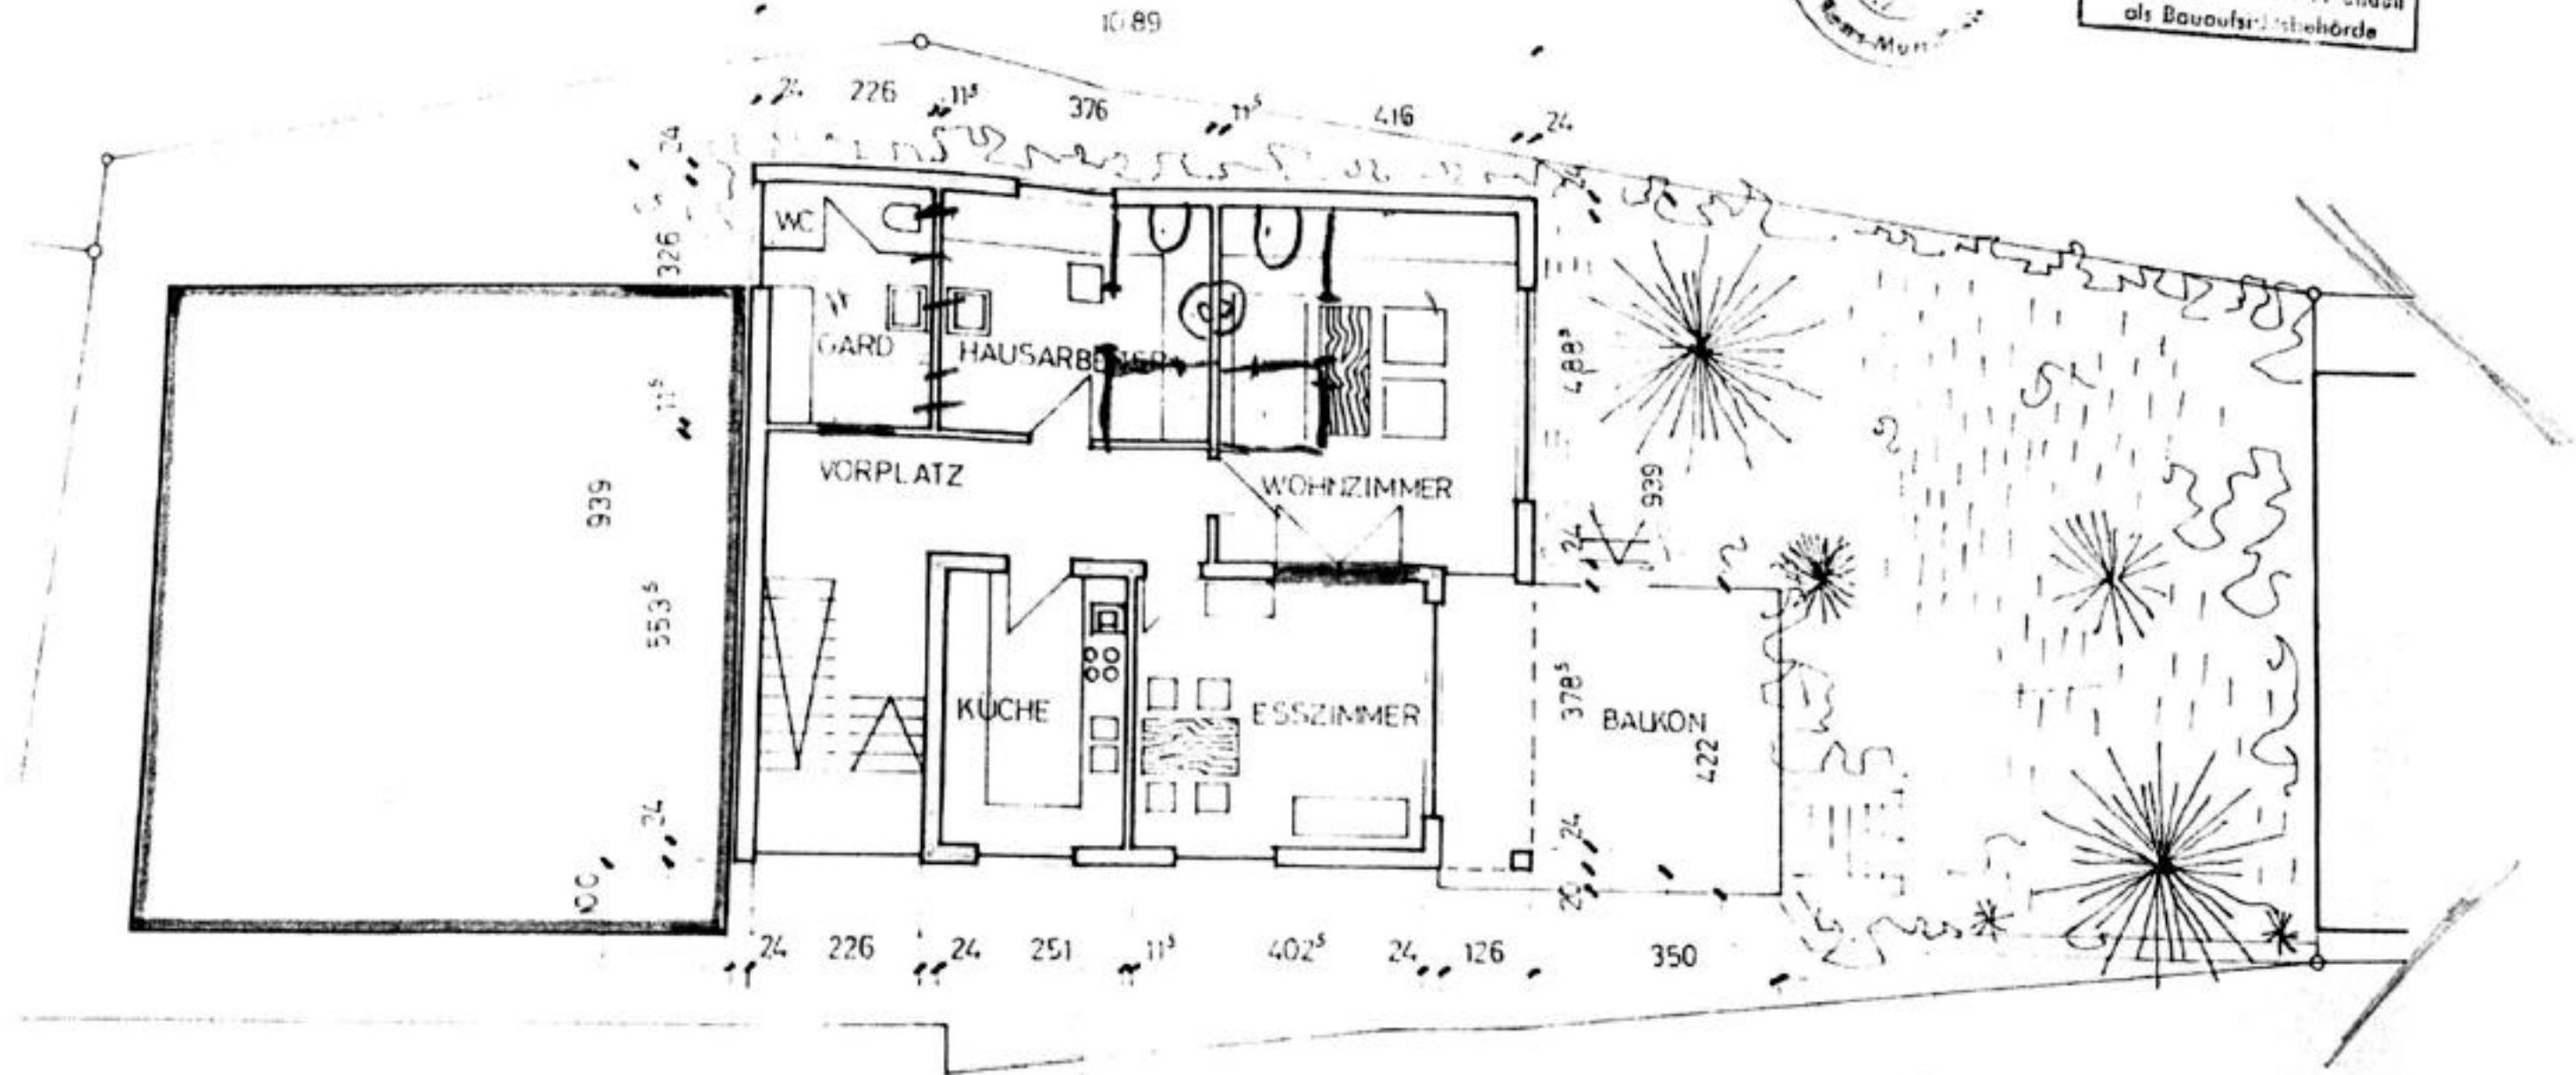

H. WINKLER HE.
ERDGESCHOSS M. 1:100

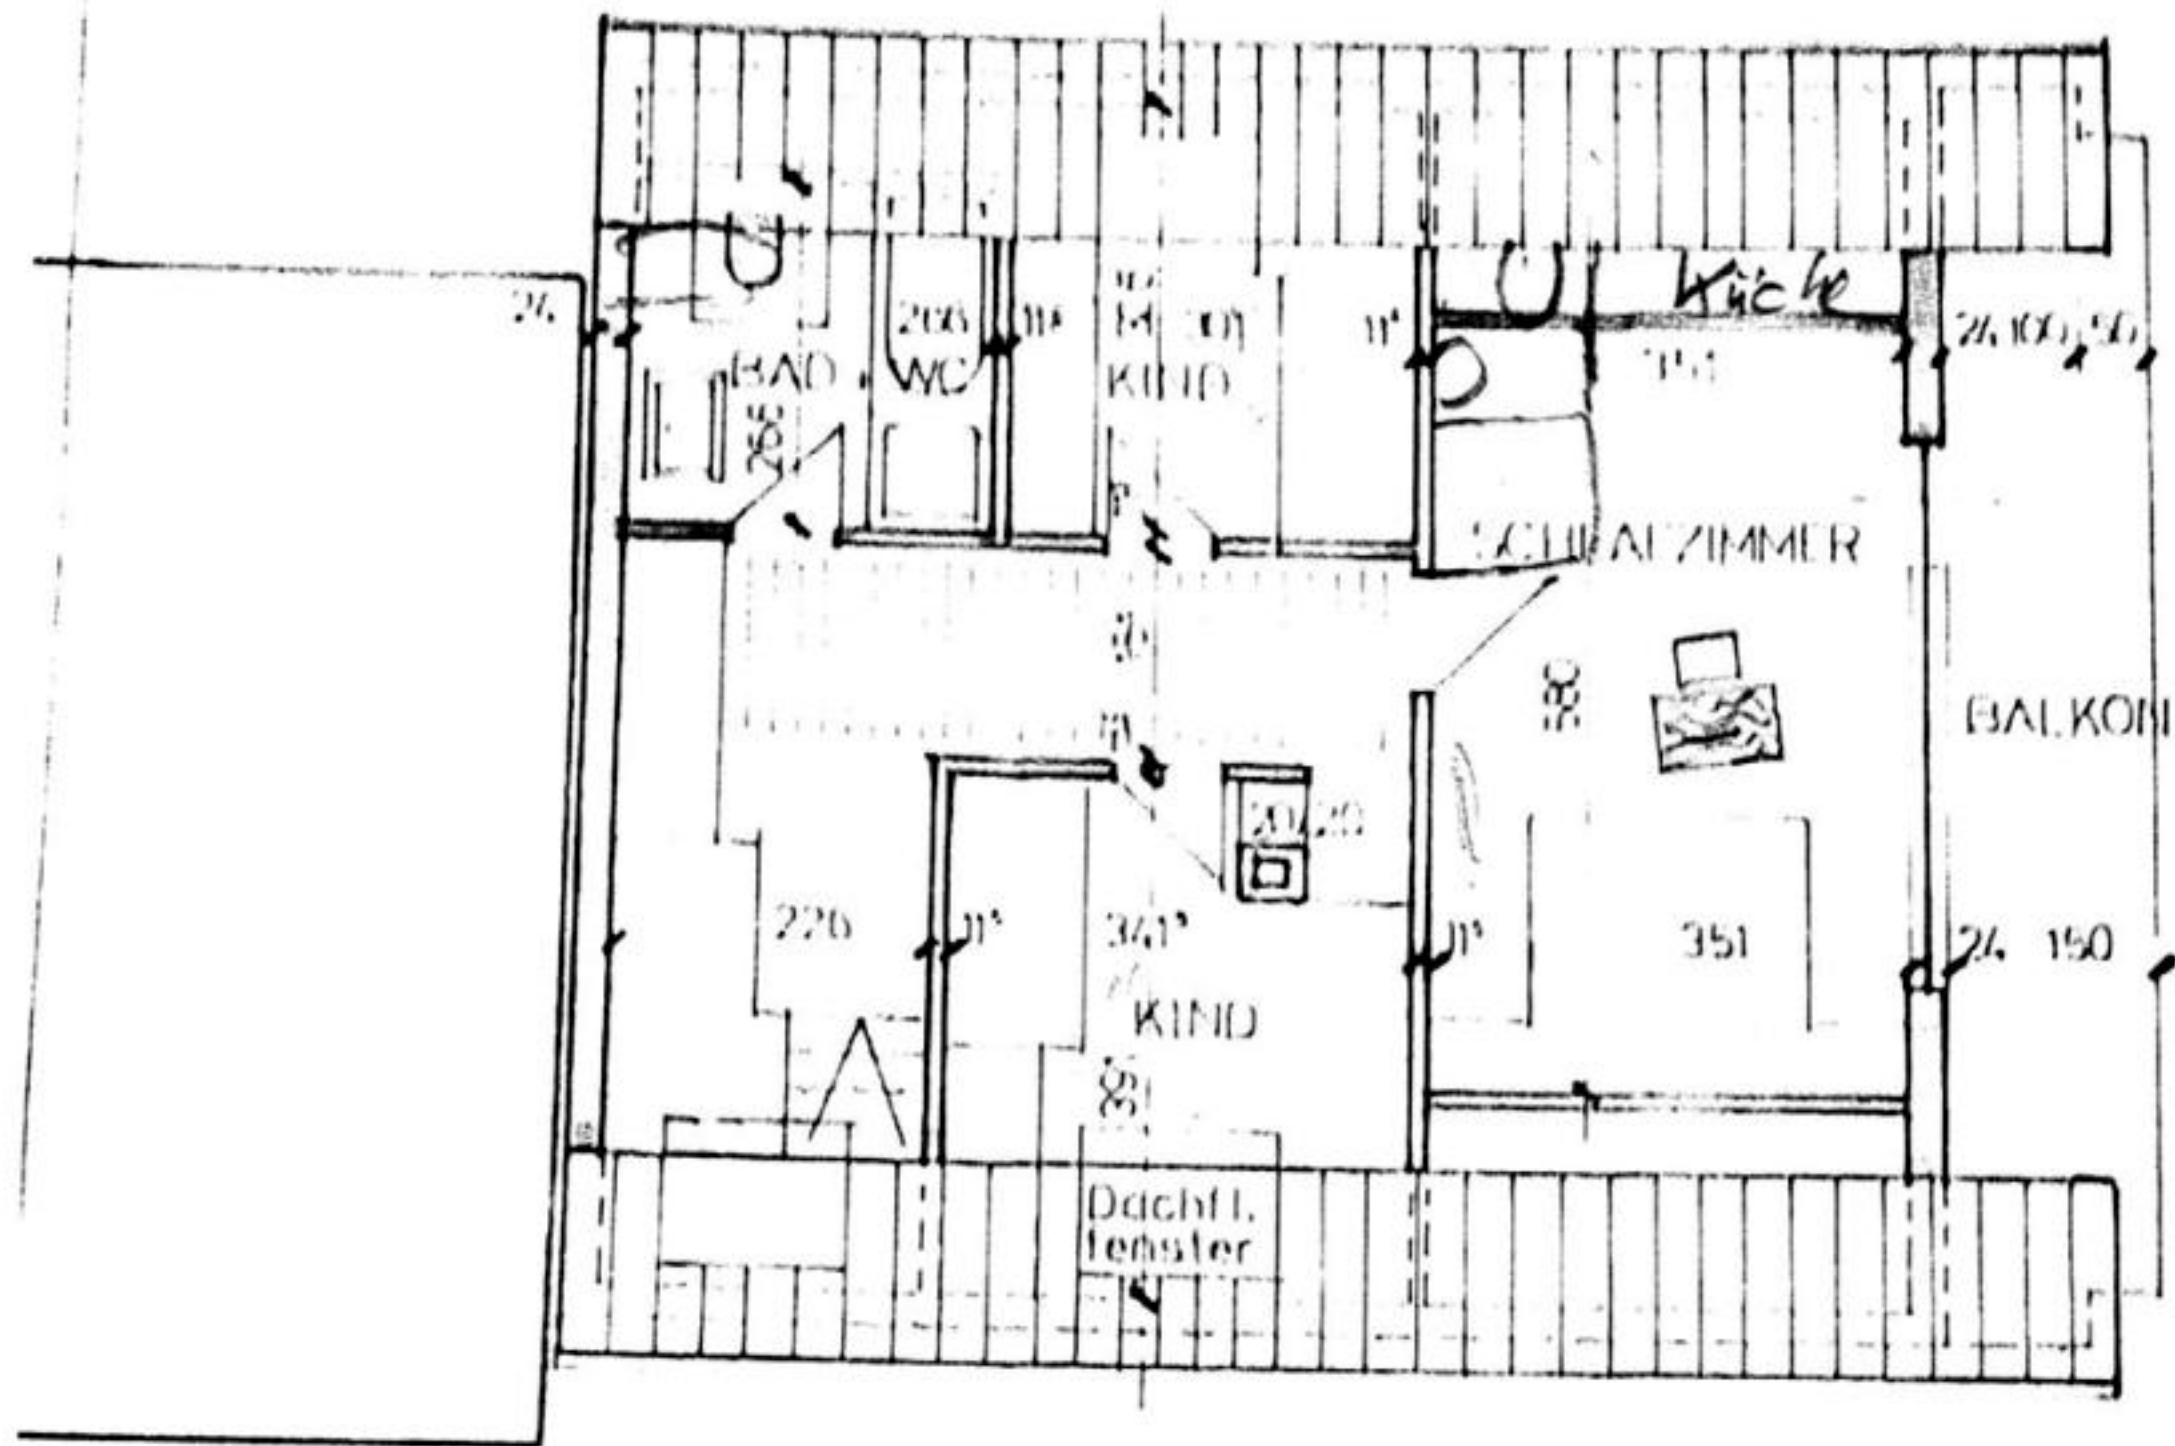

DACHGESCHOSS M. 1:10