


Eigentumswohnung in der Volksdorfer Straße 22
22081 Hamburg/Barmbek-Süd

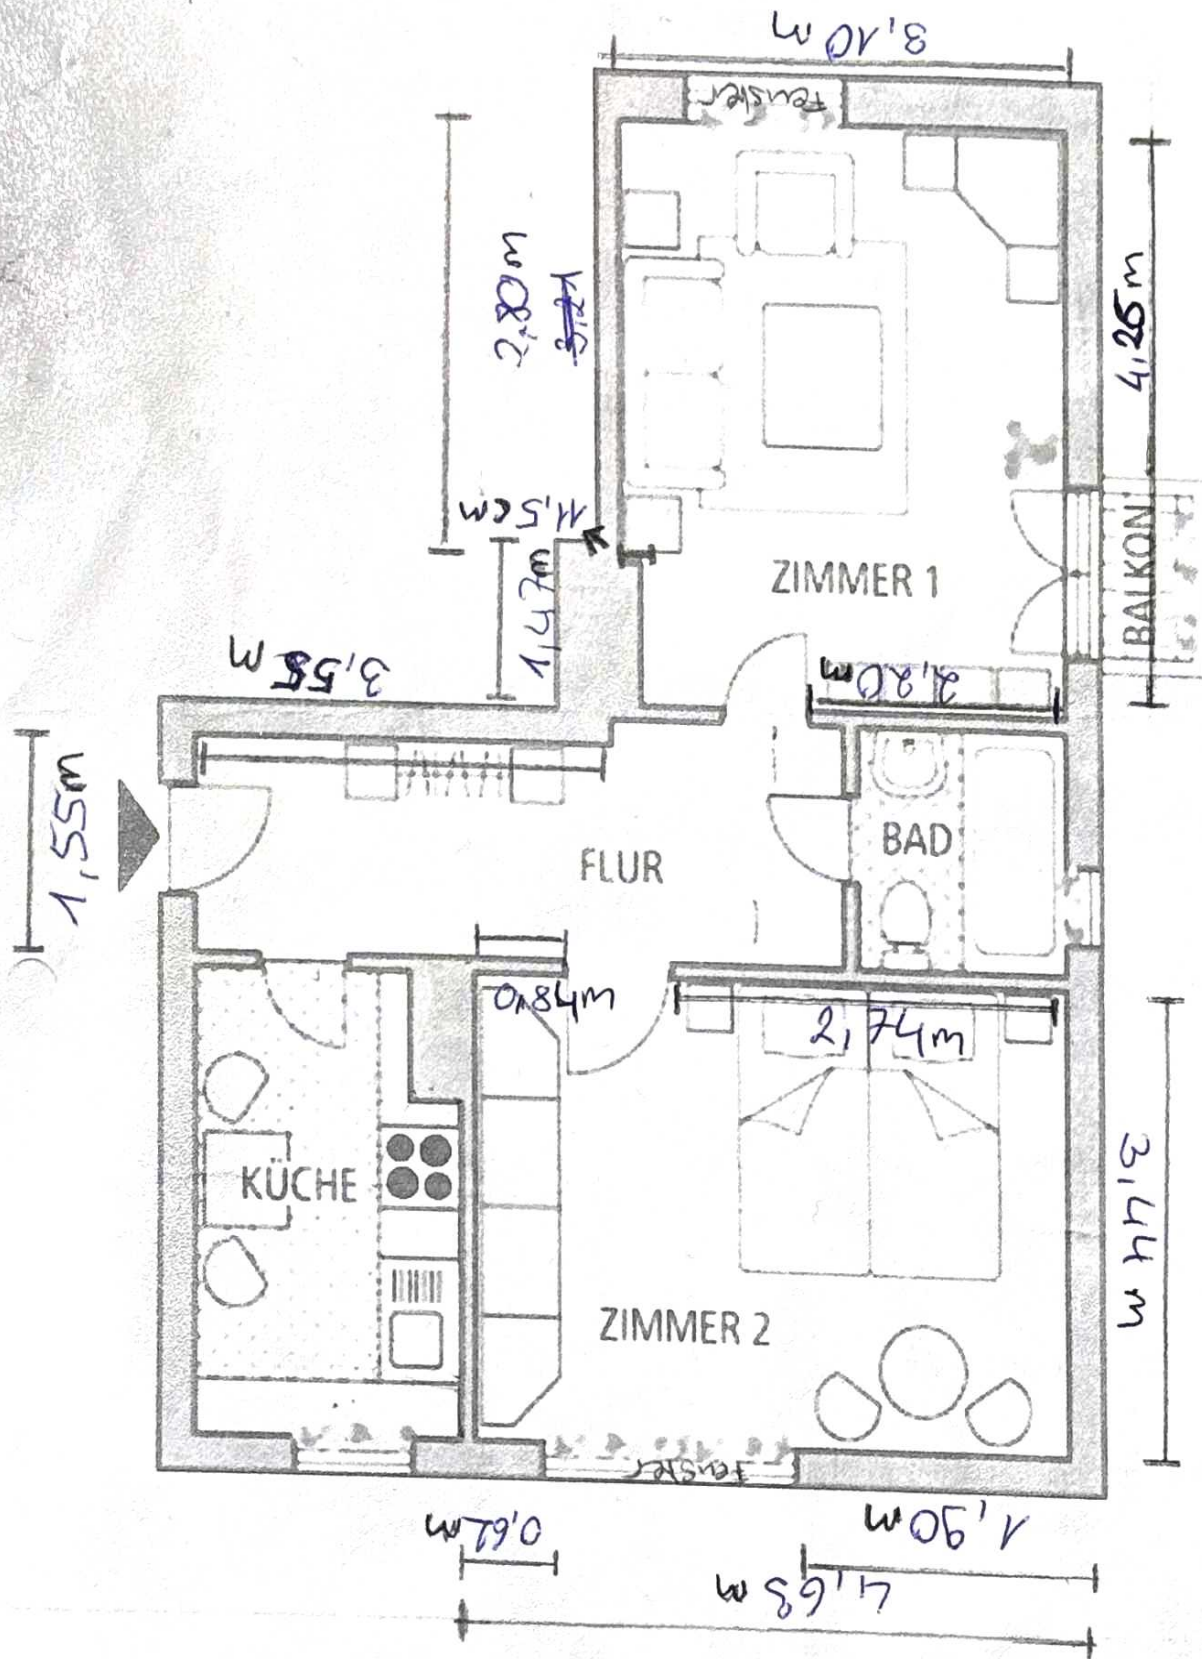

Mustergrundriss

PMC IMMOBILIENMANAGEMENT im Auftrag von **SAGA GWG**