

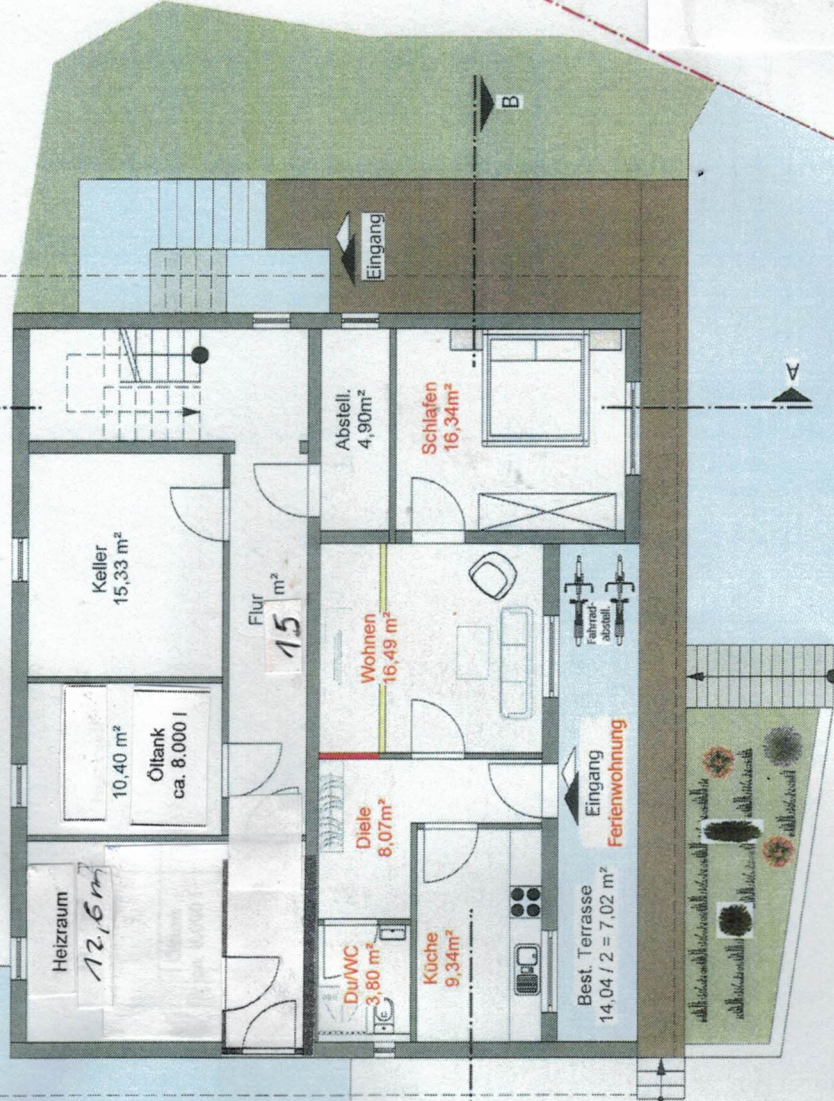
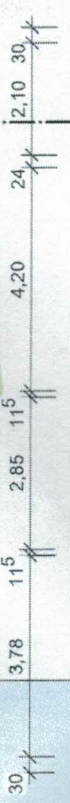
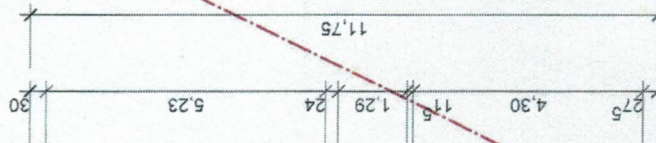


Flurstück Nr. 39

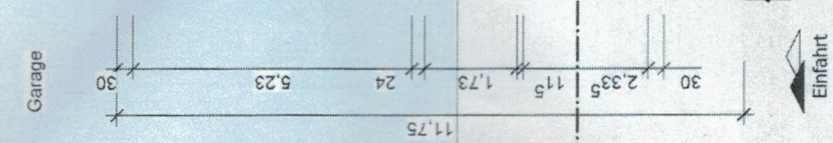

Flurstü

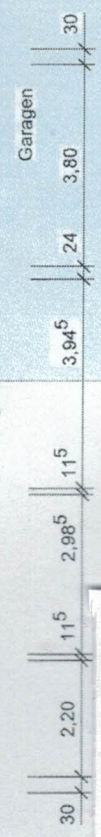

Garage

Garage

Garagen

Einfahrt

Einfahrt

Einfahrt

B

B