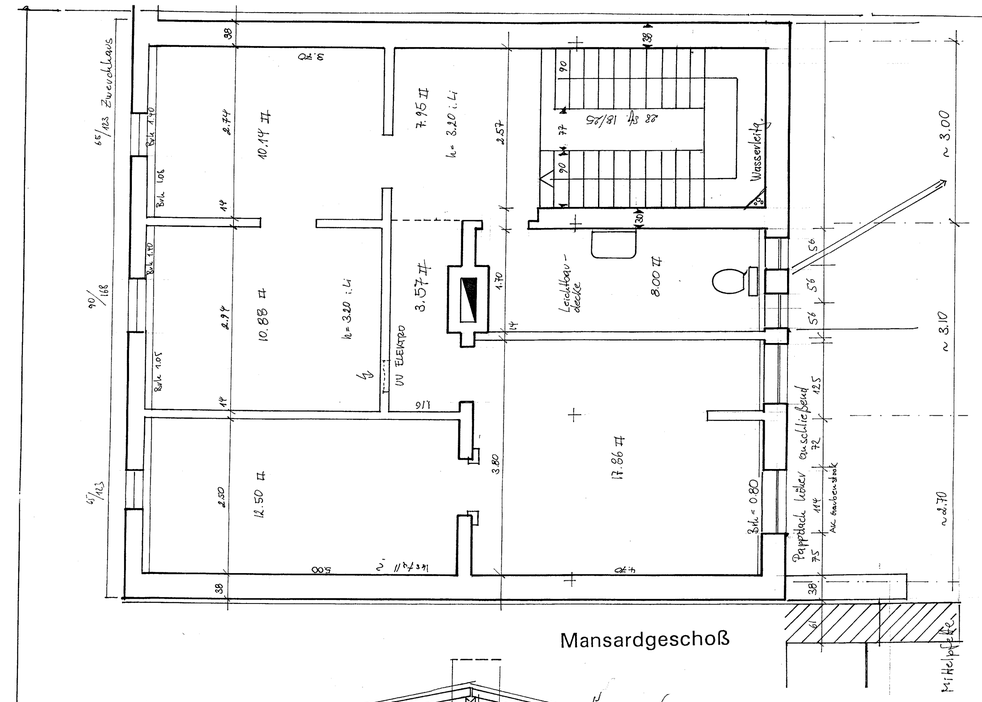

Mansardgeschoß

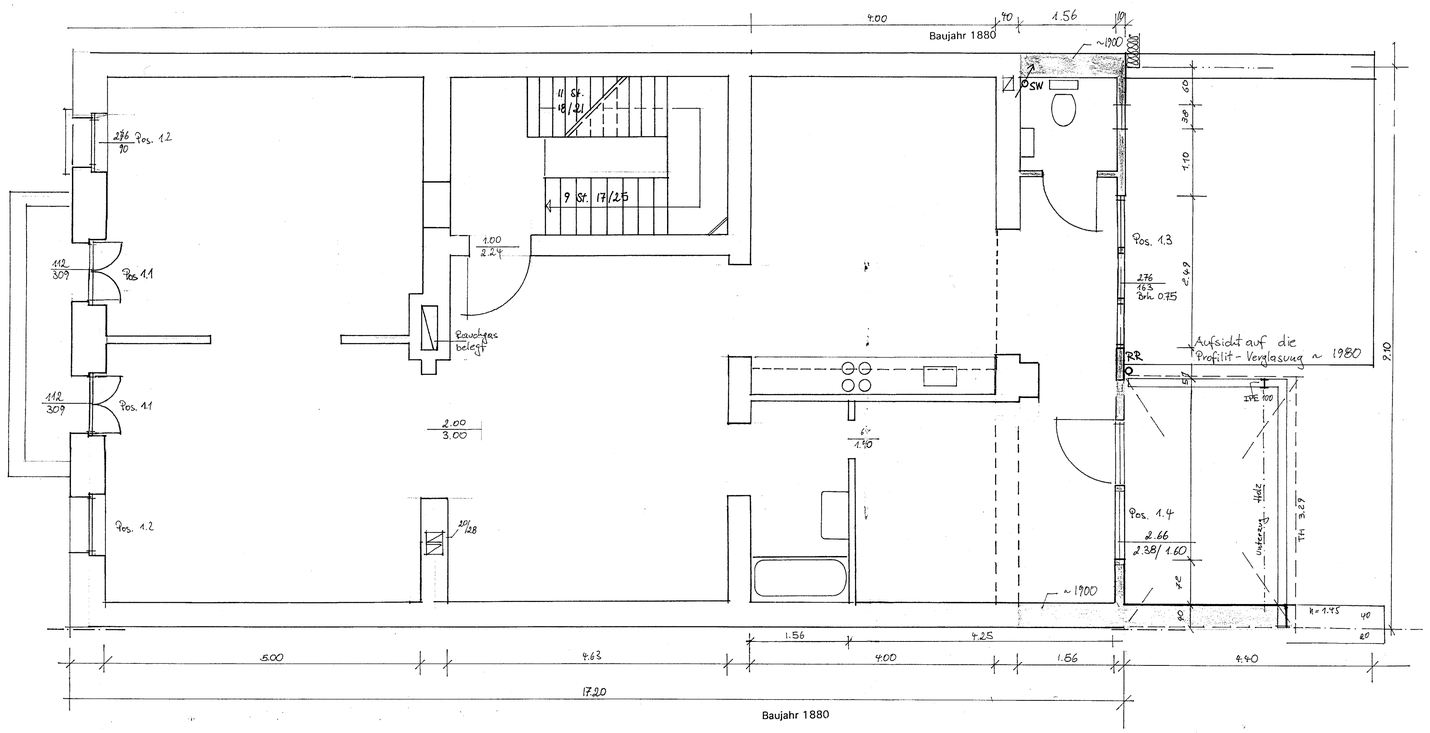

1.Obergeschoß

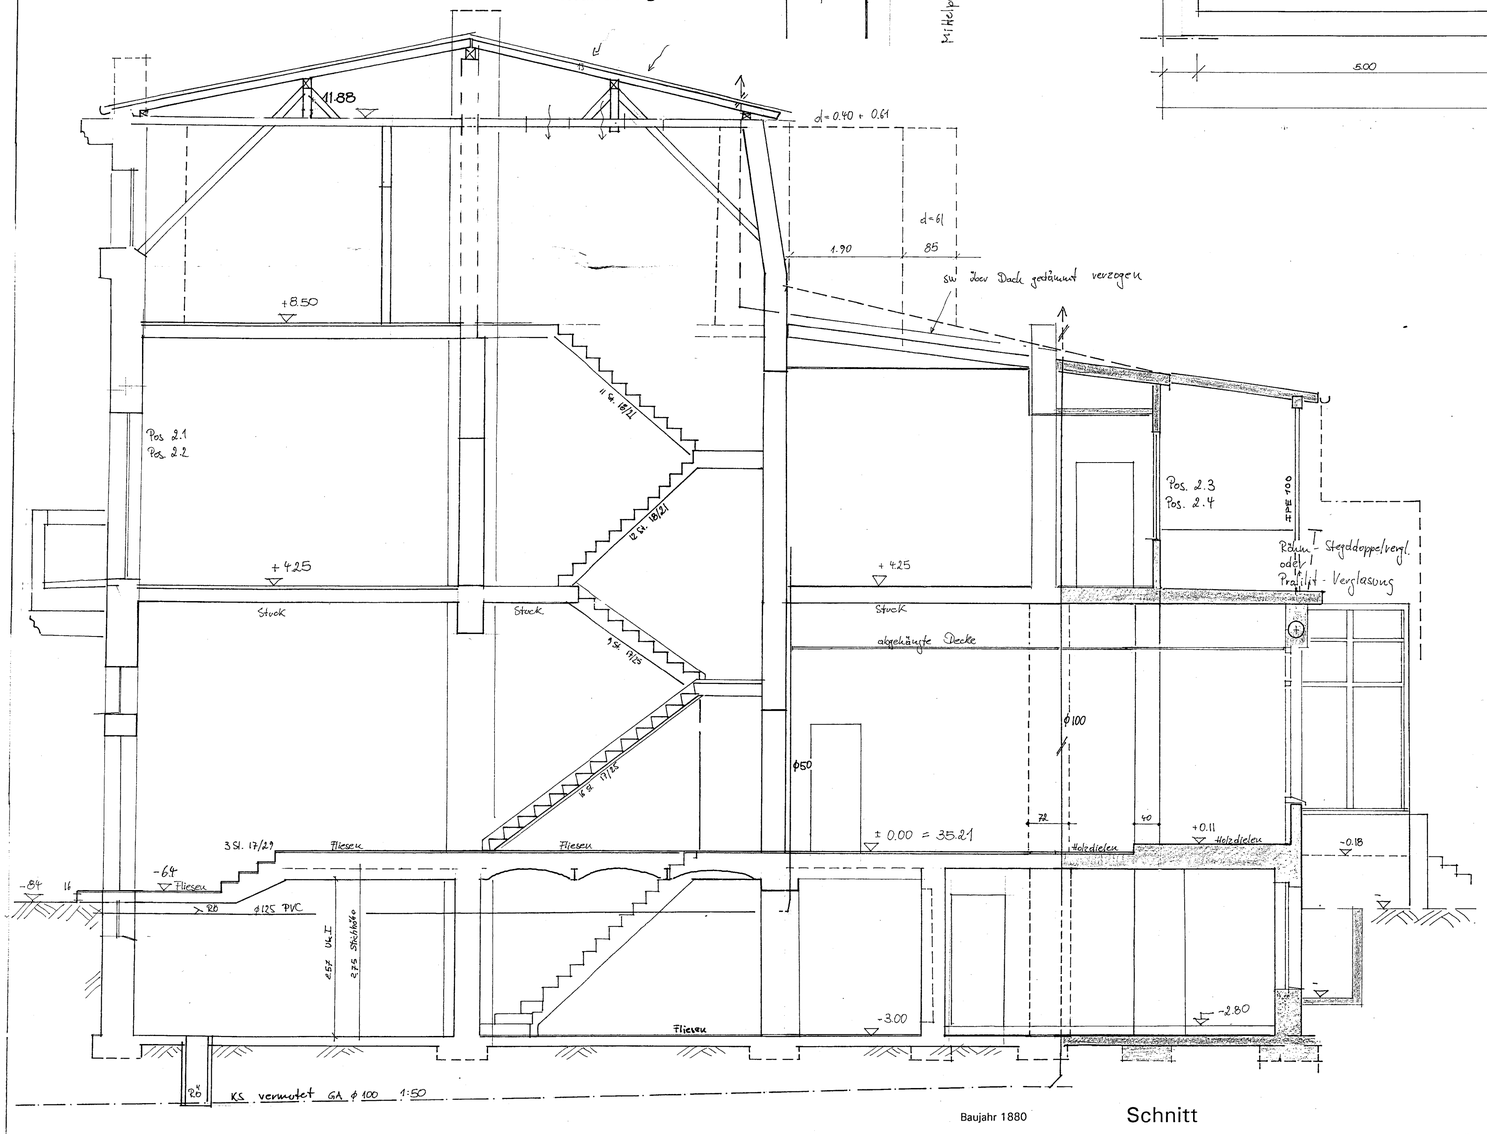

Schnitt

Hamann, Beckmann + Partner | Stadtplaner + Architekten
Trills 20 40699 Erkrath Hochdahl (02104) 8 11 31 Fax 8 12 33

Projekt:
Bauaufnahme Wohnhaus Uerdinger Str. Nr. 341
(Baudenkmal)
Gemeinde Krefeld, Gemarkung Bockum, Flur 12 Parz. 42

Eigentümer:
Roland Jahn und Martina Schwenk
Uerdinger Str. 341 47800 Krefeld

Zeichnungsinhalt:

Grundrisse 1. Obergeschoß und Mansardgeschoß
Schnitt

M 1 : 50	Proj.Nr. 0202	ZeichnNr. 0299 - 02 A
aufgen:	23.04.2002 Be	
gez.:	08.07.2002 Be	