


# HAUS FALLER

LINTERGESCHOSS / M=1:100

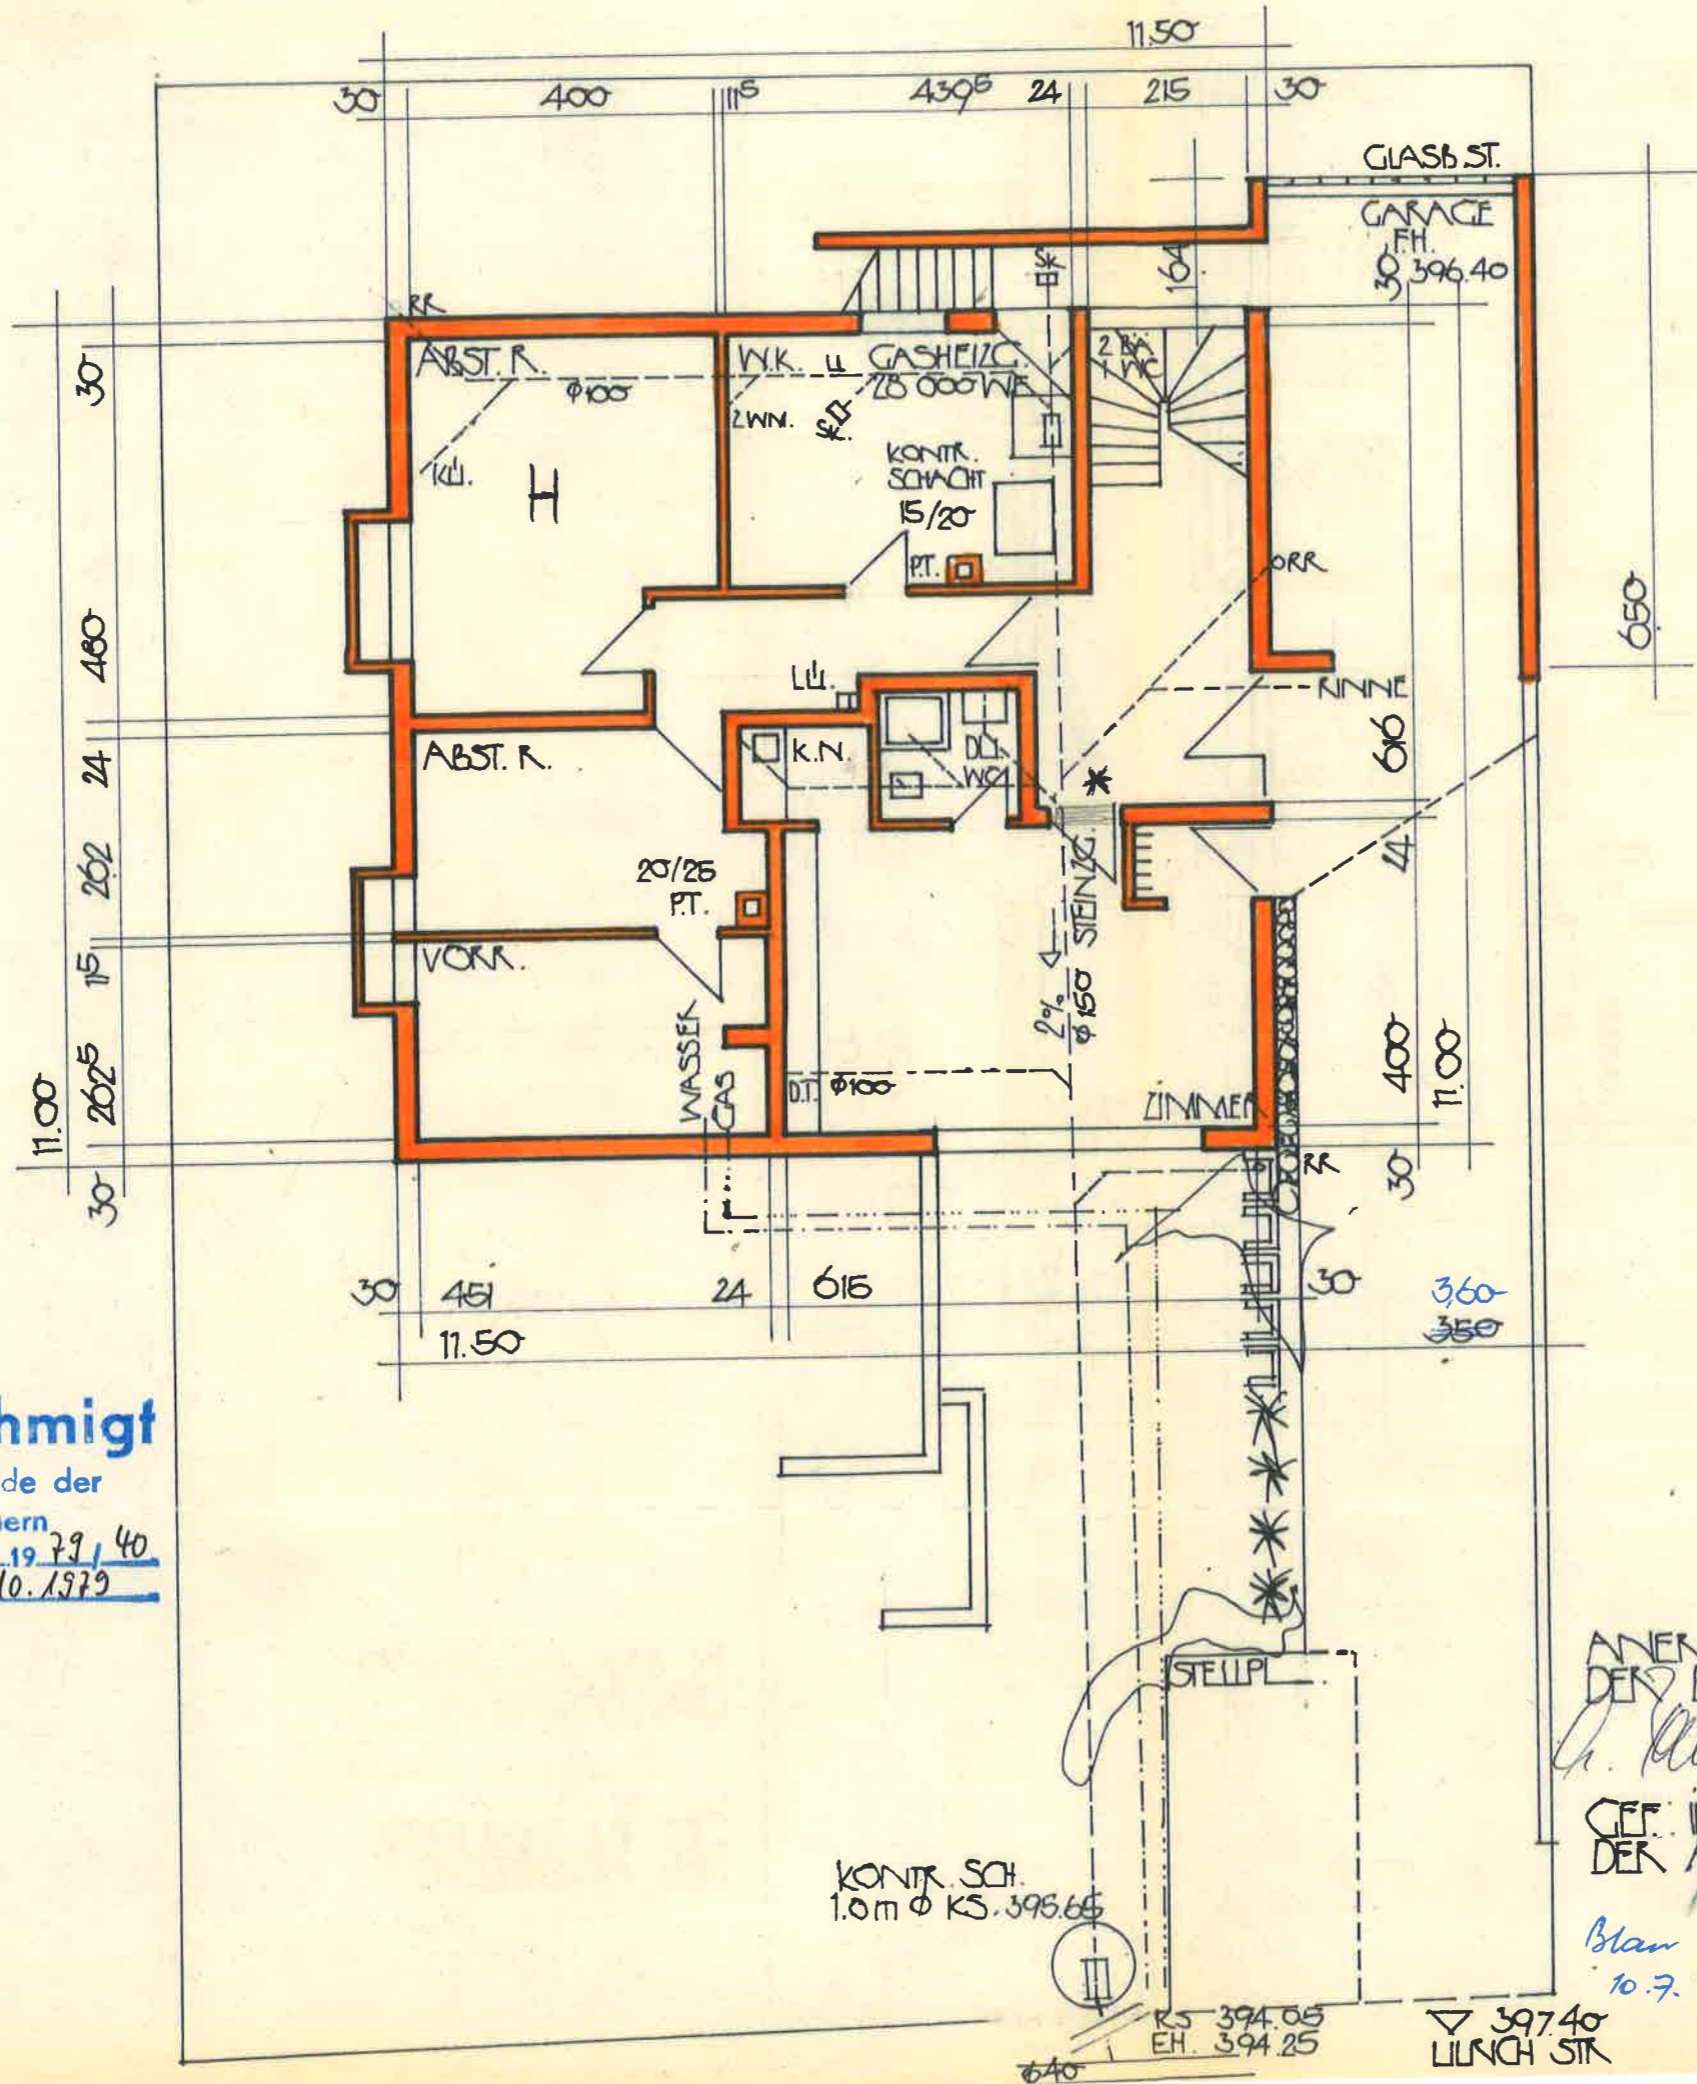

**Genehmigt**

durch U. v. d. der  
Stadt Ostfildern  
Az. III/60-K 19.79/40  
vom 12.10.1979

ANERK. IM JUNI 79  
DER BAUHERRN:  
*A. Faller*  
GEF. IM JUNI 1979  
DER ARCHITECTEN:  
*Ram*  
Blau gezeichnet  
10.7.79 *Ram*