


HAUS 7

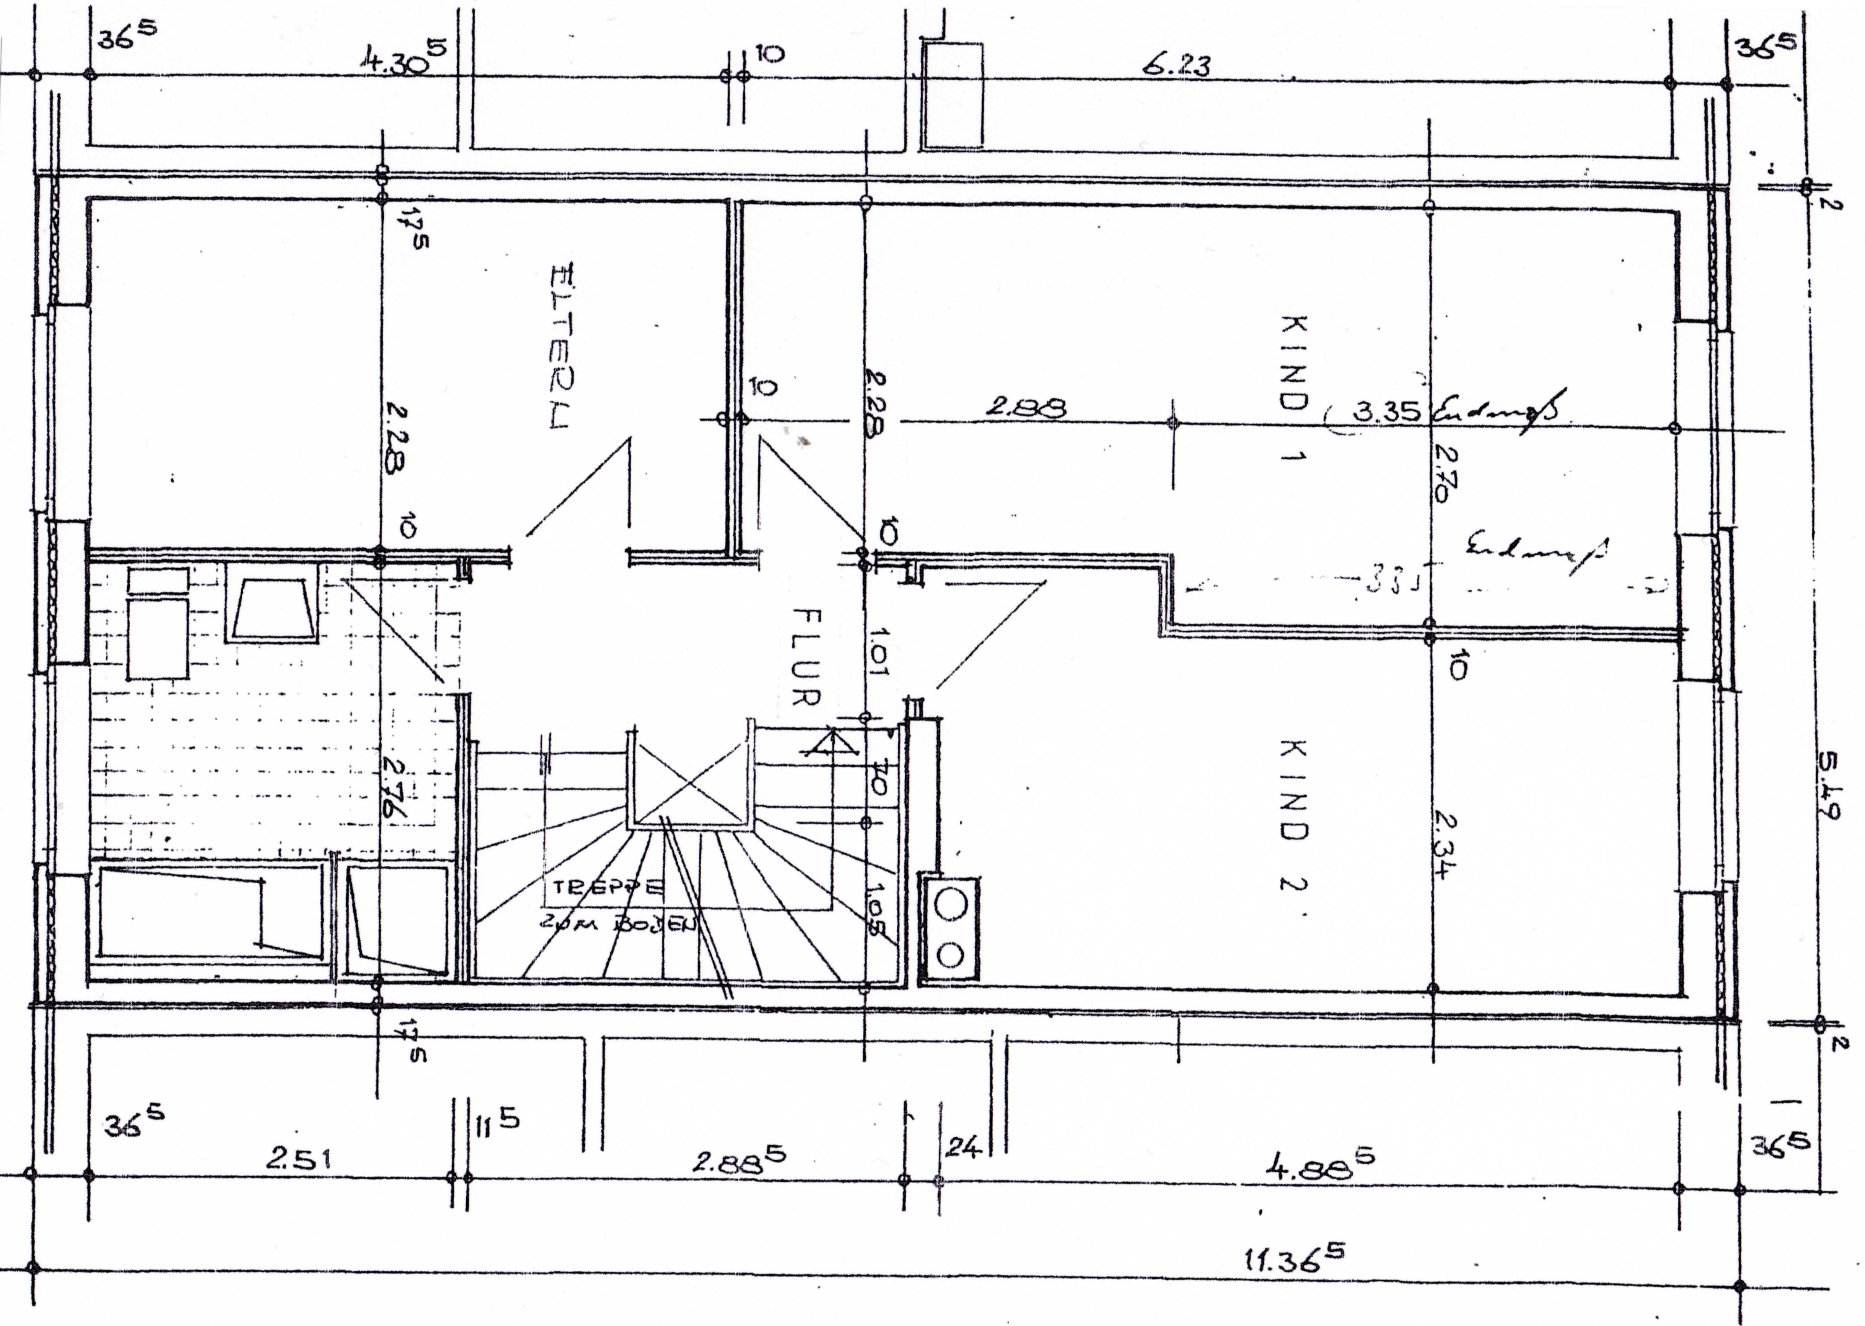

HAUS 7
 GRÄNDERT 18.01.88
 OBERGESCHOSS M 1:50