







RAMPE # 6%  

SCHAUKASTEN  
AN STELLE DER  
WERTZEICHENGEBER

01  
WINDFANG  
F = 11,61 qm  
U = 15,21 m

Fez

Fez

02  
SCHALTERRAUM  
F = 62,69 qm  
U = 32,94 m

03  
POSTFACH-  
VERTEILR.  
F = 13,21 qm  
U = 14,97 m

04  
BETRIEBSLEITER  

05  
ALLGEM. DIENSTRAUM  
OK: FFB ± 0,00

06  
PACKKAMMER  
F = 46,39 qm  
U = 31,54 m  
OK: FFB ± 0,00  
OK: FFB - 0,10

07  
RAMPE

BRÜSTUNGSHÖHEN SIEHE  
SCHNITTE B.L. NR. 05

PENDELTÜR 2-FLG. MIT  
PVC-BEHÄNG, DURCHSICHTIG


BRÜSTUNGSHÖHEN SIEHE SCHNITTE B.L. NR. 05

REGENFALLROHR  
mit 2-Rohr  
H-419

LEGENDE  
FISSBODEN  
RUM NR.  
02 neu  
08  
neins  
H-419

07  
N DEN FEN

BAUWERK  
PLANER PLAN  
ZEICHENSTELLE  
SMT

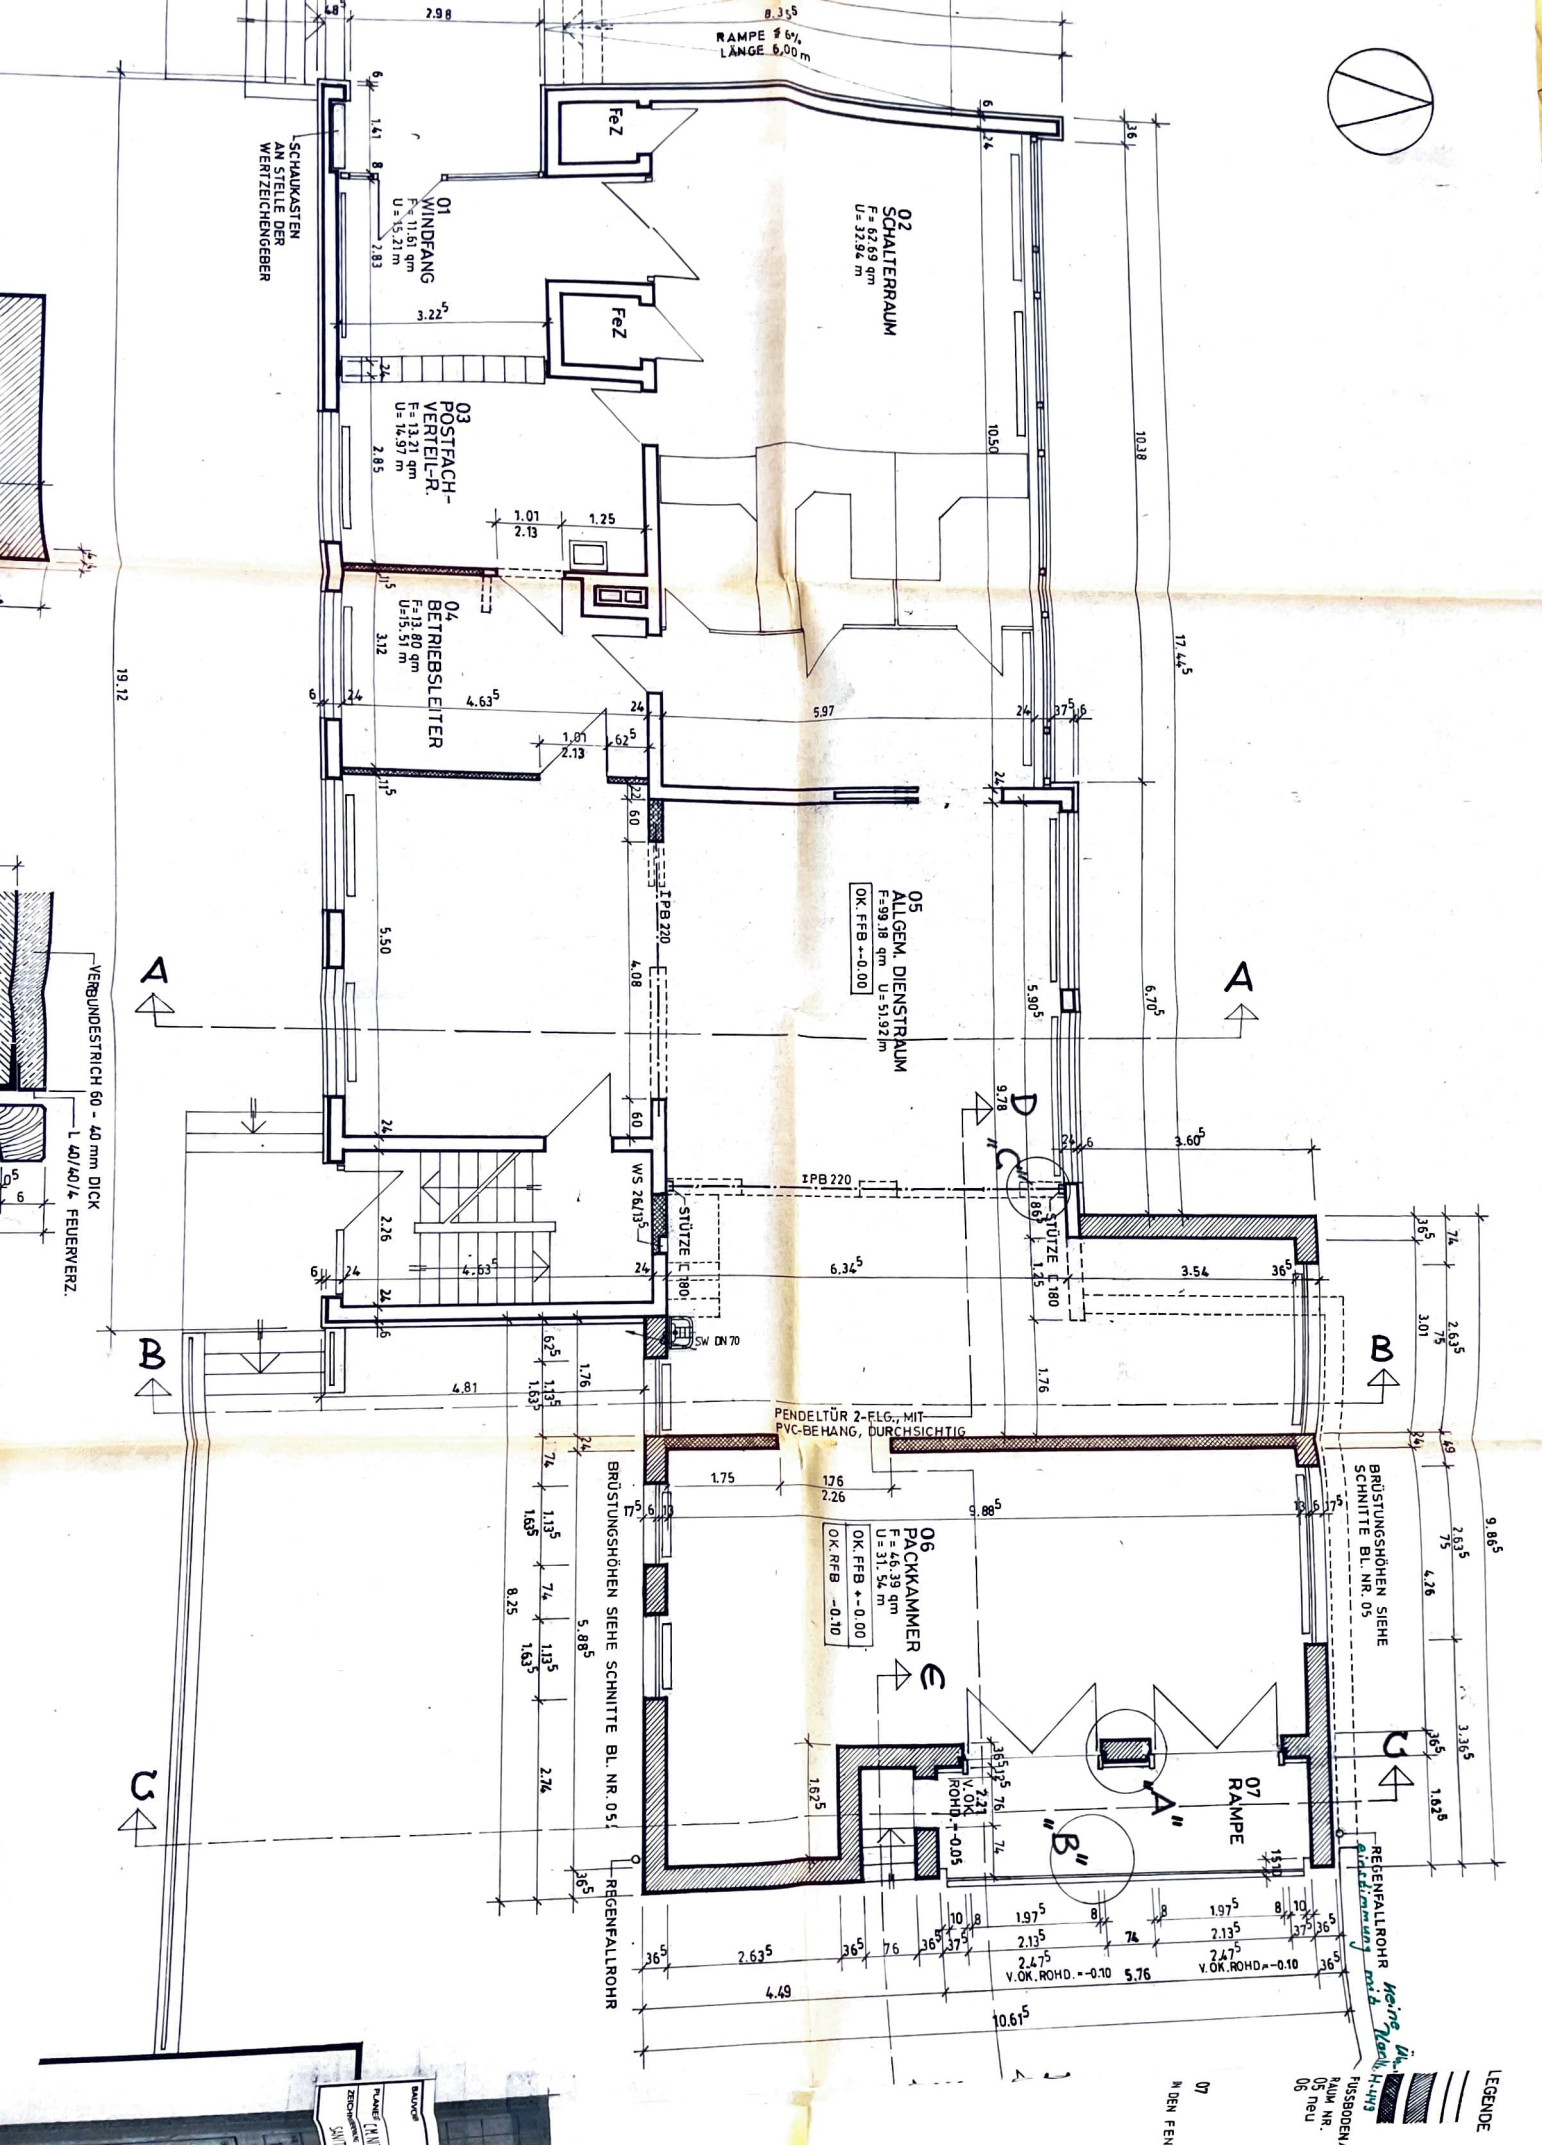

VERBUNDESTRICH 50 - 40 mm DICK  
L 40/40/4 FEUERVERZ.

