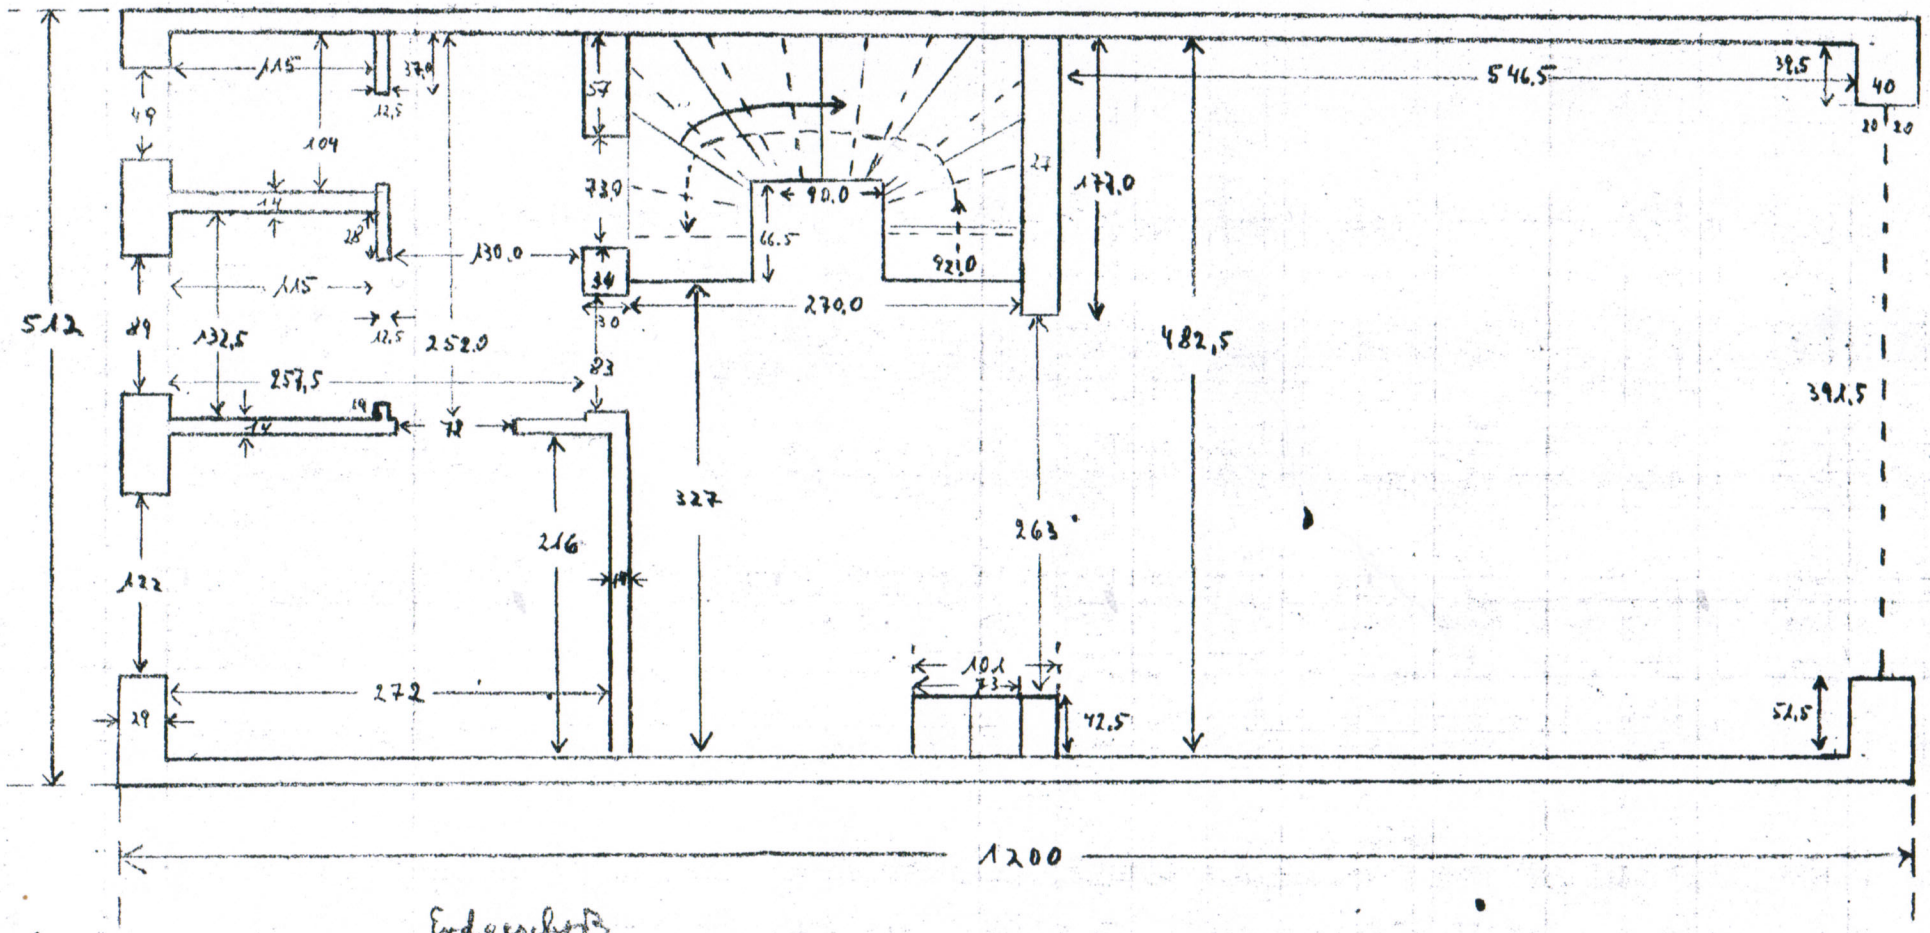

Erdgeschoß

Hauslänge
40,0
546,5
27,0
270,0
30,0
130,0
12,5
115,0
29,0
1200,0