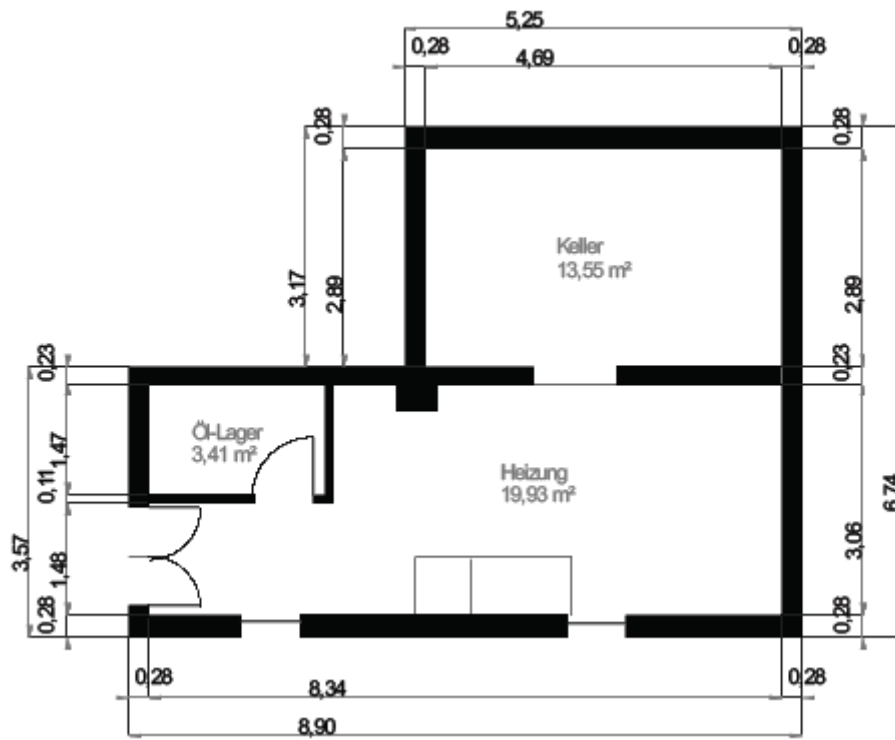
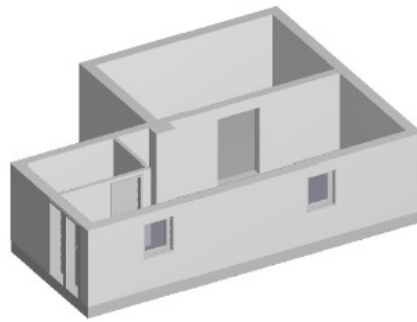

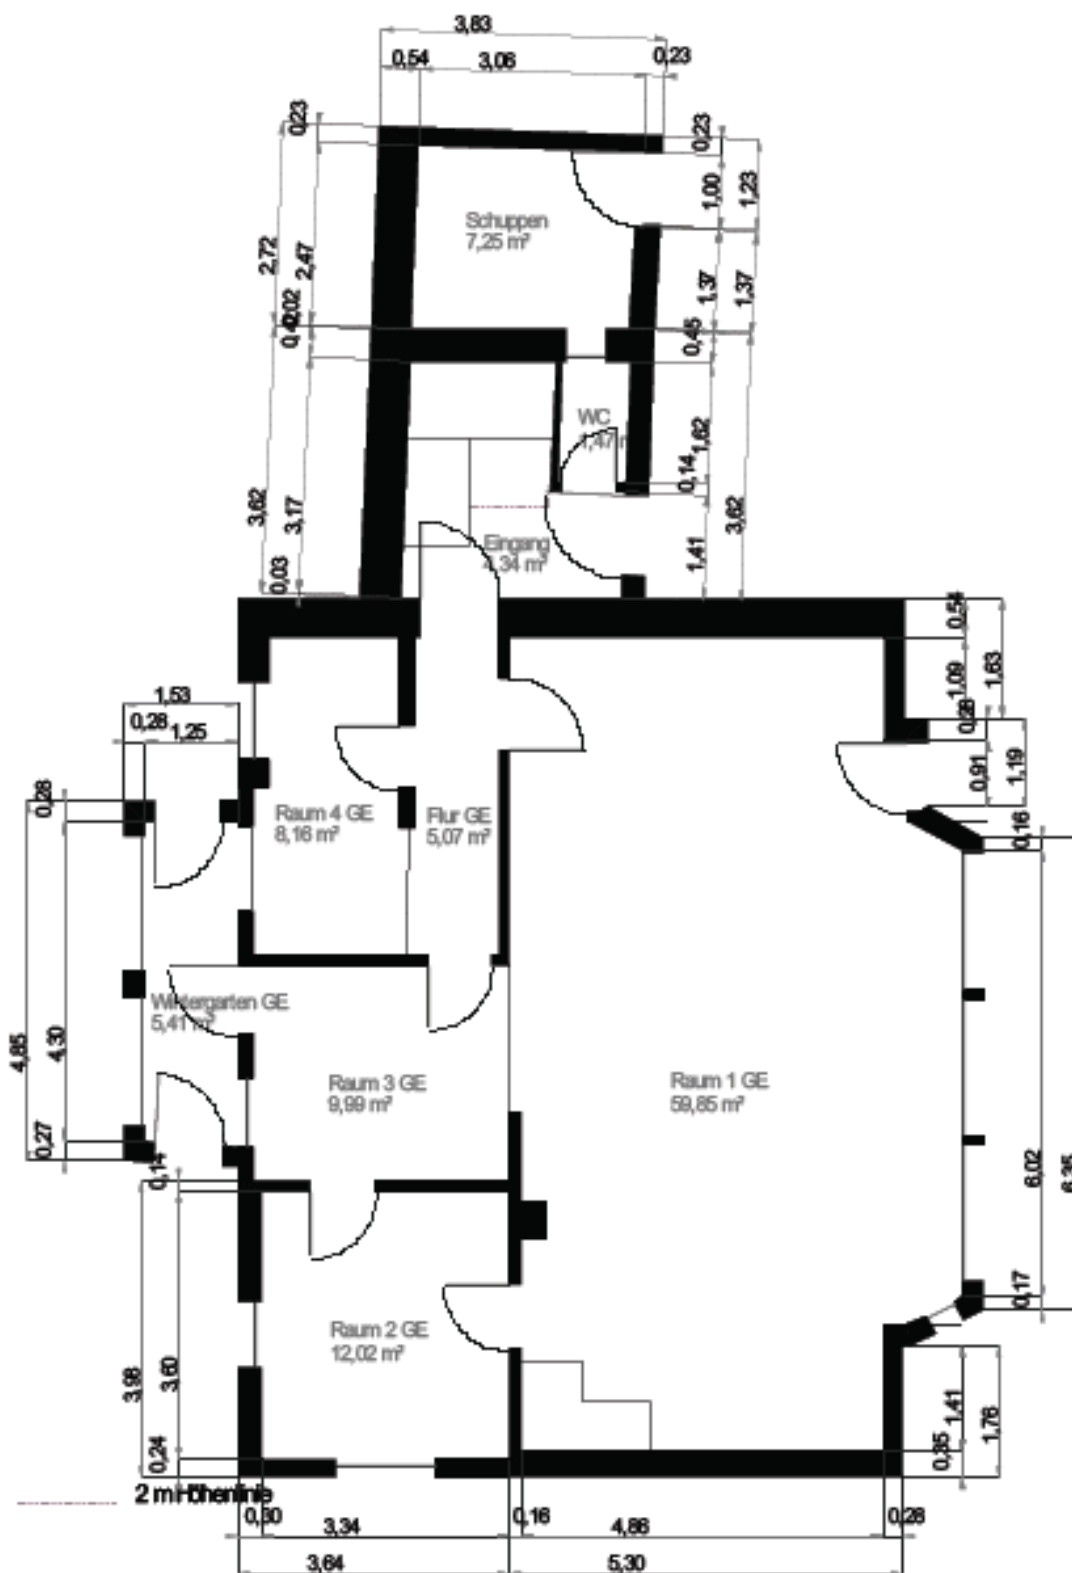
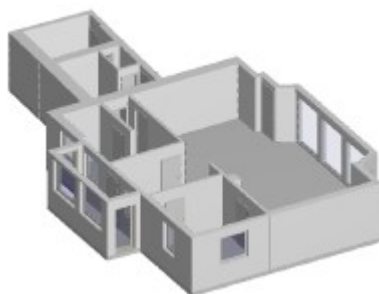




Keller



Aufmaß erstellt am: 23.04.2025
Aufmaß erstellt durch: Christian Göttsche nach
Unterschrift: 
www.immobiliensucher.de
WoFIV & DIN277
DEBRA-zertifiziert



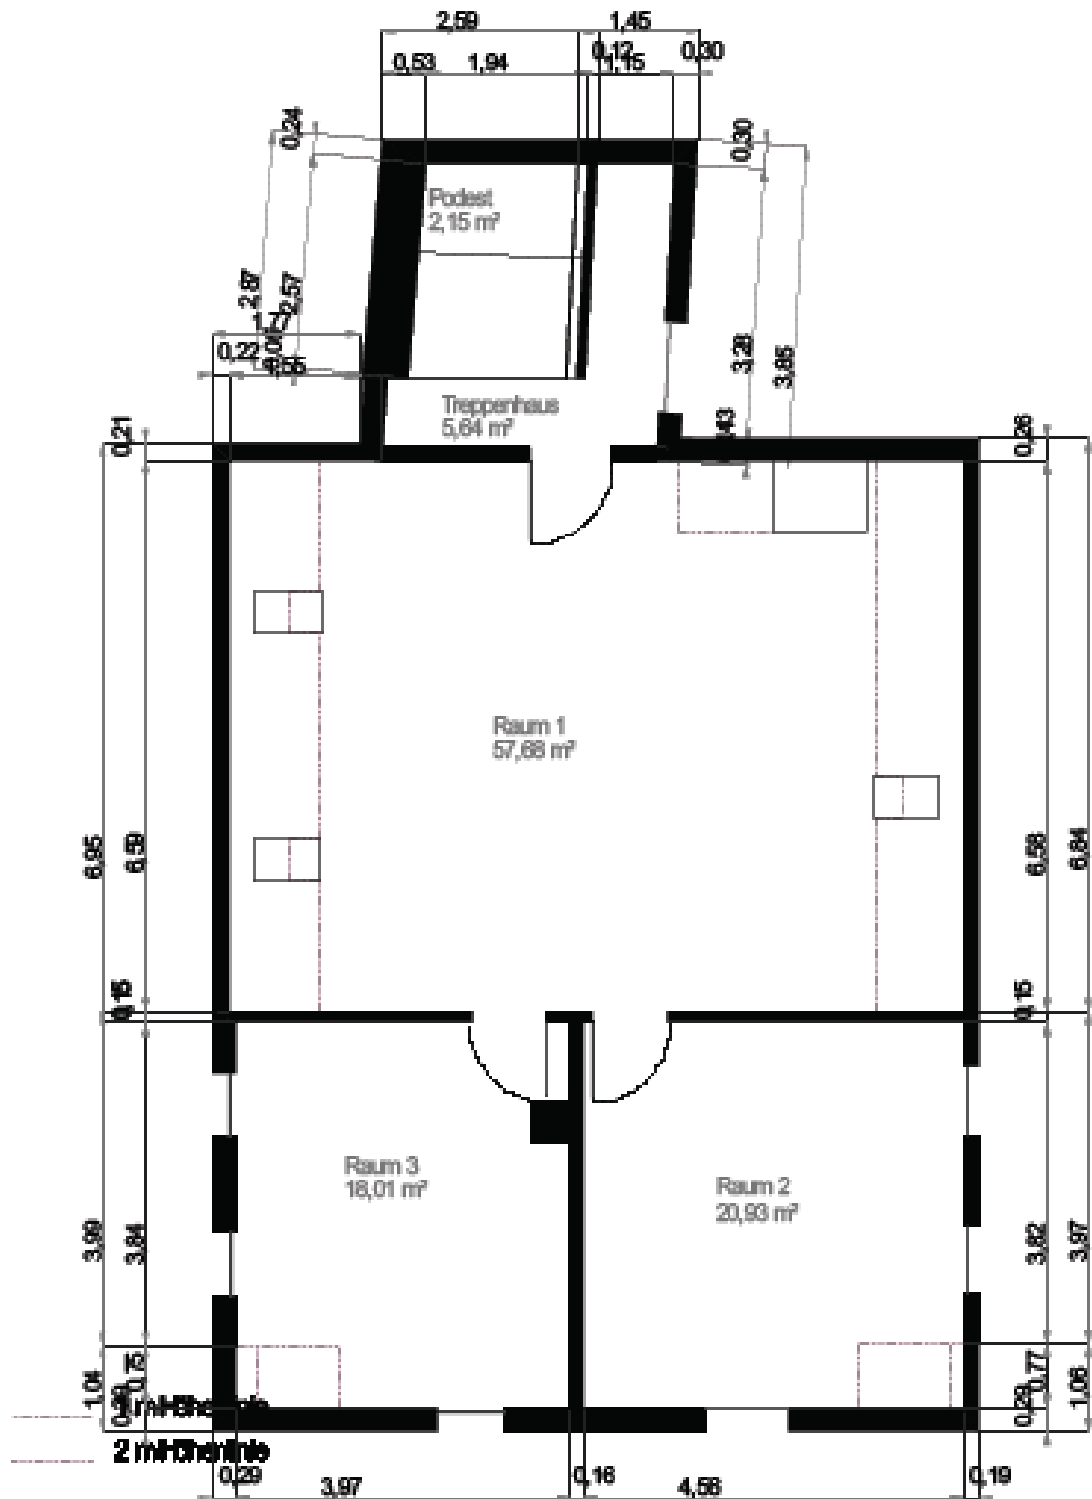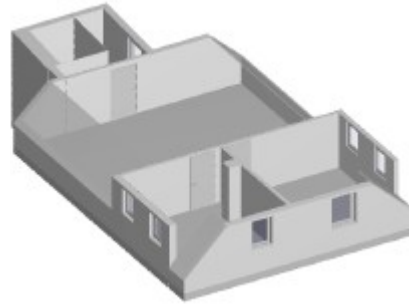2.Stock



Dachboden / Dachterrasse

