



Abstellgebäude (1)

M 1:100 / Stand 01/2026

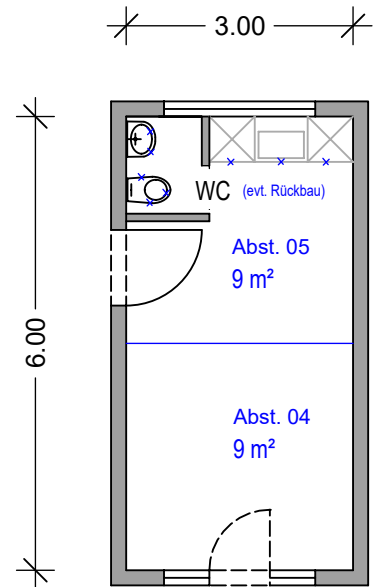

Abstellgebäude (2) - Gemeinschaft

M 1:100 / Stand 01/2026

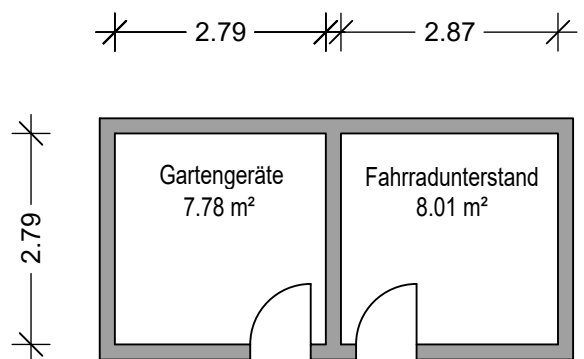

ALLE MASSE SIND VOR ORT ZU PRÜFEN.