Haus des Herrn L. Staiger Baumeister und A. Stutz

Ecke Landsknecht und Reichsgrafenstr

Hafa aufgenommen u. eingetragen im Plan Herr Dipl. Ing. Werner Kille v. 18.10.91
= 184.65 qm

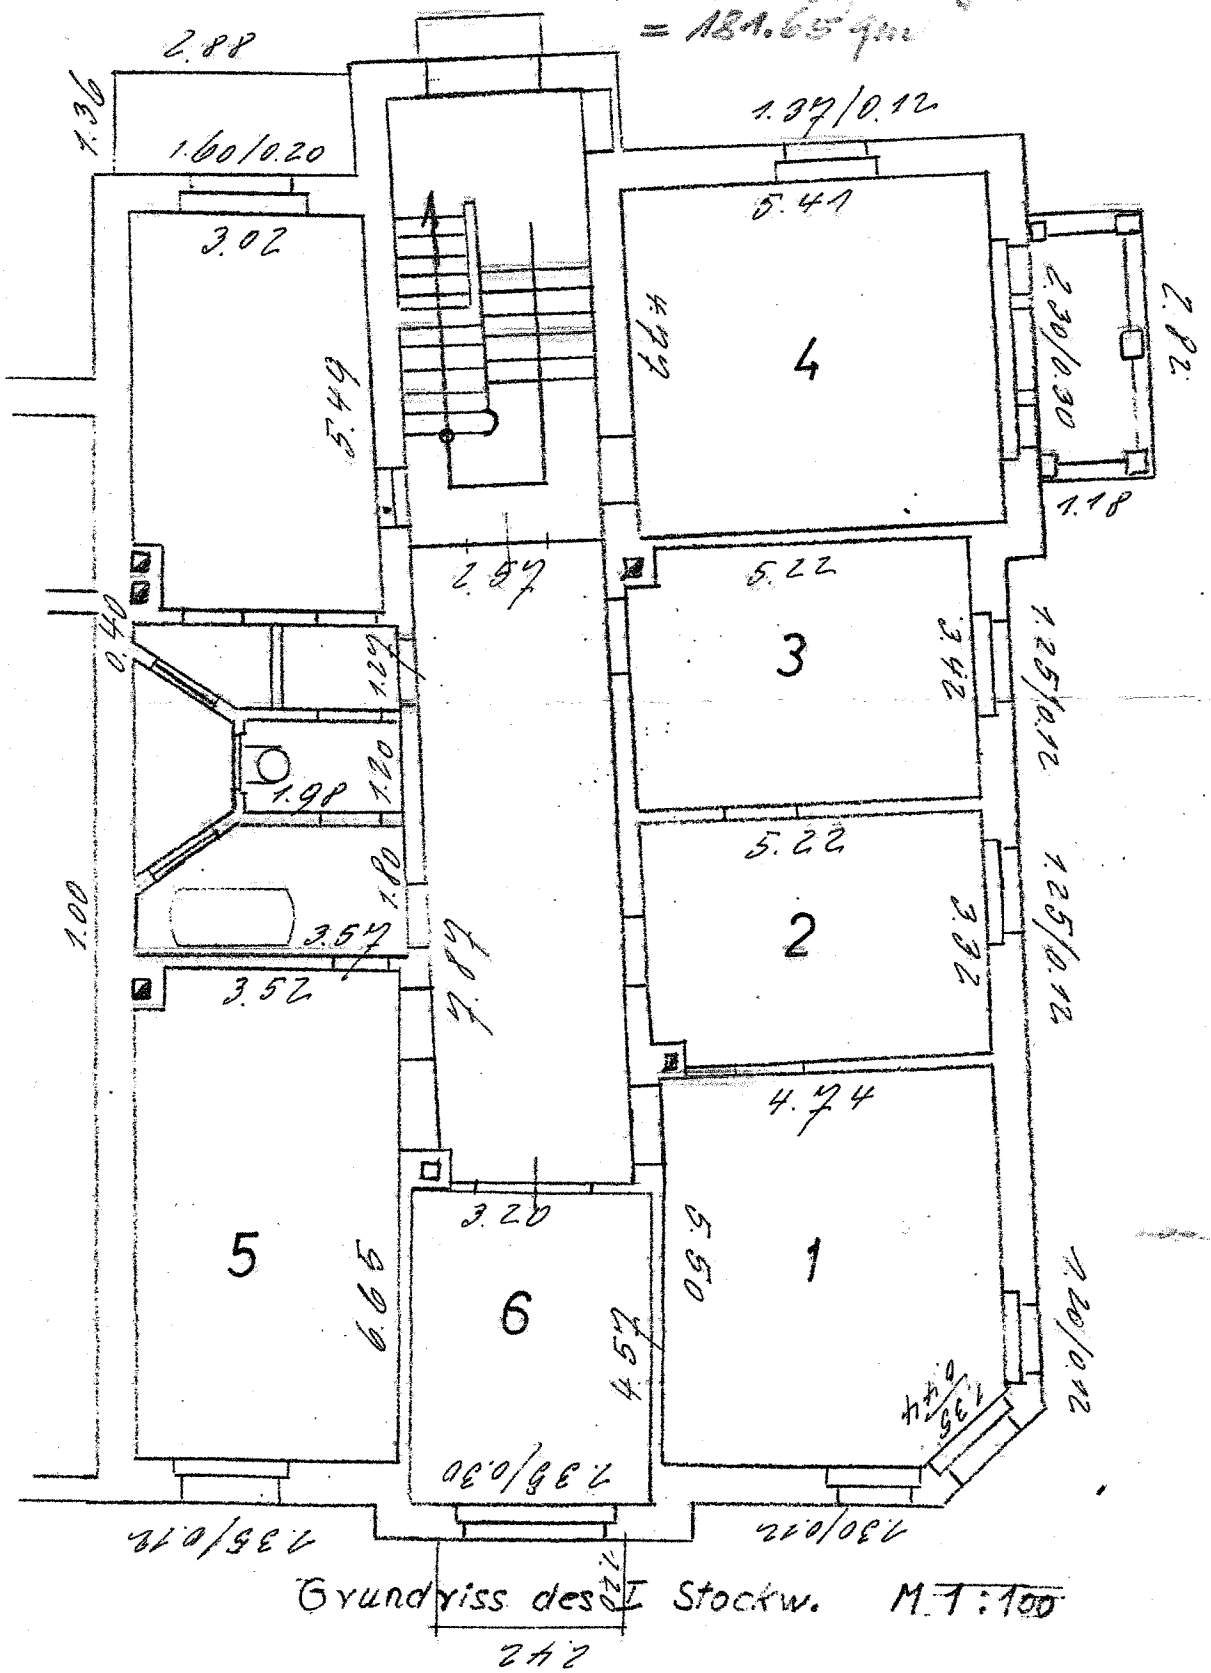

Grundriss des I. Stockw. M. 1:100