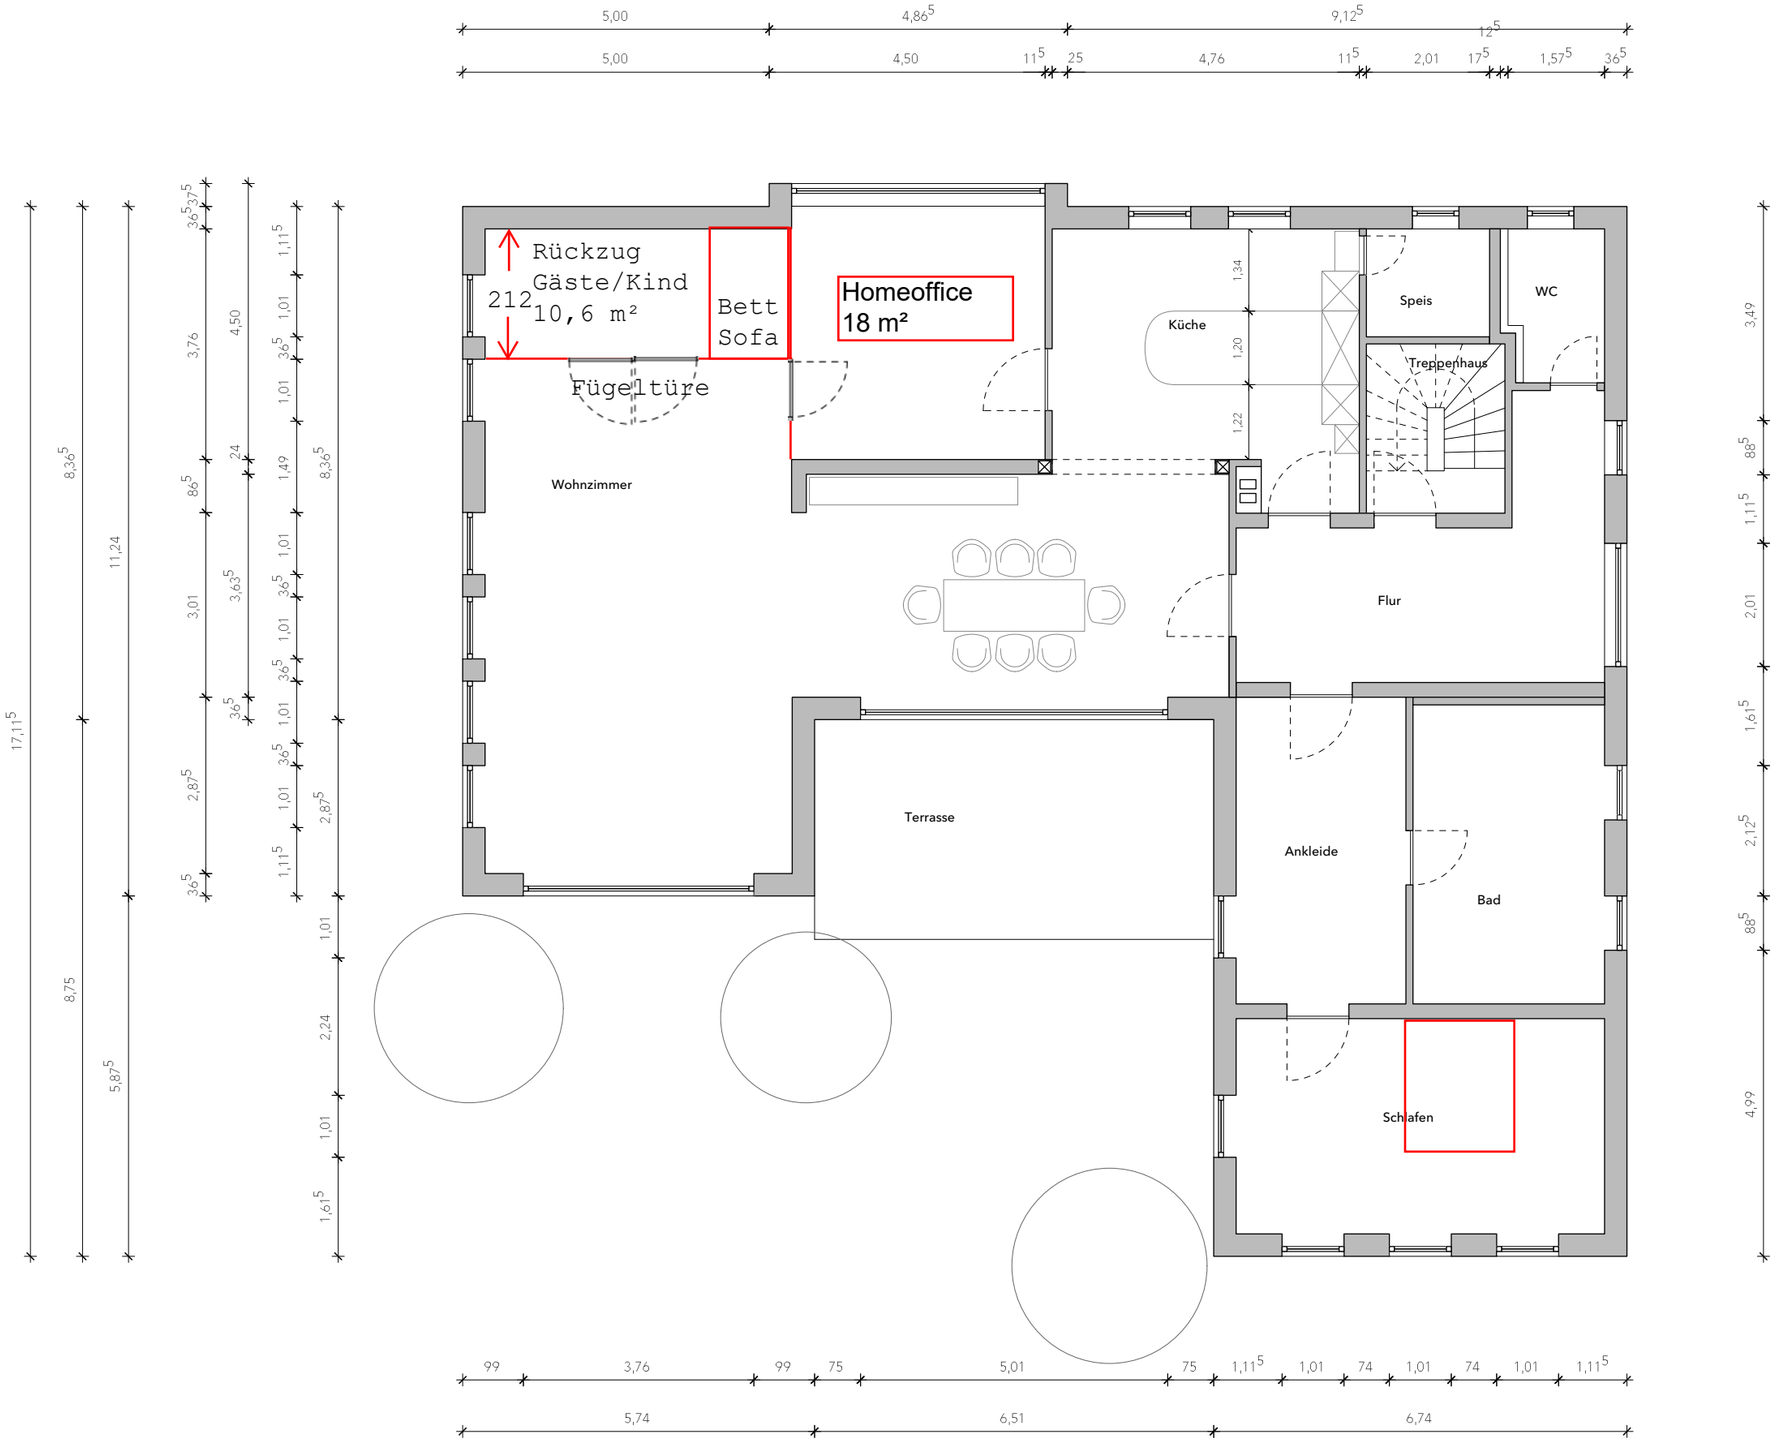

Plan

Grundriss

EG

Planstand
18.10.2019

Plannummer
BP_EG_GR

Planerstellungsdatum
18.10.2019

Maßstab
1.100

gez.
AR

Änderungen

Projekt
[redacted] **Wohnhaus**

Baustelle
[redacted]
89312 Günzburg - Reisensburg

Bauherr
[redacted]

AR Architektur

AR Architektur
An der Mühle 3
89312 Günzburg

tel +49 8221 / 21217
fax +49 8221 / 23957
mail info@ararchitektur.de