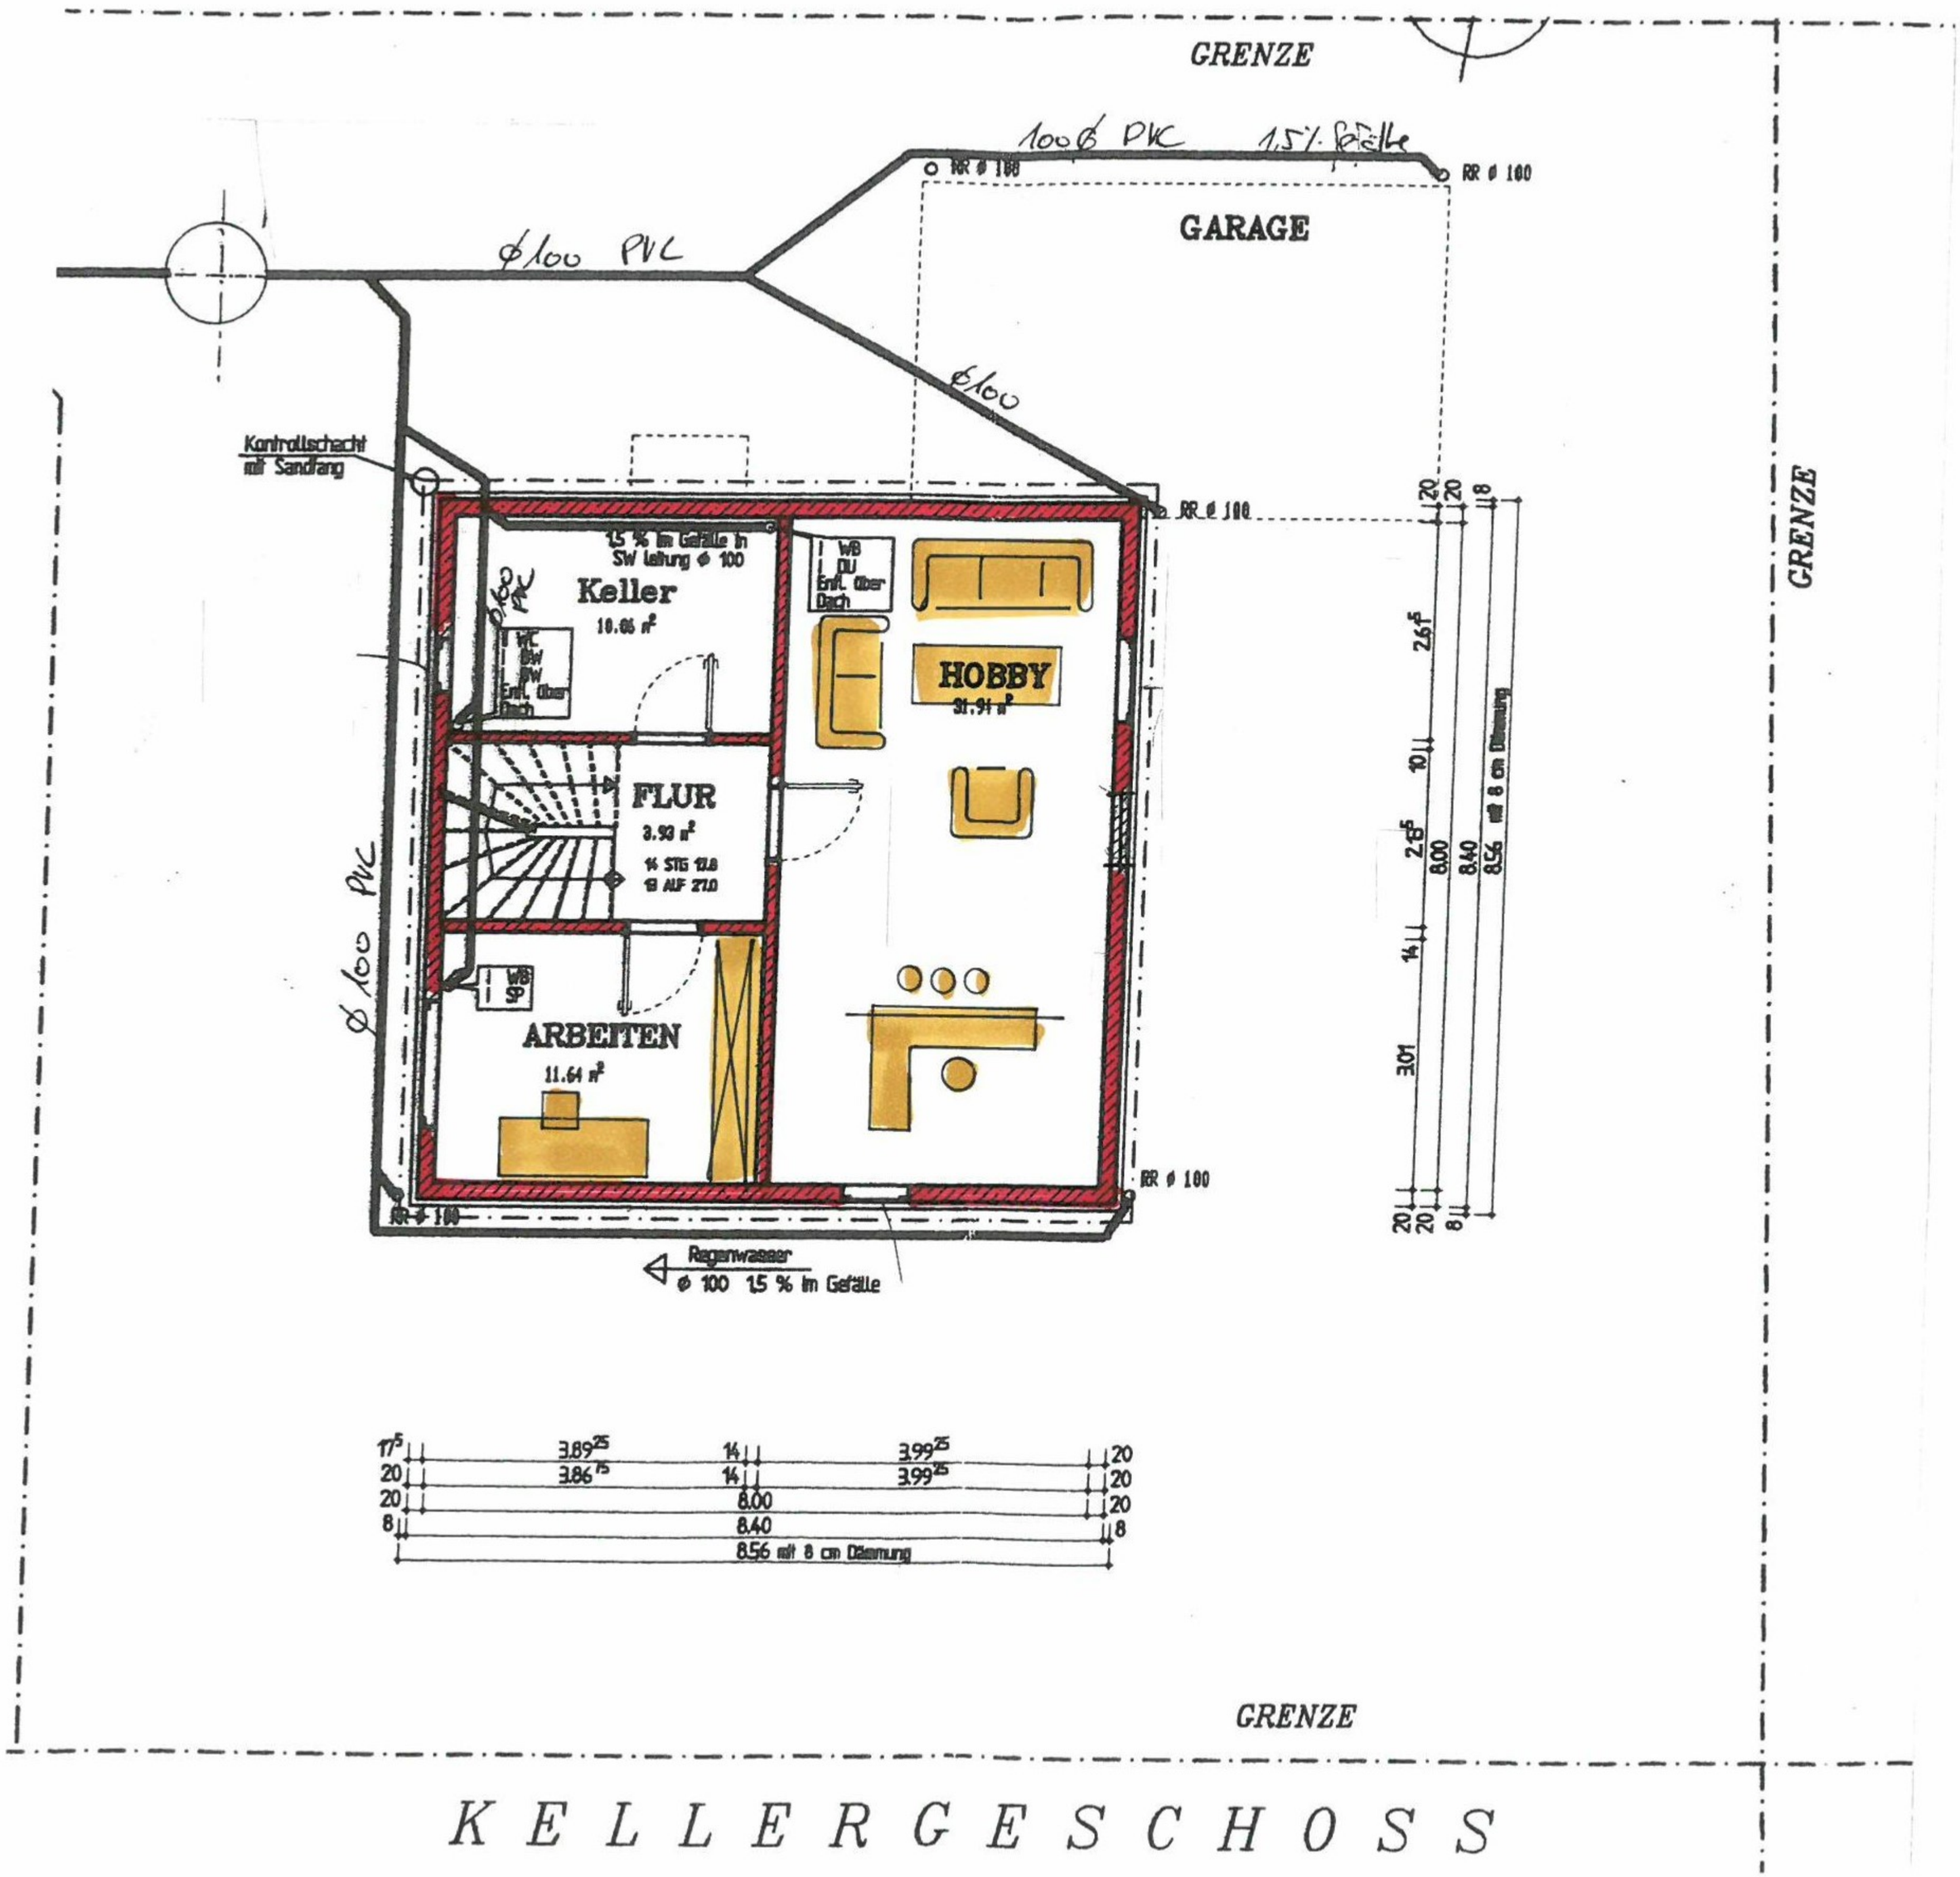
GRENZE
100ø PVC 1,5% Gefälle
RR ø 100
GARAGE
ø100 PVC
ø100
Kontrollschacht mit Sandfang
1,5 % im Gefälle in SW leitung ø 100
Keller
10.85 m²
WC
BW
DW
Entl. über Dach
WB
DU
Entl. über Dach
HOBBY
31.91 m²
FLUR
3.93 m²
14 STG 18,8
13 AUF 27,0
ø100 PVC
WB
SP
ARBEITEN
11.64 m²
Regenwasser
ø 100 1,5 % im Gefälle
GRENZE
GRENZE
KELLERGESCHOSS