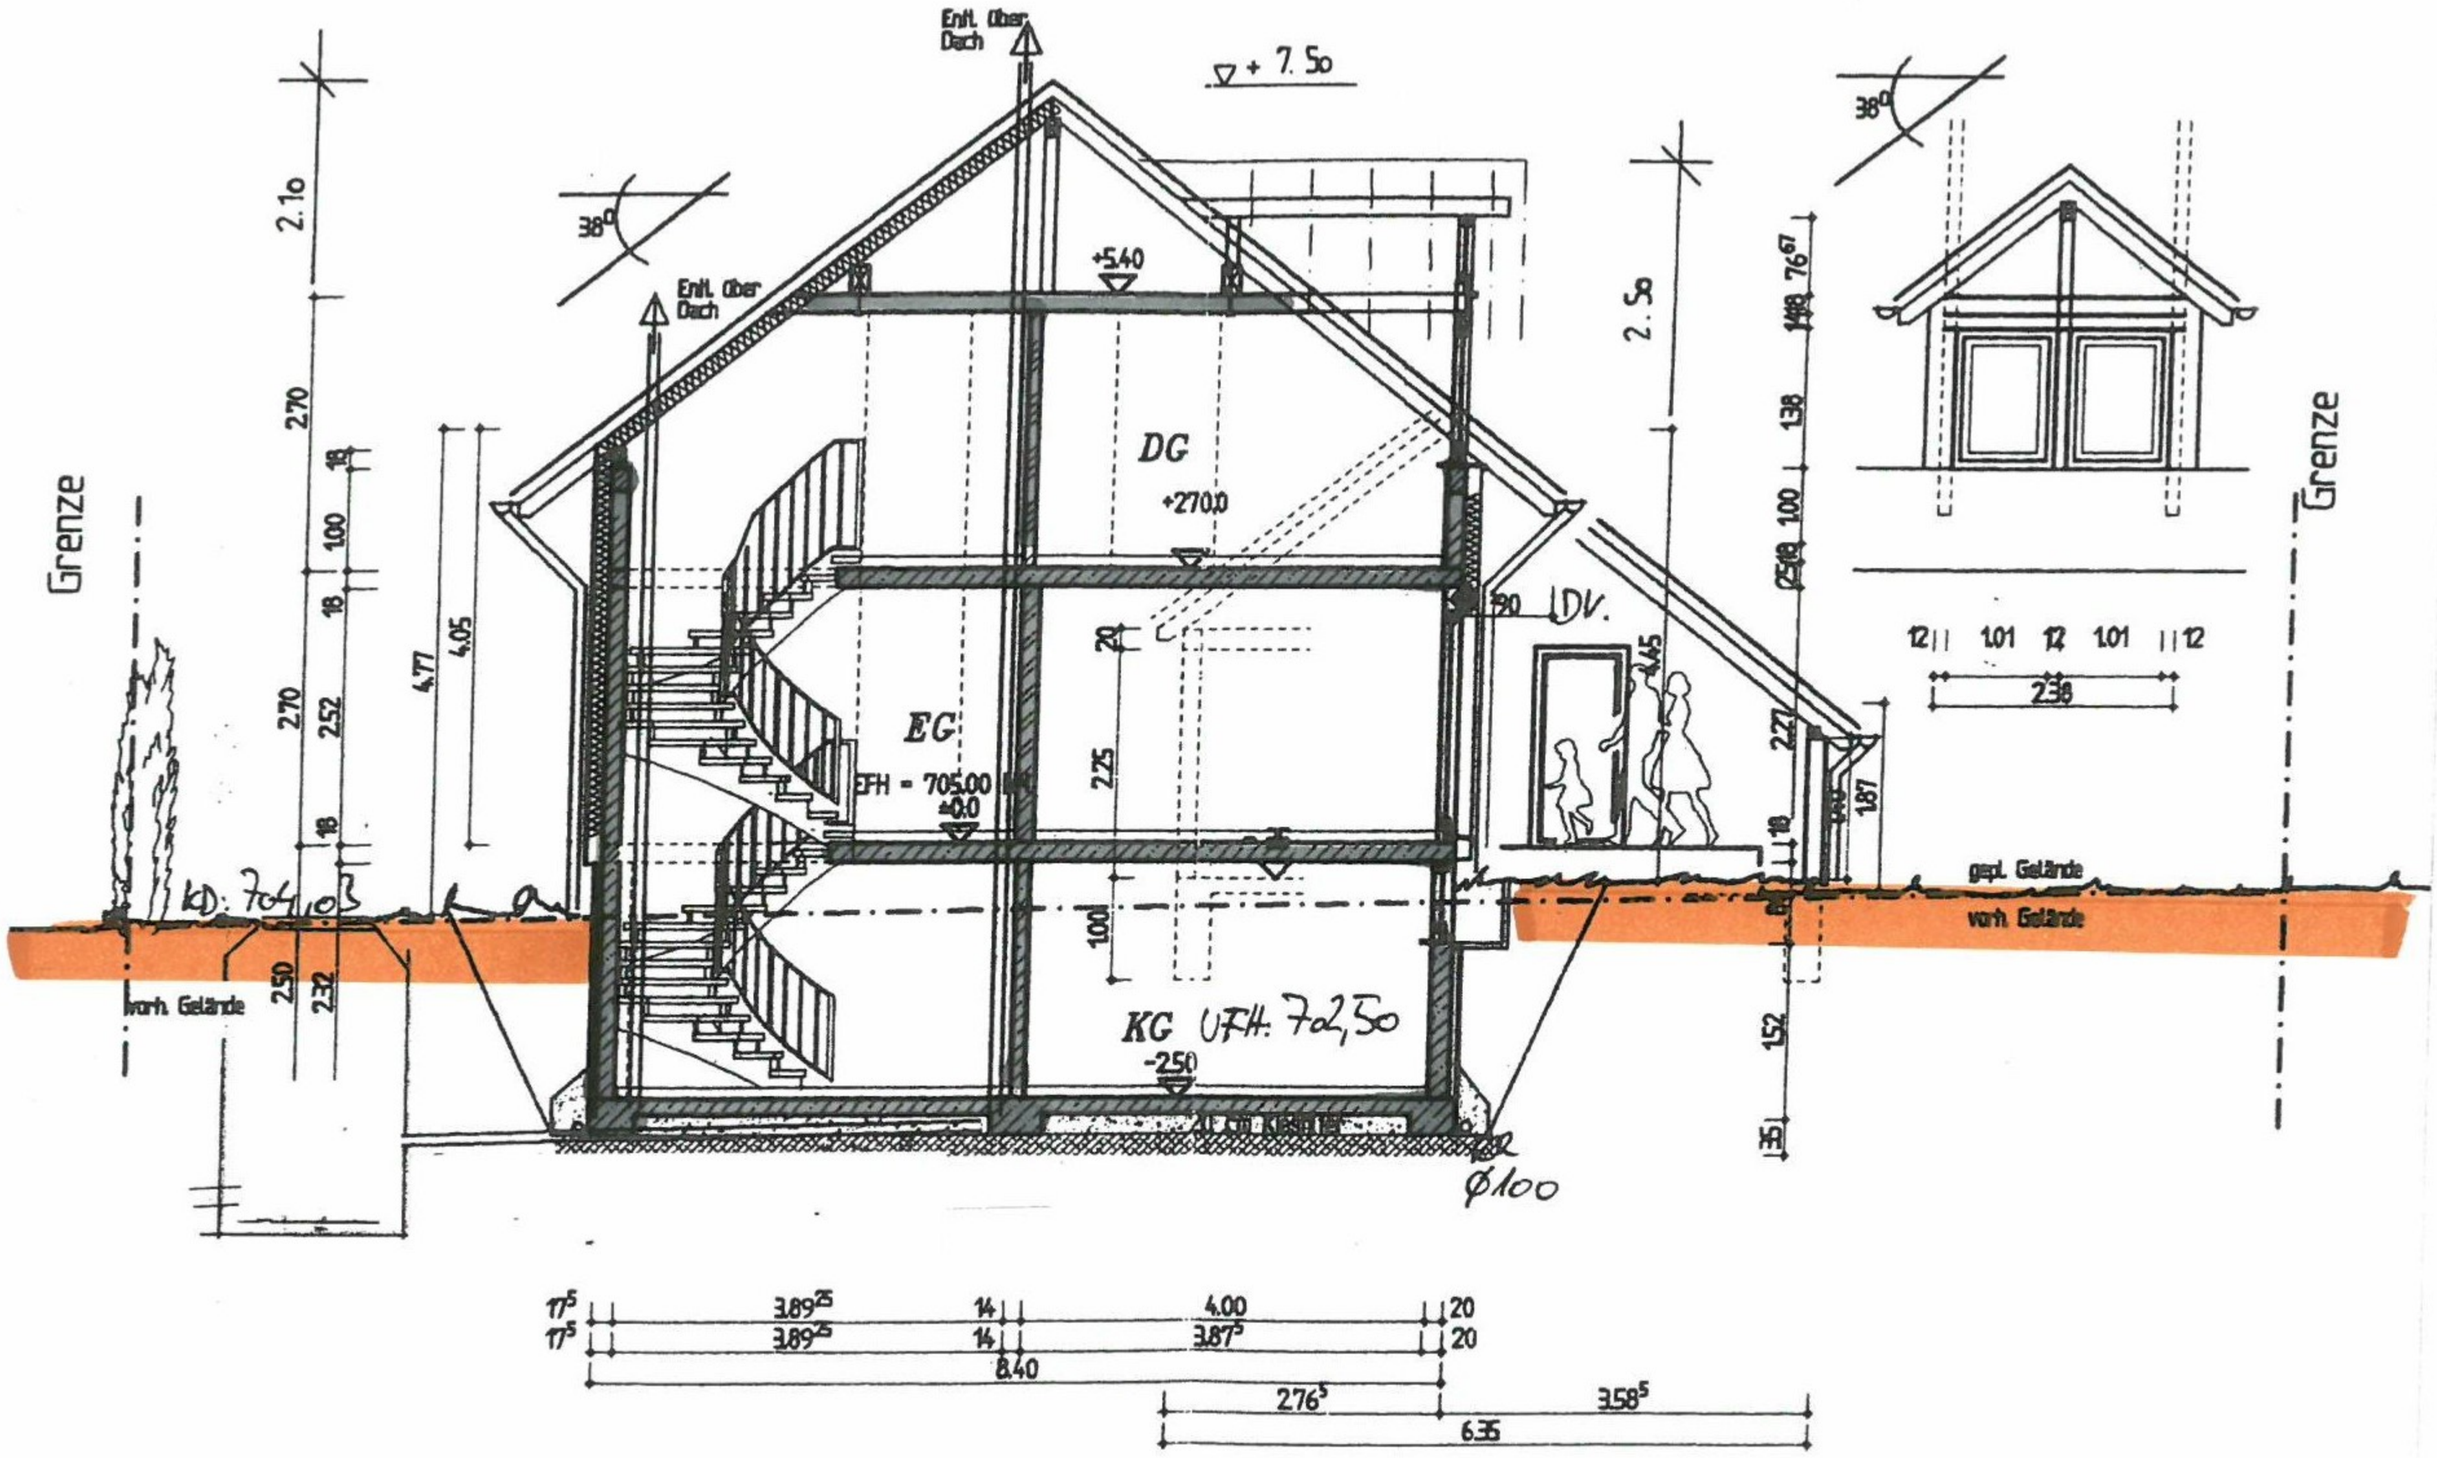
Entl. über Dach
+ 7.50
38°
2.10
2.50
+5.40
DG
+270.0
EG
EFH = 705.00
±0.0
KG UFH: 702,50
-250
DV.
Grenze
vorh. Gelände
gepl. Gelände
KD: 704,05
Ø100
238

S C H N I T T