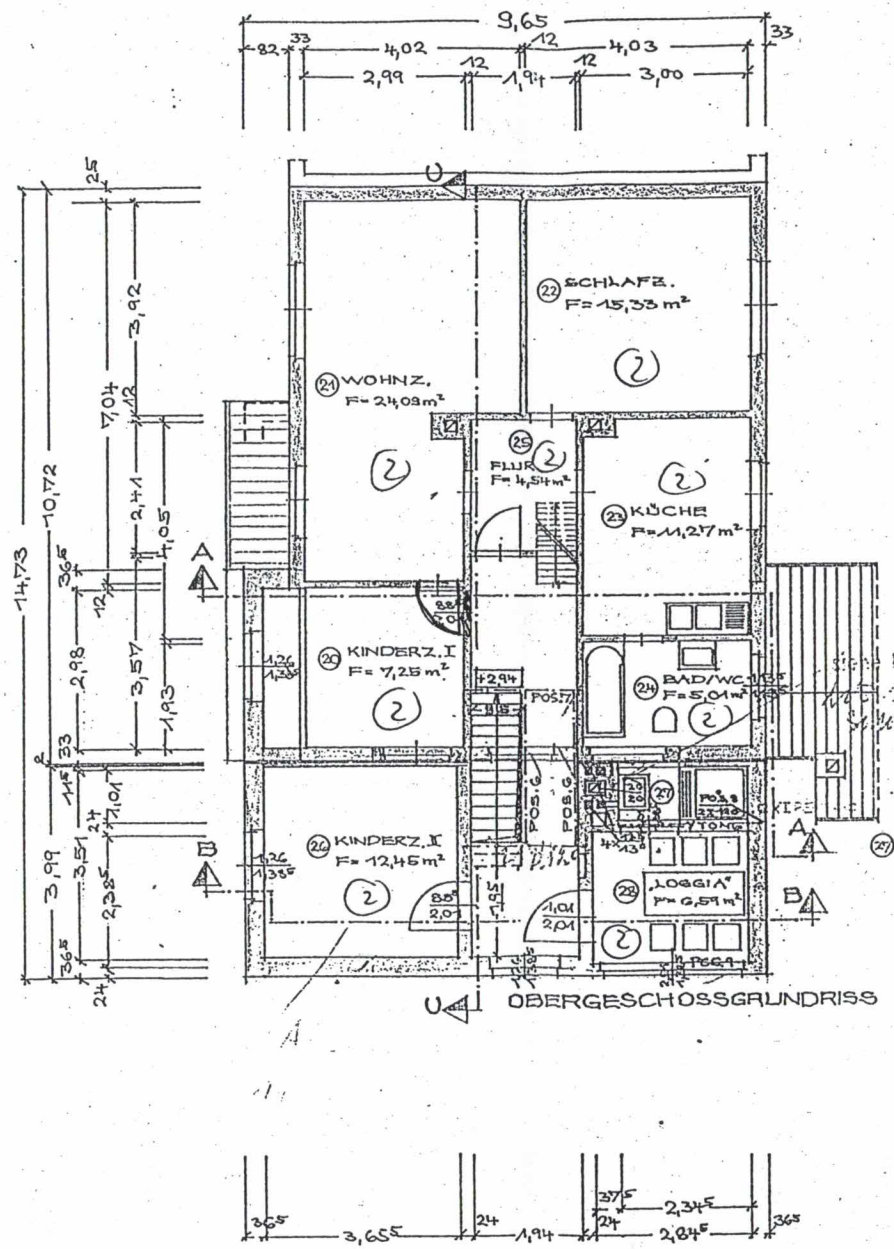

OBERGESCHOSSGRUNDRISS

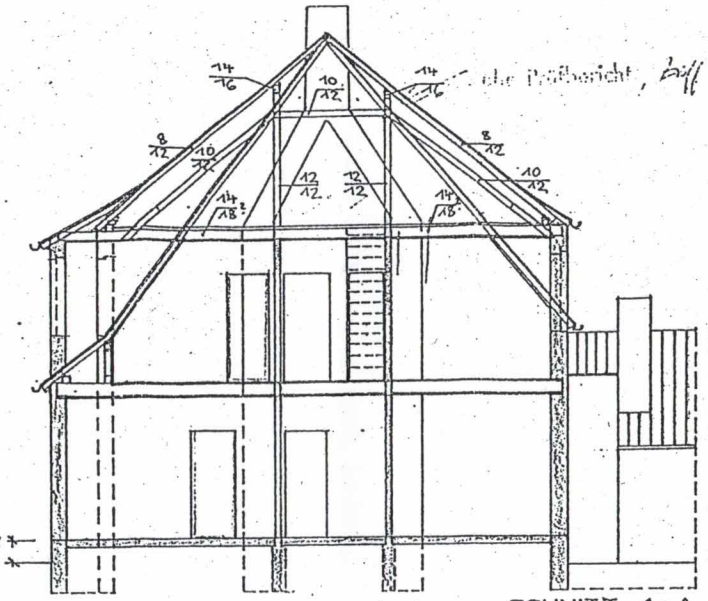

SCHNITT A-A

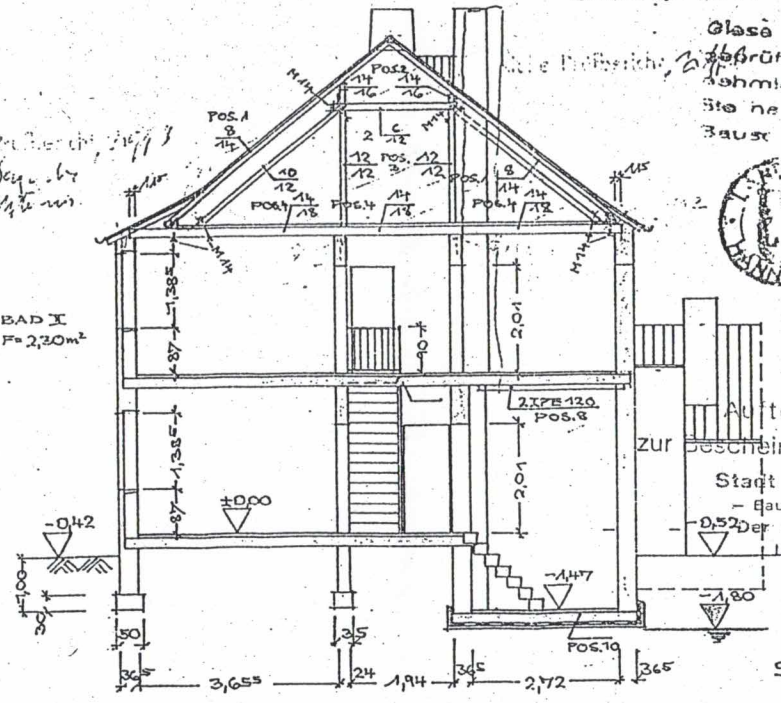

SCHNITT B-B

Hat bei Prüfung der statis
Berechnung vorgelegen.
Hannover, den 11.5.73
Prüfingenieur für Baustatik

Diese Bauvorlage ist bauaufsichtlich
geprüft und Bestandteil der Baug
Genehmigung vom 10. Juli 19
Die Übereinstimmung mit den
Bauv
Der Oberkreisdirektor
I. A.

Aufteilungsplan
zur Bescheinigung vom 12.10.2000
Stadt Langenhagen
– Bauordnungsamt –
Der Stadtdirektor
Im Auftrage

ENTWURF:

BAULEITUNG
U. AUSFÜHRUNG:

AN- U. UMBAU DES WOHNHAUSES
DES HERRN FRITZ SCHÖBEL
3001 KRÄHENWINKEL, HOHEKAMP 5