


LAGEPLAN

zur Benachrichtigung über die Nachholung
der ausg. Abmarkung von VN-Nr. 1999/20

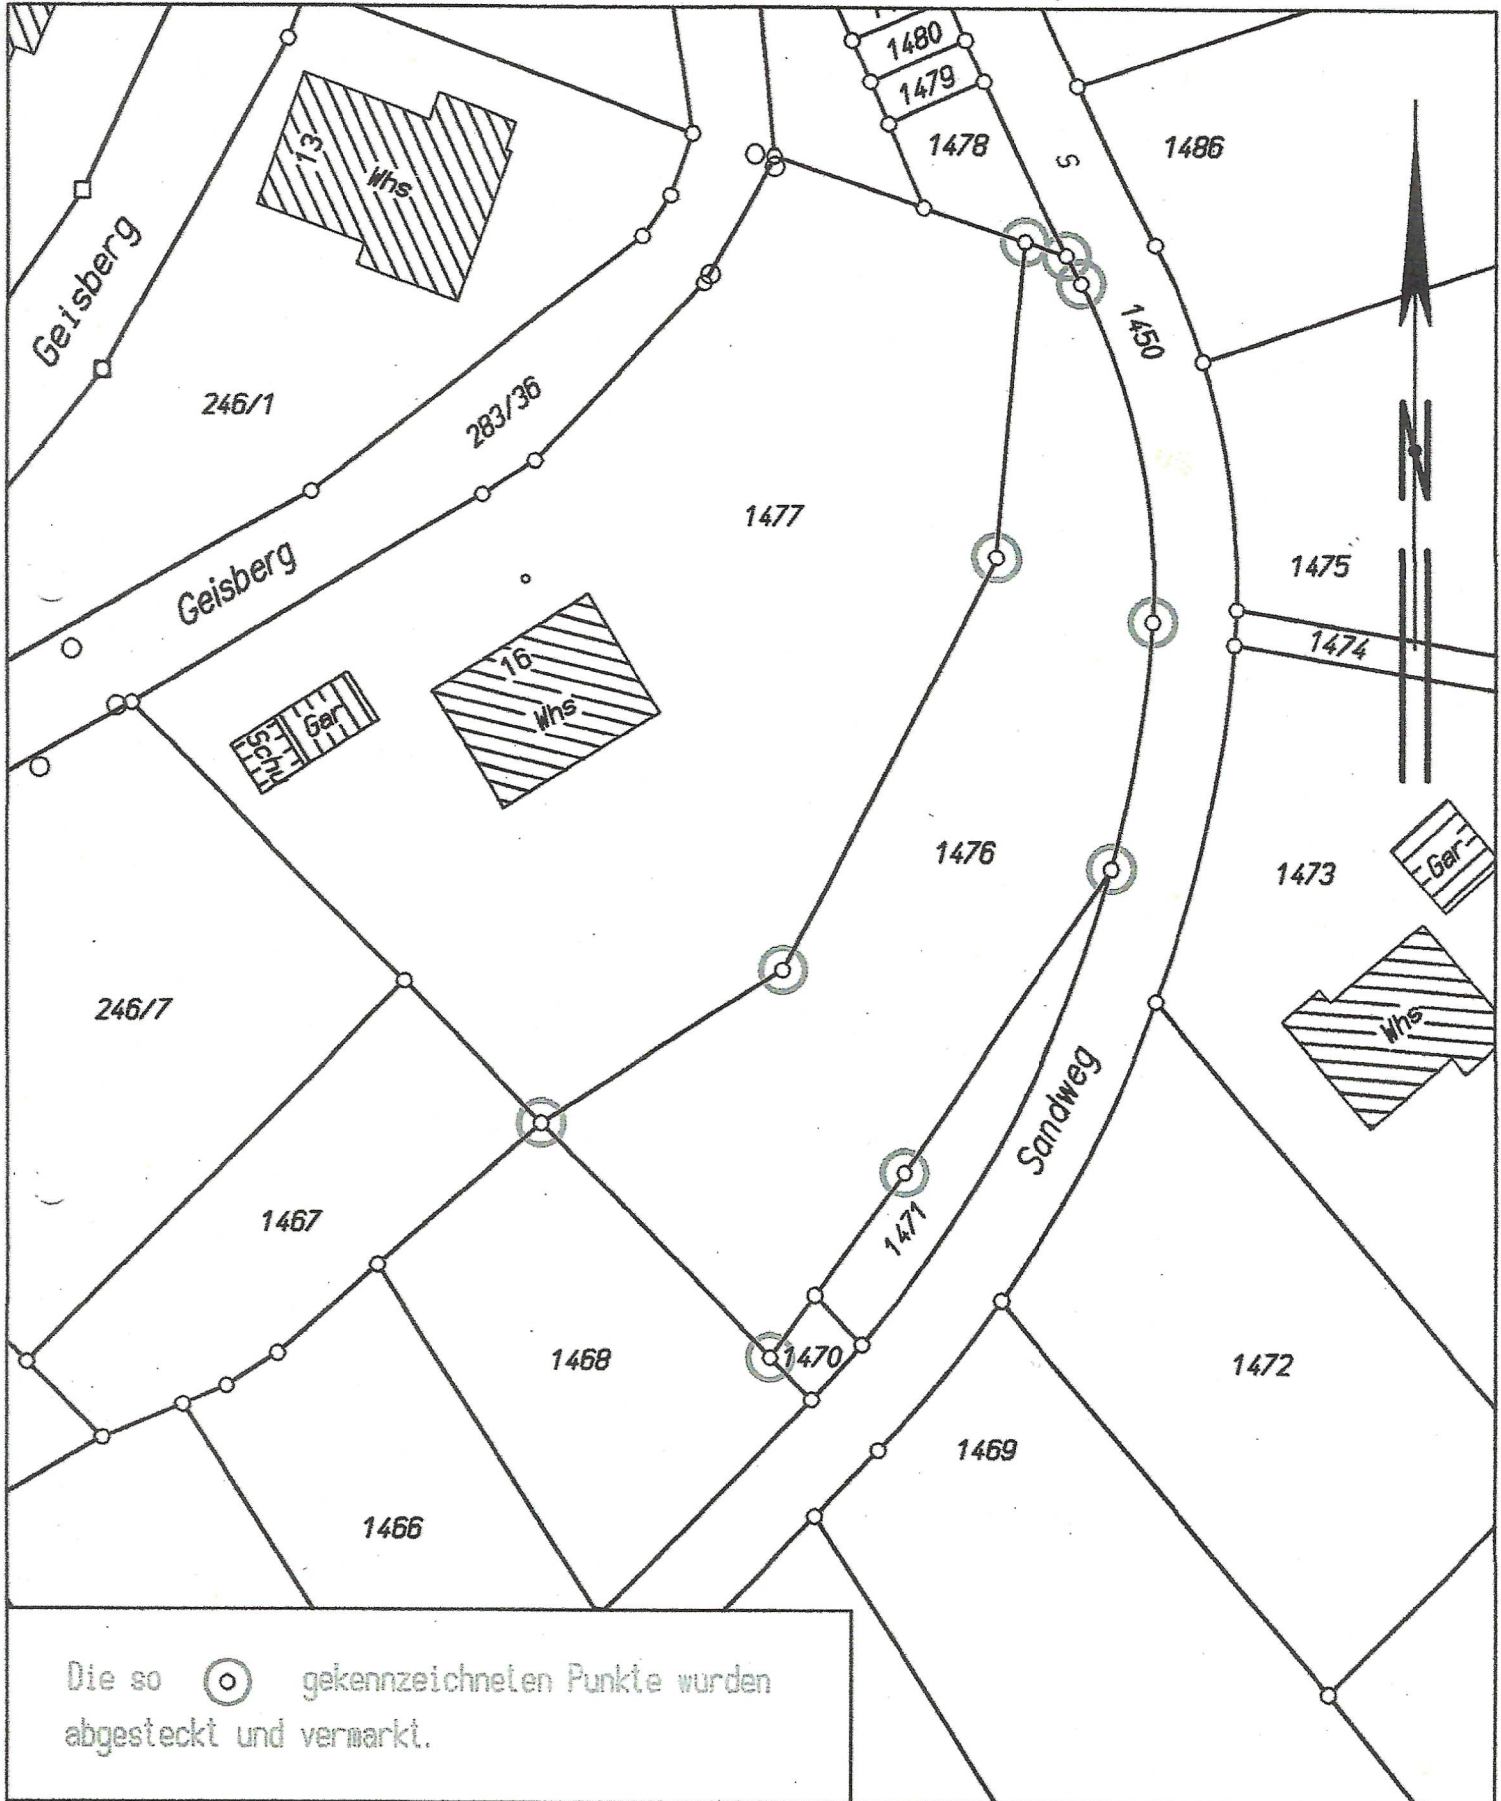

Maßstab 1:500

Gefertigt:
Calw, den 26.10.2001

i.A.



Martin Fischer Dipl.-Ing.(FH)
Öffentlich bestellter Vermessungsingenieur

VERMESSUNGSBÜRO

Torgonna 11 · 75365 Colw
Tel.: 07051/9319-0 · Fax 9319-29
E-Mail: Verm-Buero.Fischer@CW-Net.de