



GRUNDRISS - ERDGESCHOSS

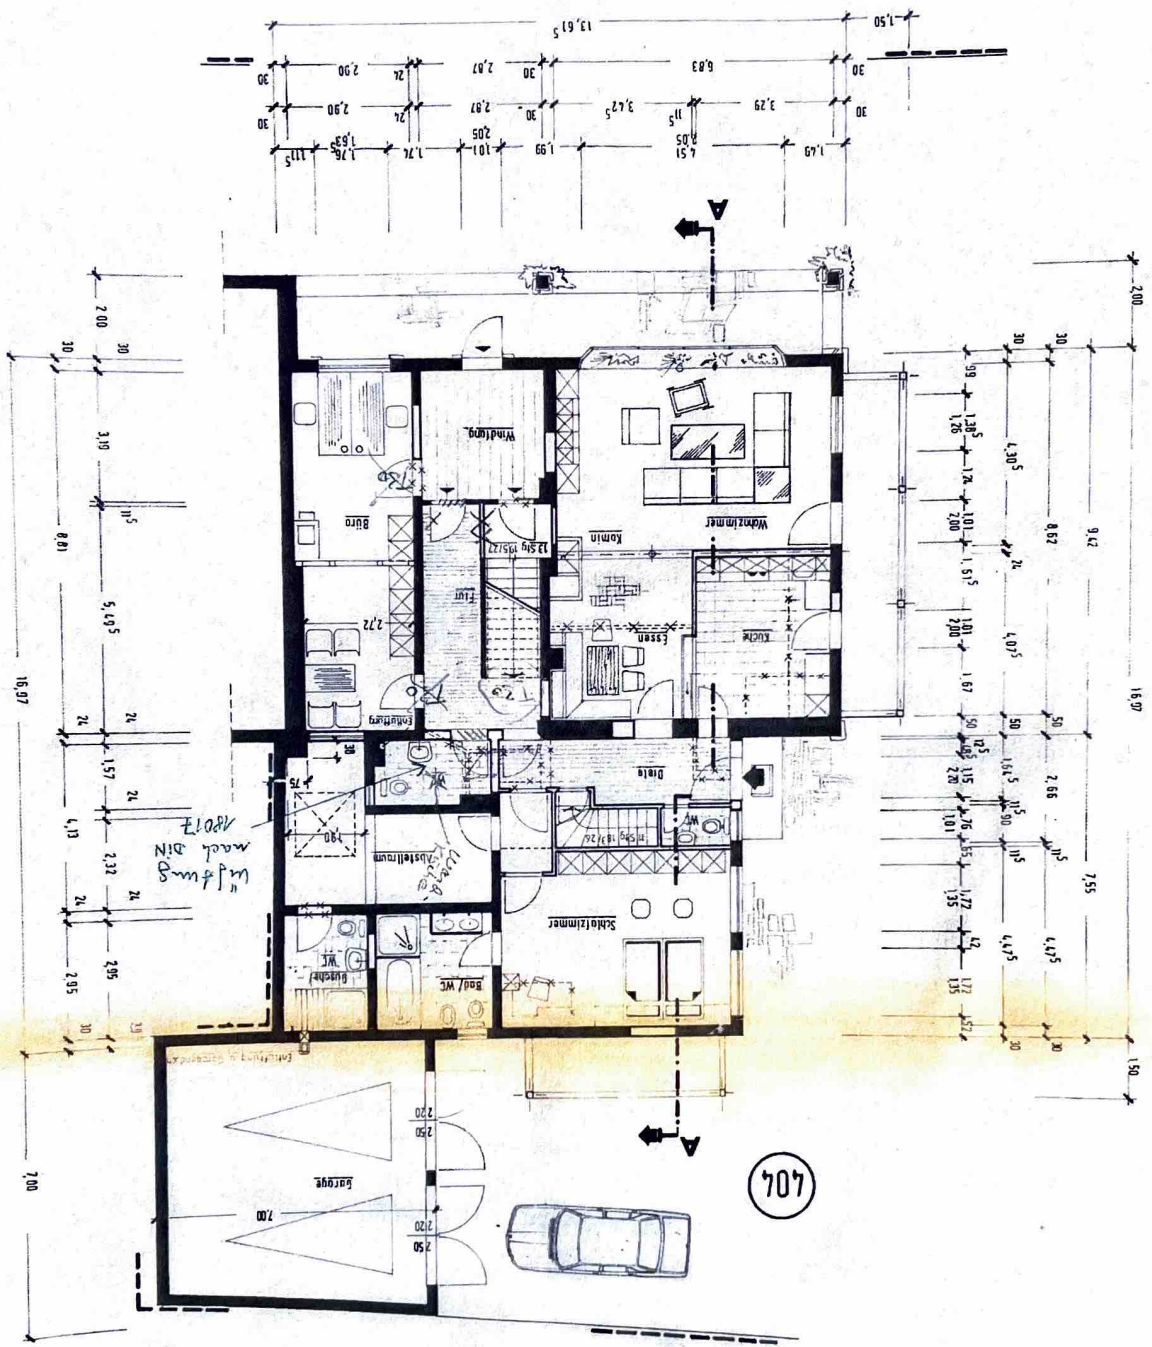




407 (circled)


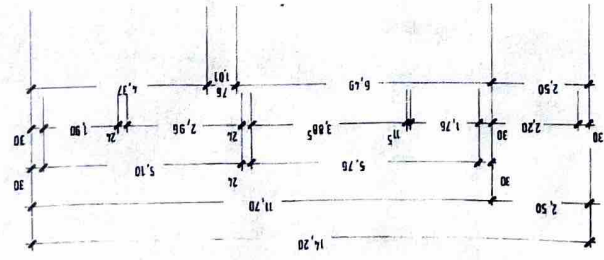



GRUNDRISS - OBERGESCHOSS

ING-BÜRO HENSEN Römerstr. 4 02485-433 Kontakt: Tel. 02485-433 5107 Simegrath-Eintruhr		 Nachbarn Baubehör Büro Simegrath-Eintruhr Tammann Gasse / 210	
DER ARCHITEKT		DER BAUHERR	
M=1:100		Datum 14.11.83	
Gepr.		R. Kupp	
BAUVERHÄLTNISSE		BAUHERR	
5107 Simegrath-Eintruhr Rurstraße 54		Herr Norbert Becker in Eintruhr	
5107 Simegrath-Eintruhr Römerstr. 4 02485/433		Um- und Nutzungsänderung zum Ferienwohnhäuschen in	
BLA		GEANZ	
Datum 9.12.83		Grundriß Erd + Obergeschoß	

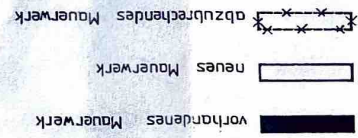

Baufreie Aachen, den
 Der Oberleitendirektor
 Kreis Aachen
 als untere Bauaufsichtsbehörde
 im Auftrag:
 (Handwritten signature)
 Gehört zur Baugenehmigung
 Bau-Nr. S 4738 (1)

Alle Konstruktionen sind gemäß der Baupflicht mit statischen Berechnung versehen.
 Jede Abweichung vom geprüften und genehmigten Bauplan ist durch die Baugenehmigung genehmigungspflichtig.
 Bauaufsichtlich geprüft:

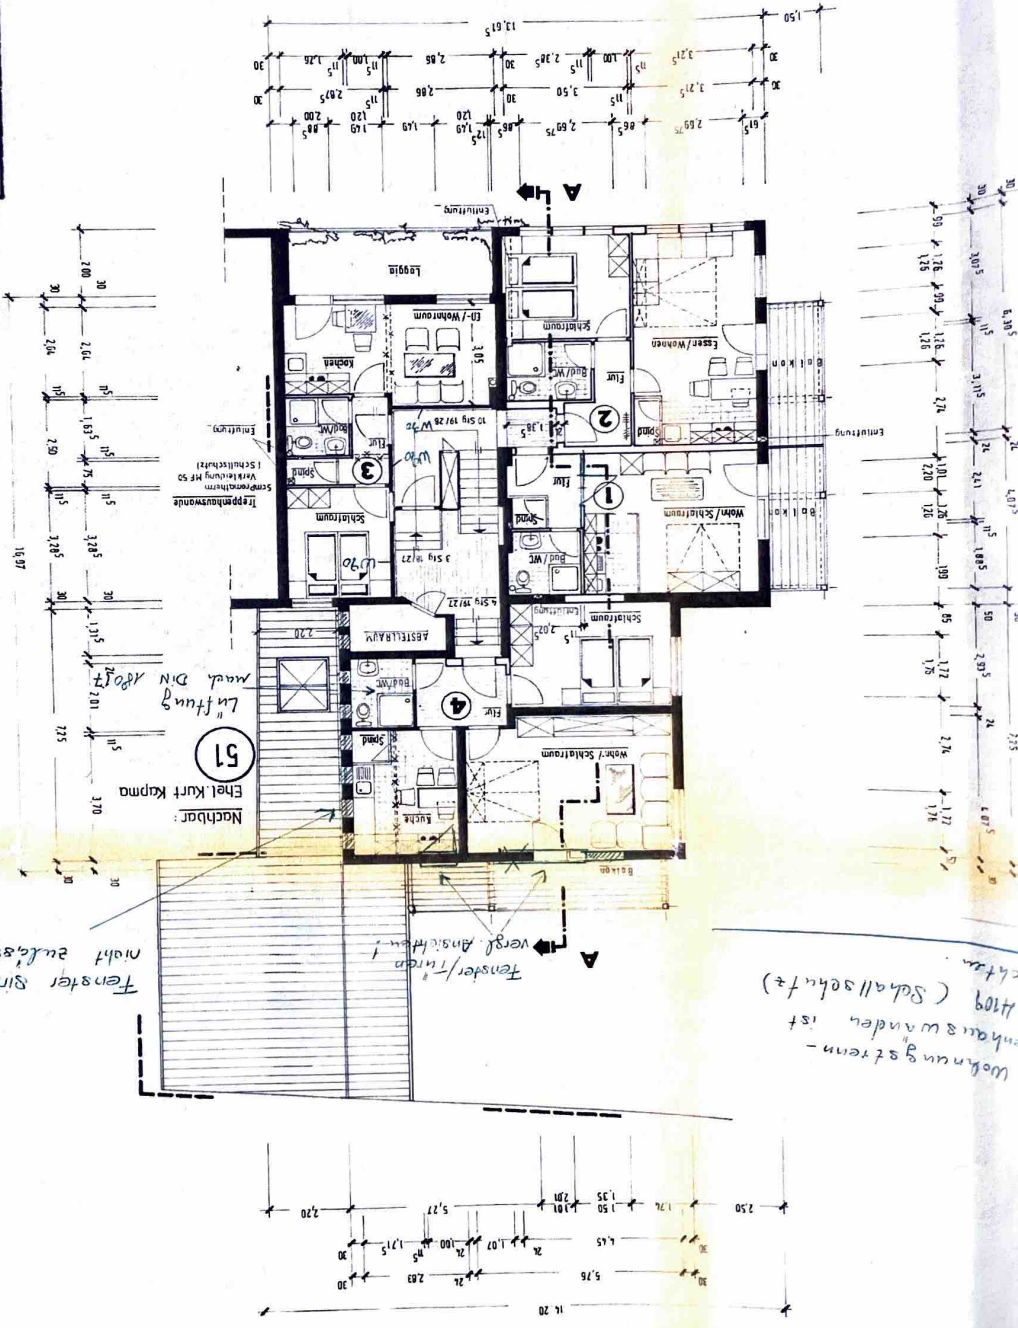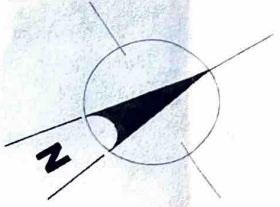

