


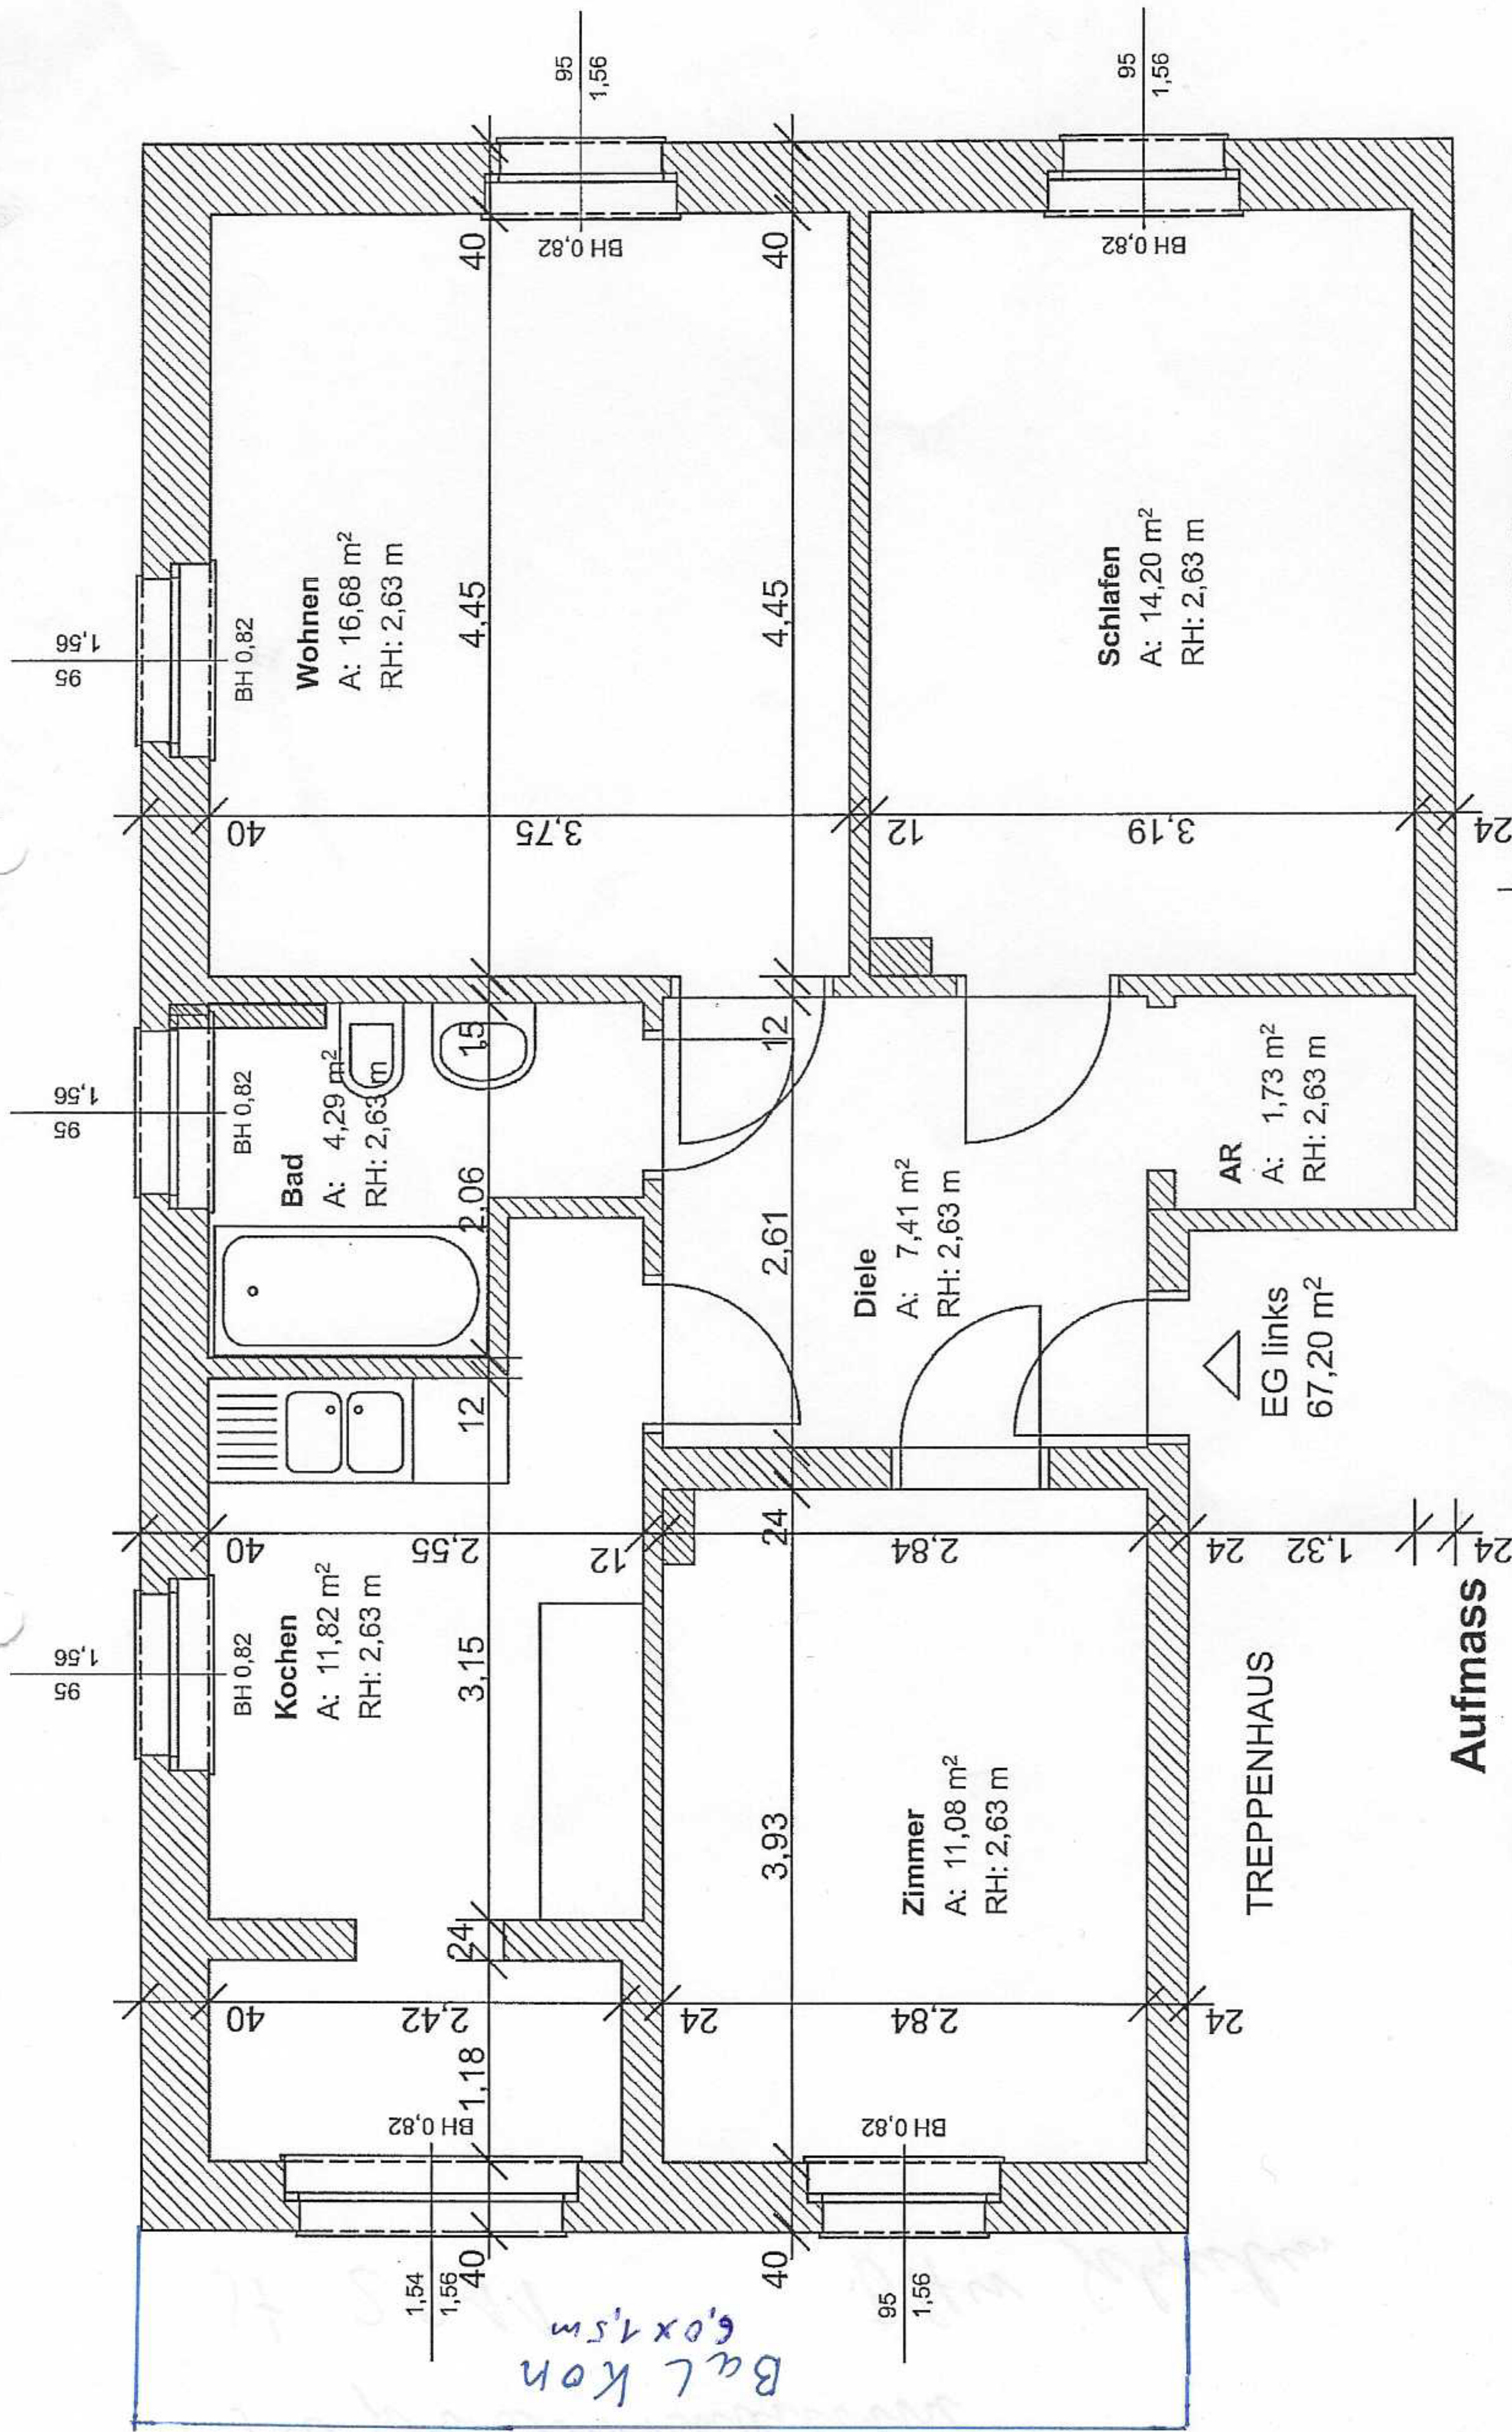

WIP- Dresden GmbH,
Großenhainer Str. 99
01127 Dresden, Tel: 0351- 8584014

Dipl.-Ing. Yvonne Salewski
Krenkelstr. 7
01309 Dresden, Tel: 0351-4400424

BAUVORHABEN

**Wohnung Unkersdorfer Str. 18,
01157 Dresden**

BAUHERR

PLANVERFASSTER

DATUM

12.07.2007

MASSTAB

1: 50

ZEICHNUNG

GRUNDRISS