


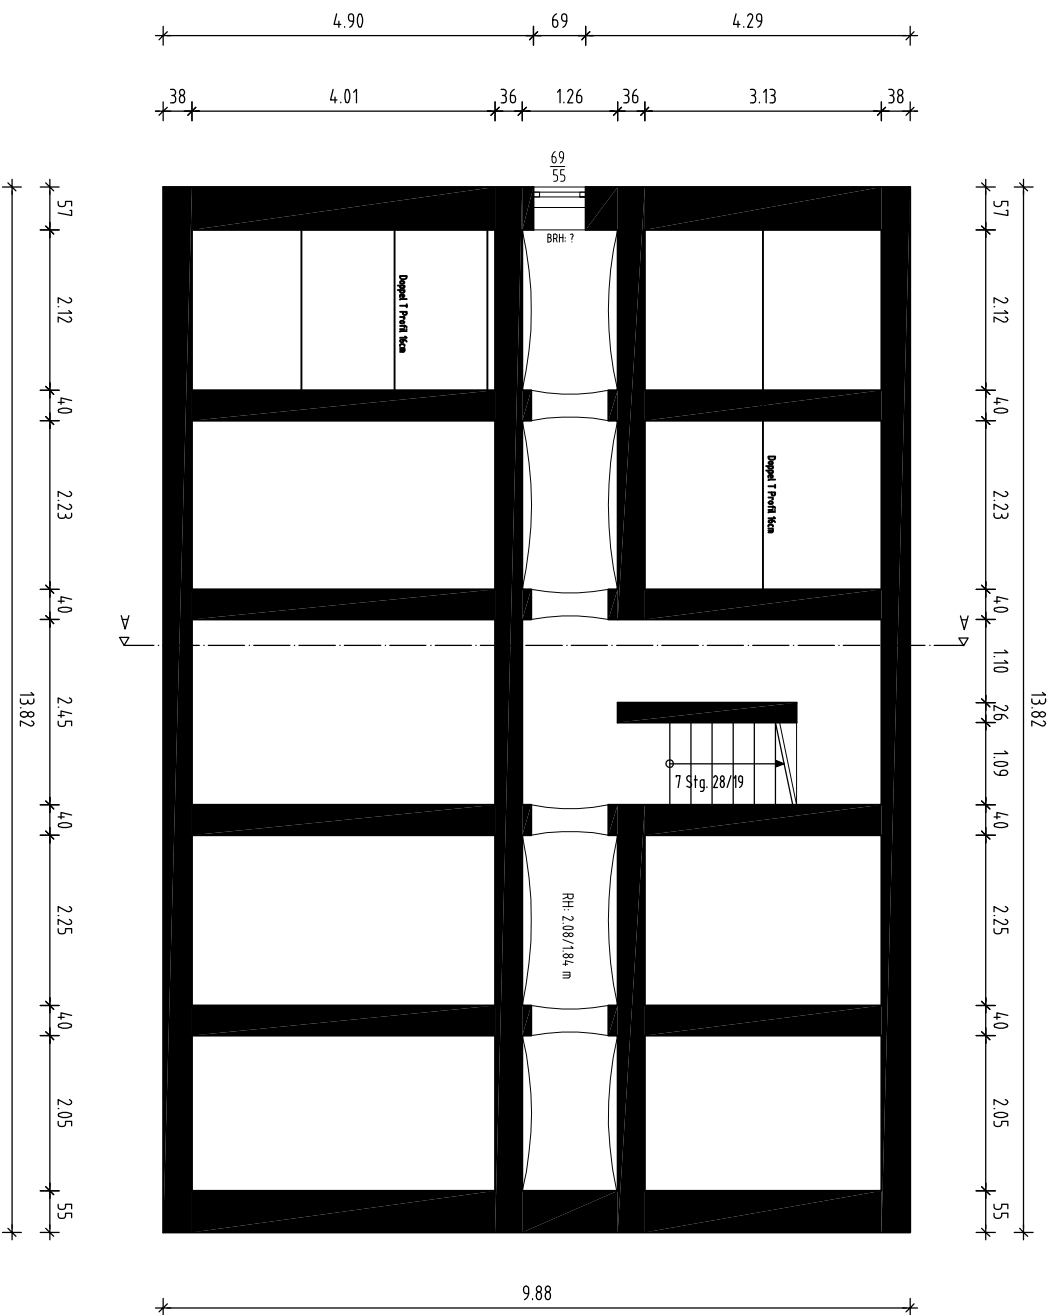

Kellergeschoss
M 1:100

