



Projekt:

CB 438-26

Wohnungs-Aufmaß

Lehbergstr. 35
25548 Kellinghusen

Bauherr:

Johan Giesler

Schuhmacherstr. 15
25337 Elmshorn

Entwurfsverfasser:

Michael Kummetz

Inleg 19a
25785 Nordhastedt

Statik:

1. Obergeschoß

Grundriss
Aufmaßplan






Plannummer 100

Maßstab: 1:100

Index:

AM1.01

12.05.2026

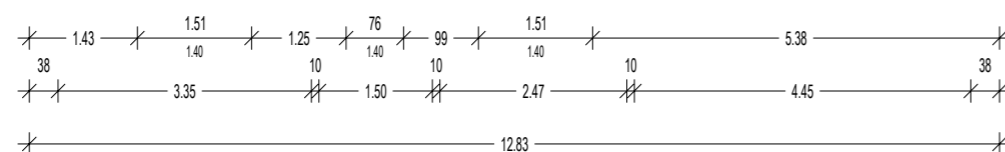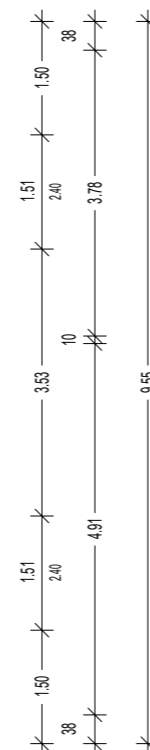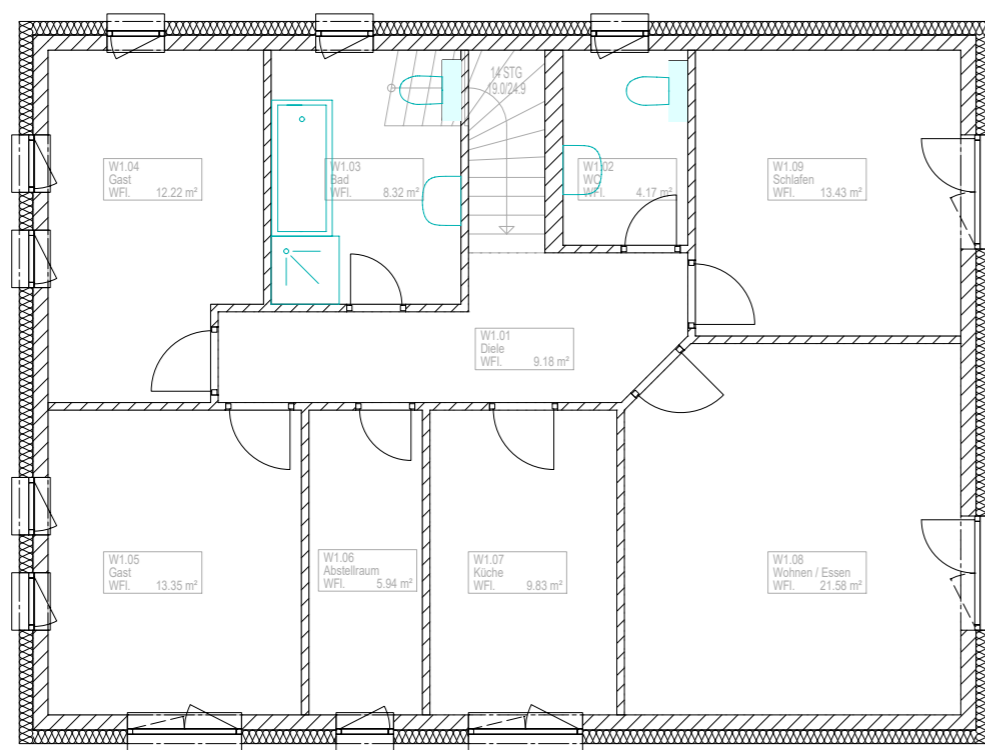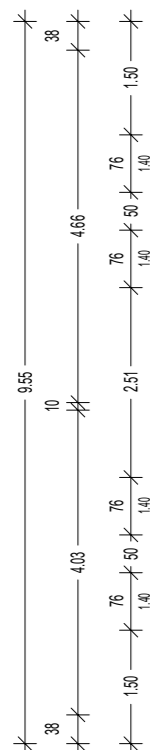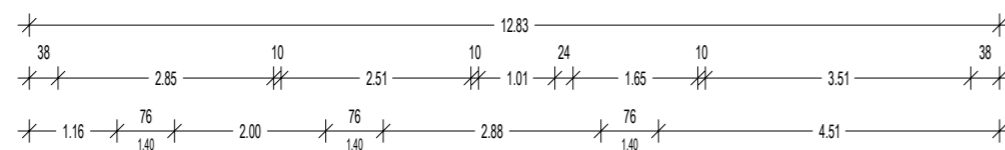

Bezeichnung	Funktion	Grundfläche [m ²]	nach WoFIV [m ²]
1. Obergeschoß			
W1.01	Diele	9,327	9,178
W1.02	WC	4,257	4,173
W1.03	Bad	8,434	8,317
W1.04	Gast	12,371	12,221
W1.05	Gast	13,501	13,353
W1.06	Abstellraum	6,045	5,935
W1.07	Küche	9,960	9,830
W1.08	Wohnen / Essen	21,455	21,578
W1.09	Schlafen	13,268	13,427
Summe 1. Obergeschoß		98,618	98,012
Gesamtsumme		98,618	98,012

AM1.01 | 12.05.2026 | M. Kummetz

Index | Datum | Bearbeiter | Index-Notiz



Planung - Visualisierung - Energieberatung