


WANDSCHUTZ UND DECKENDURCHBRUCH 25/12,5 cm VON OK KELLERBODEN BIS DACHGESHOSS BEI 24er WÄNDE ÜBER DIE GESAMTE WANDDICKE

WANDURCHBRUCH 25 BREIT 2 SCHICHTEN UNTER UK. DECKE


L TÜRHÖHE VON OK. BETON 2,07

ALLE FENSTERANSCHLÄGE 6,25cm IN SÄMTL. GESHOSS

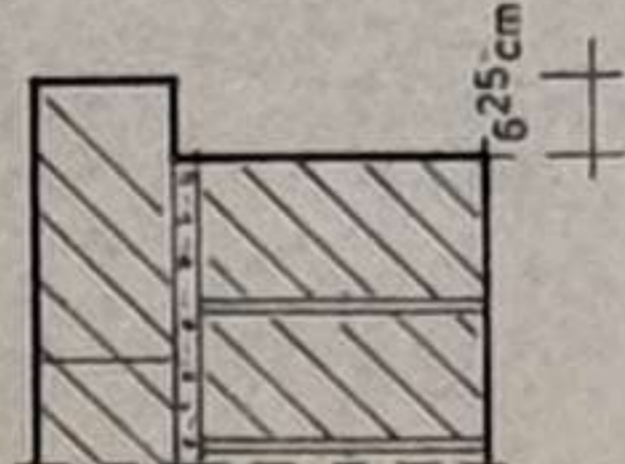


BAUVORHABEN:		HAUS ZANDER HOPPEGARTENRING NR. 119 3012 LANGENHAGEN	
M.	1:50 + 1:10	GR.	75/36
REL.	1	HANNOVER MÄI 1978	
ARCHITEKT HANS-ALFRED ZANDER HANNOVER · BISCHOFHOLER DAMM 180 TEL. 81 65 90			
DER BAUFÜHRER:		DER ANSCHLEKTER:	

KELLERGEHOSS

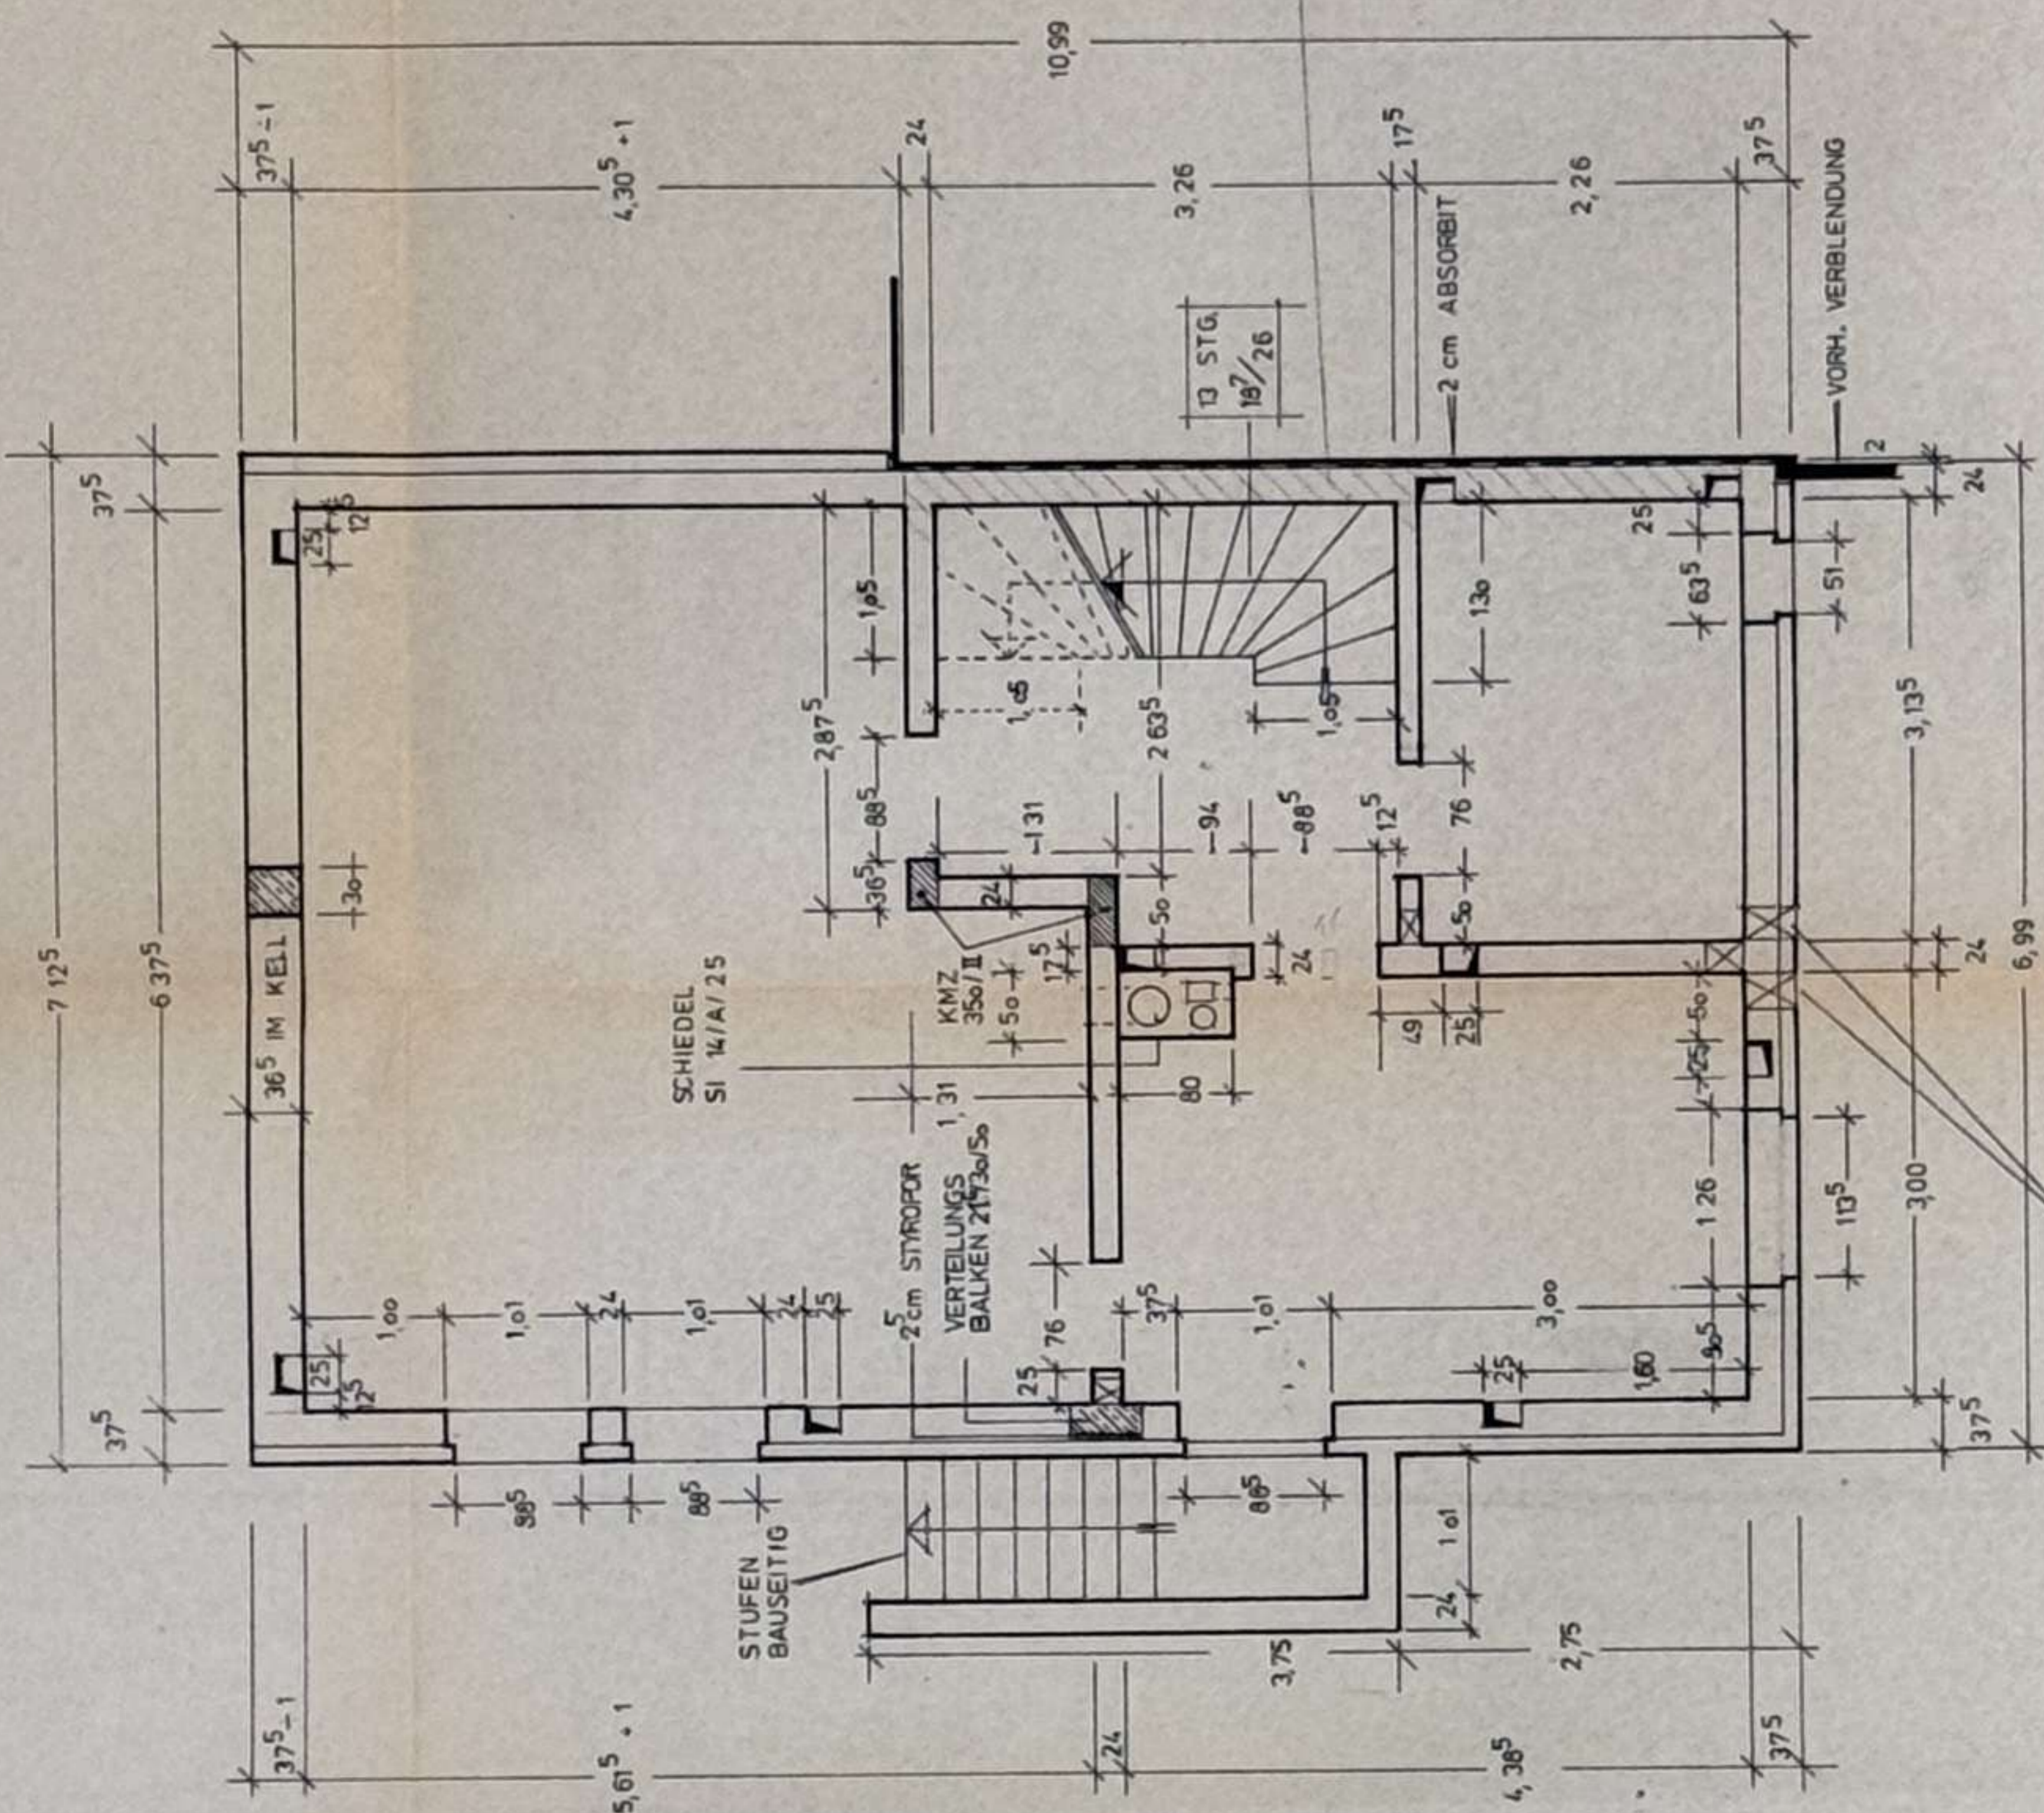

Kalksandsiein

WANDURCHBRUCH VON 5er BIS 9er SCHICHT ÜBER KELLERBODEN

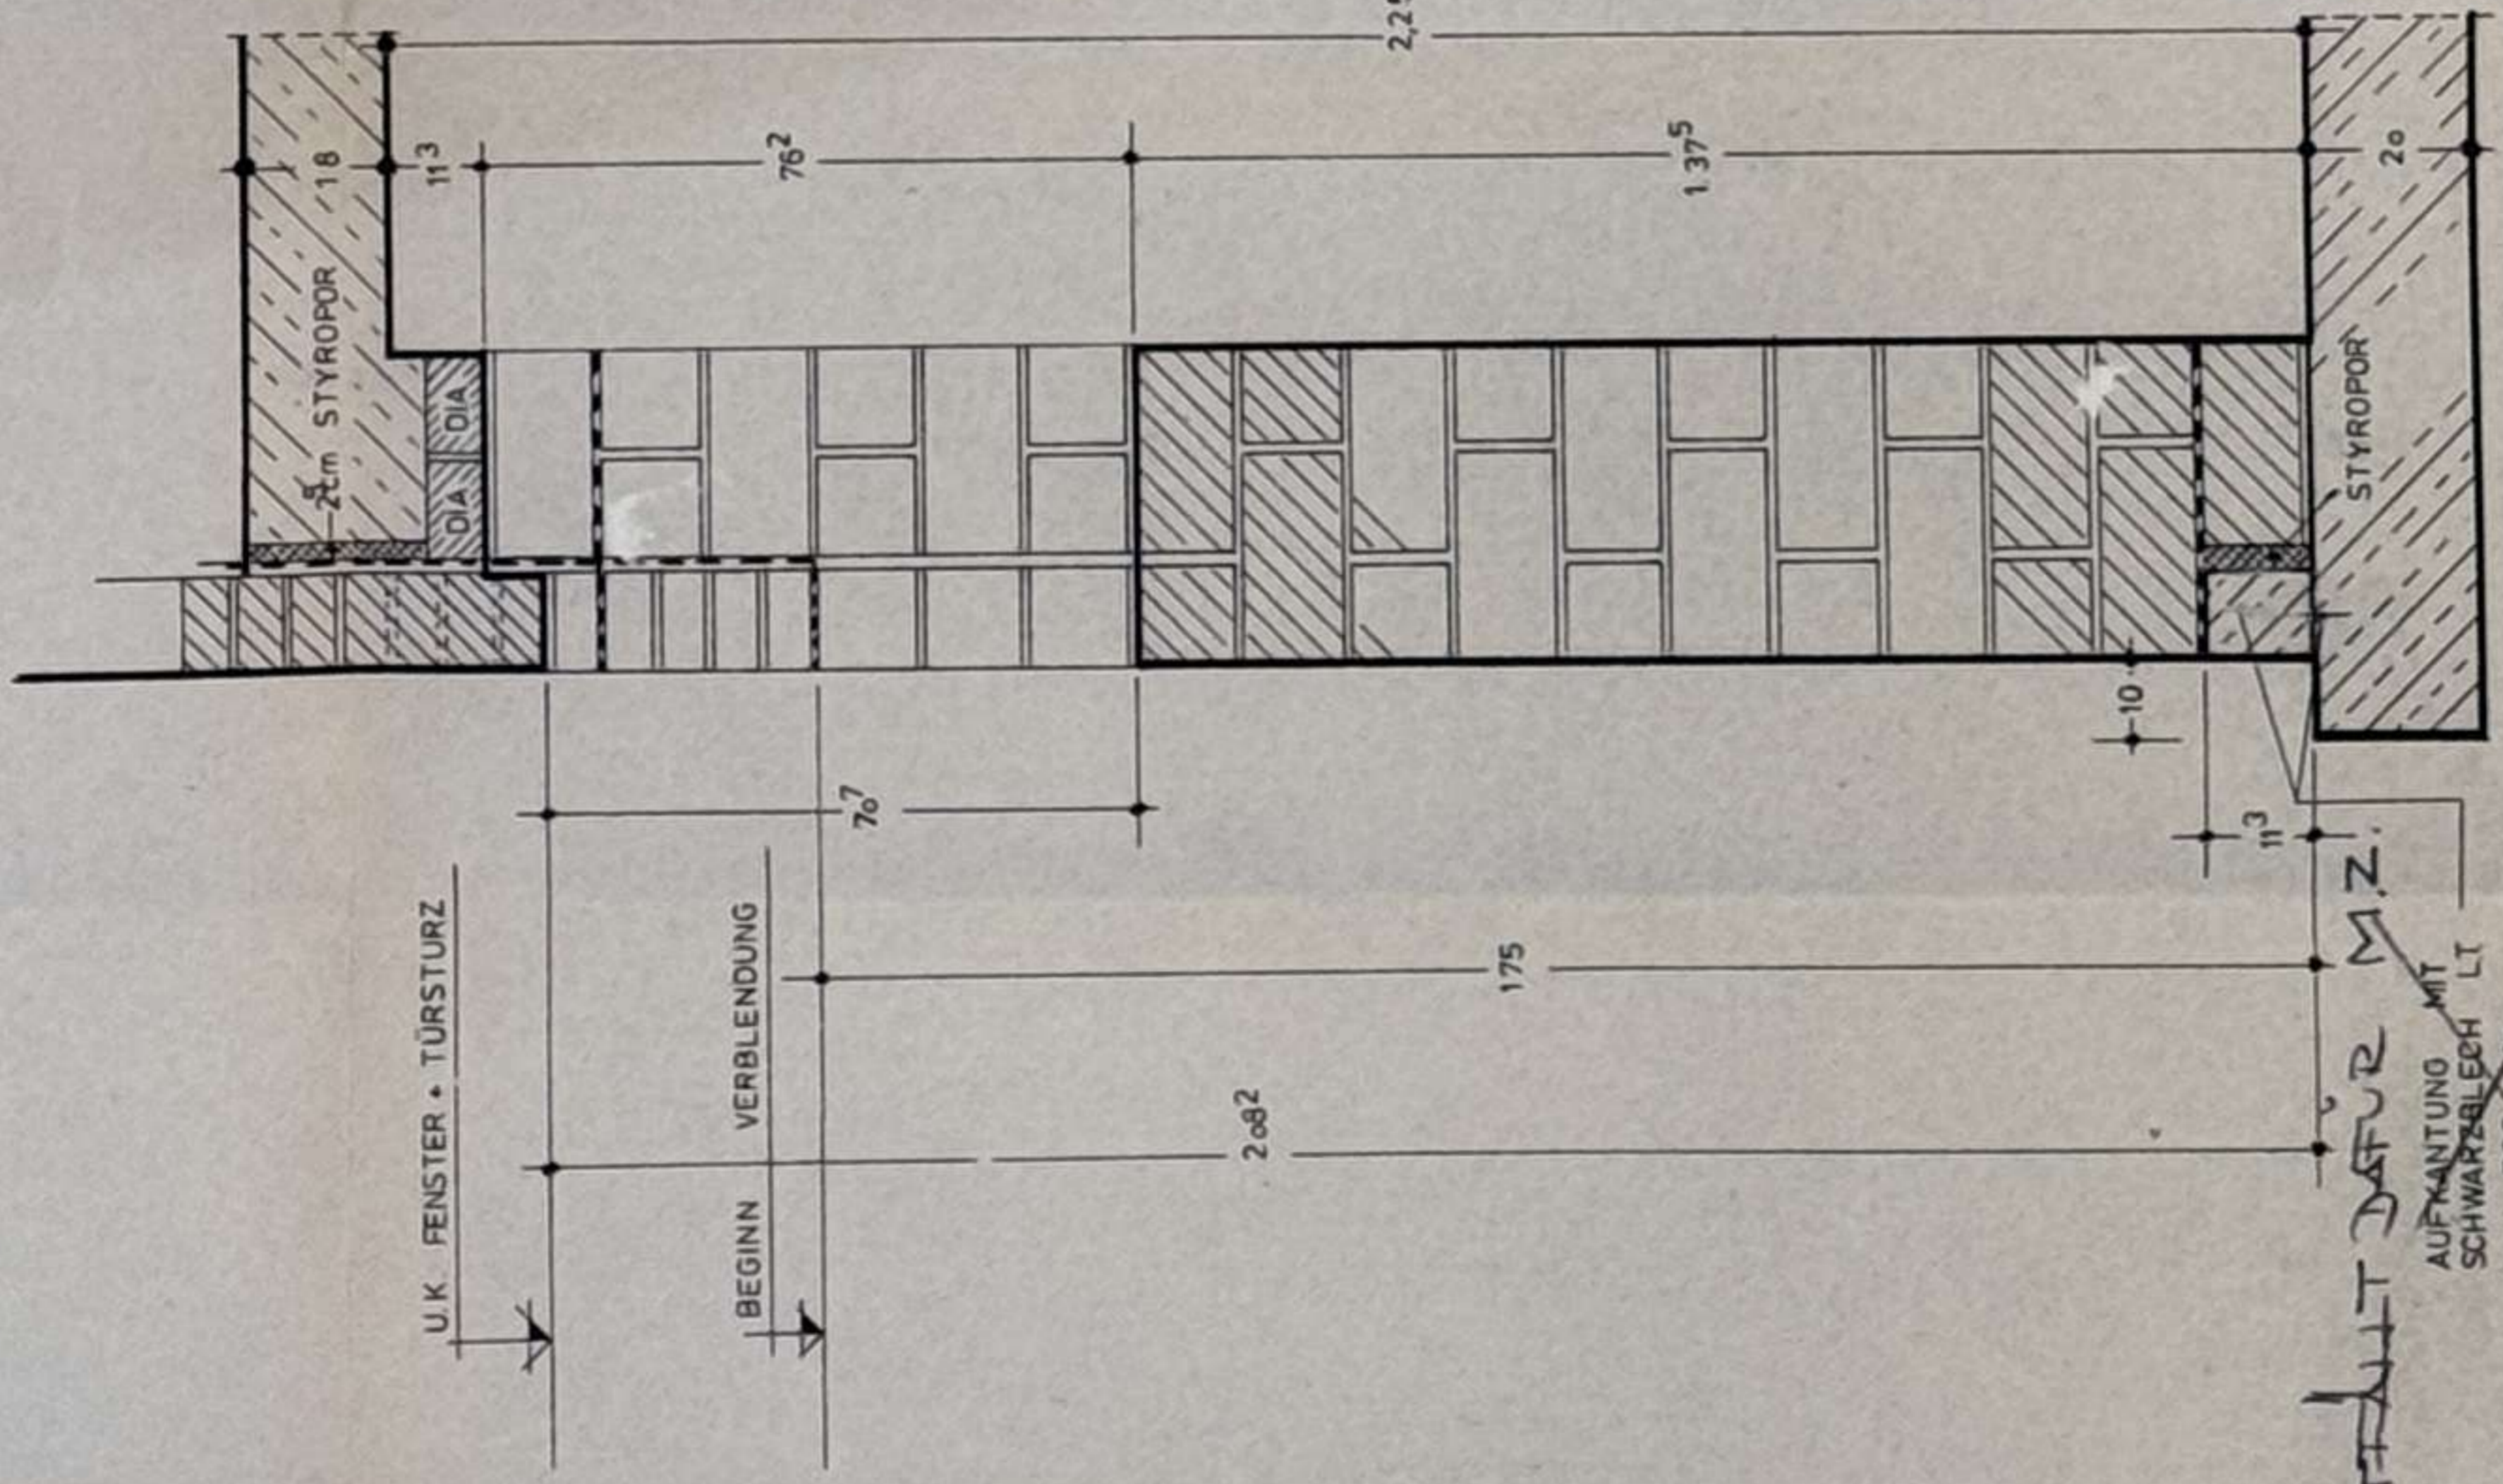

**ENTWURF DAFÜR M.Z.**  
AUFMANTUNG MIT SCHWARZBLECH LT  
L.V. POS. 24  
AUCH IM TÜRBEREICH

SCHNITT DURCH KELLERAUSSENWAND

M 1:10