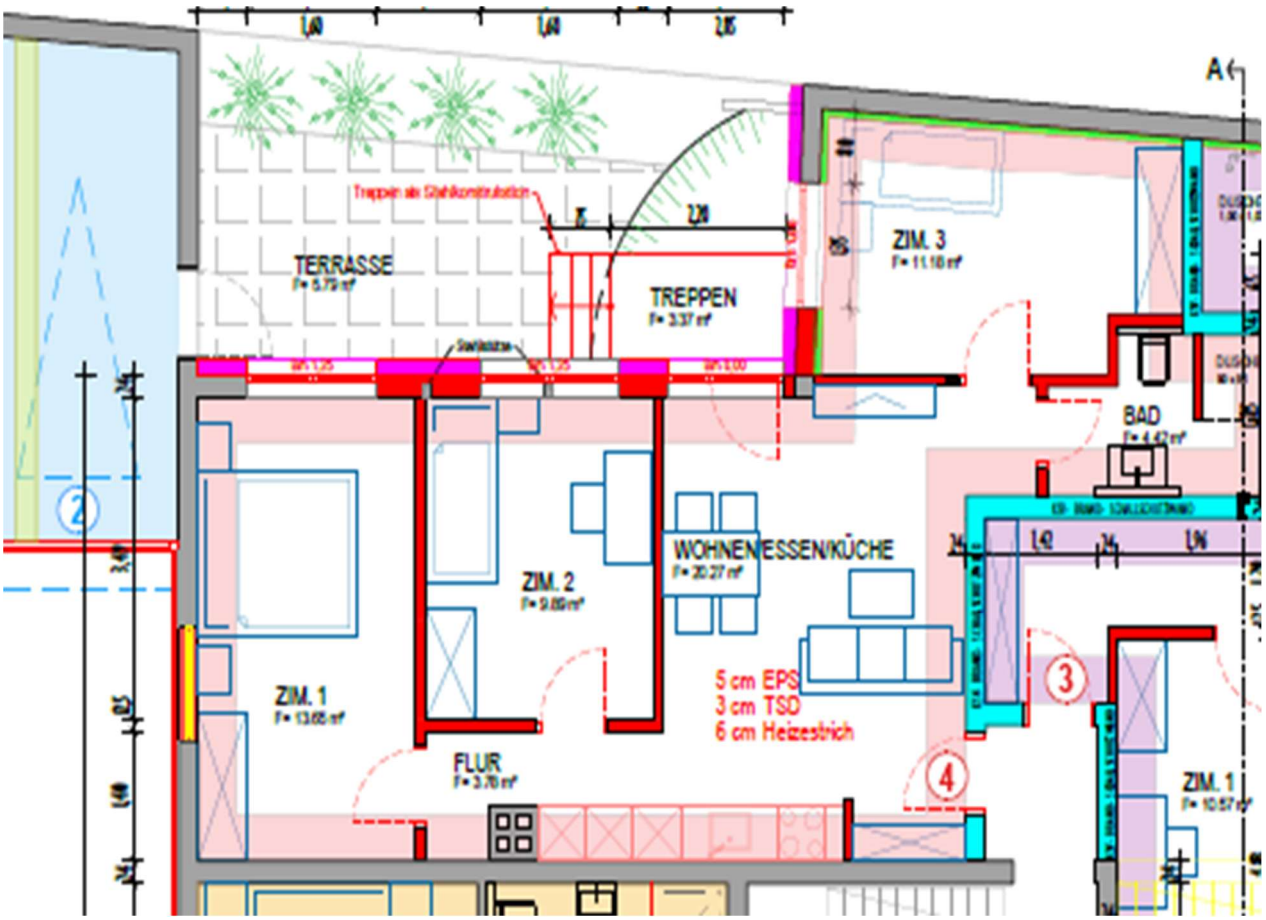Grundriss Wohnung 4 im EG