

KG

Wohnhaus

Bestand nach Aufmaß

ARCHITEKT

THOM - ARCHITEKTEN

Wili Joerger Freier Architekt

Tel.: 07222 - 33008, Fax 33190

Kaiserstr. 67, 76137 RASTATT

Rastatt, den 01.01.2026

GRUNDSTÜCK


Forlenweg 16

76137 Rastatt

Flurstk. Nr. 6578

Kellergeschoss

M 1:100

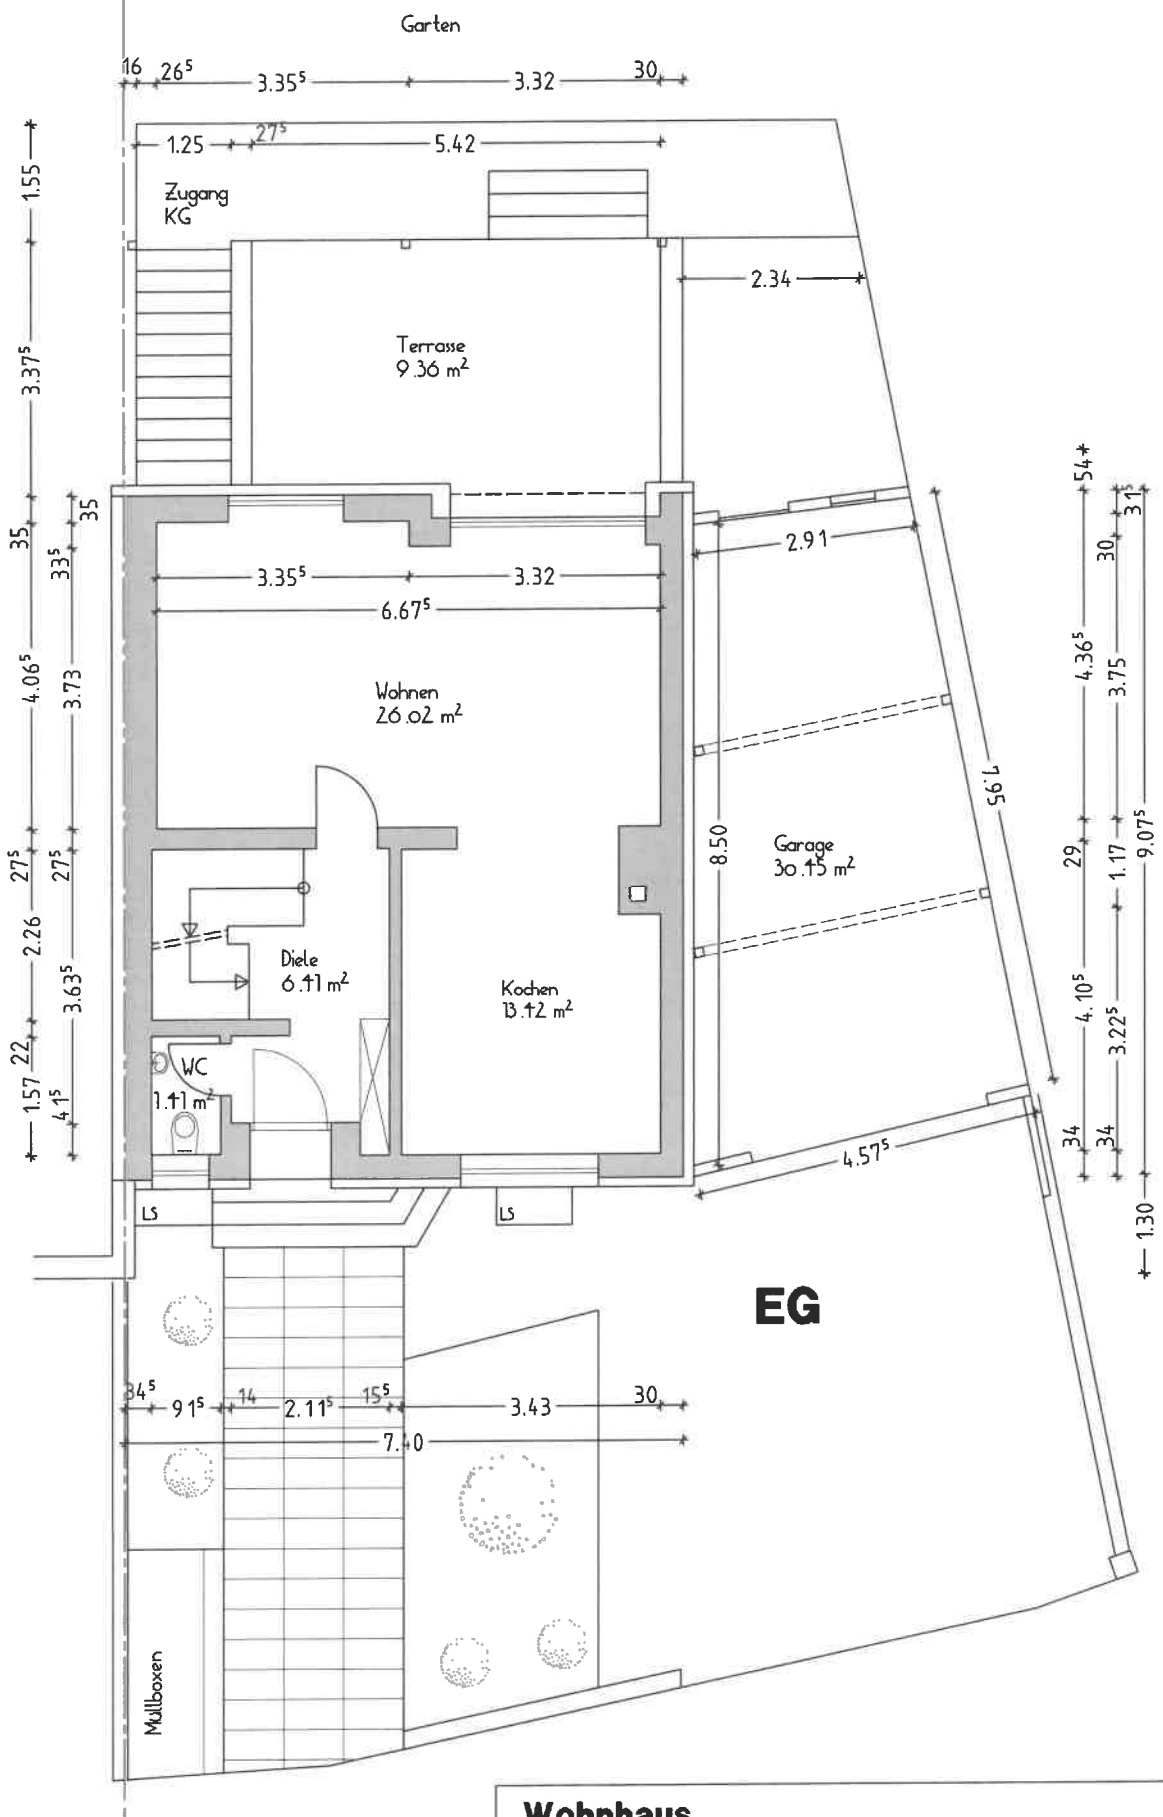

Wohnhaus

Bestand nach Aufmaß

ARCHITEKT

THOM - ARCHITEKTEN

Willi Joerger Freier Architekt

Tel.: 07222 - 33008, Fax 33190

Kaiserstr. 67, 76437 RASTATT

GRUNDSTÜCK

Forlenweg 16


76437 Rastatt

Flurstk. Nr. 6578

Erdgeschoss

Rastatt, den 01.01.2026

M 1:100

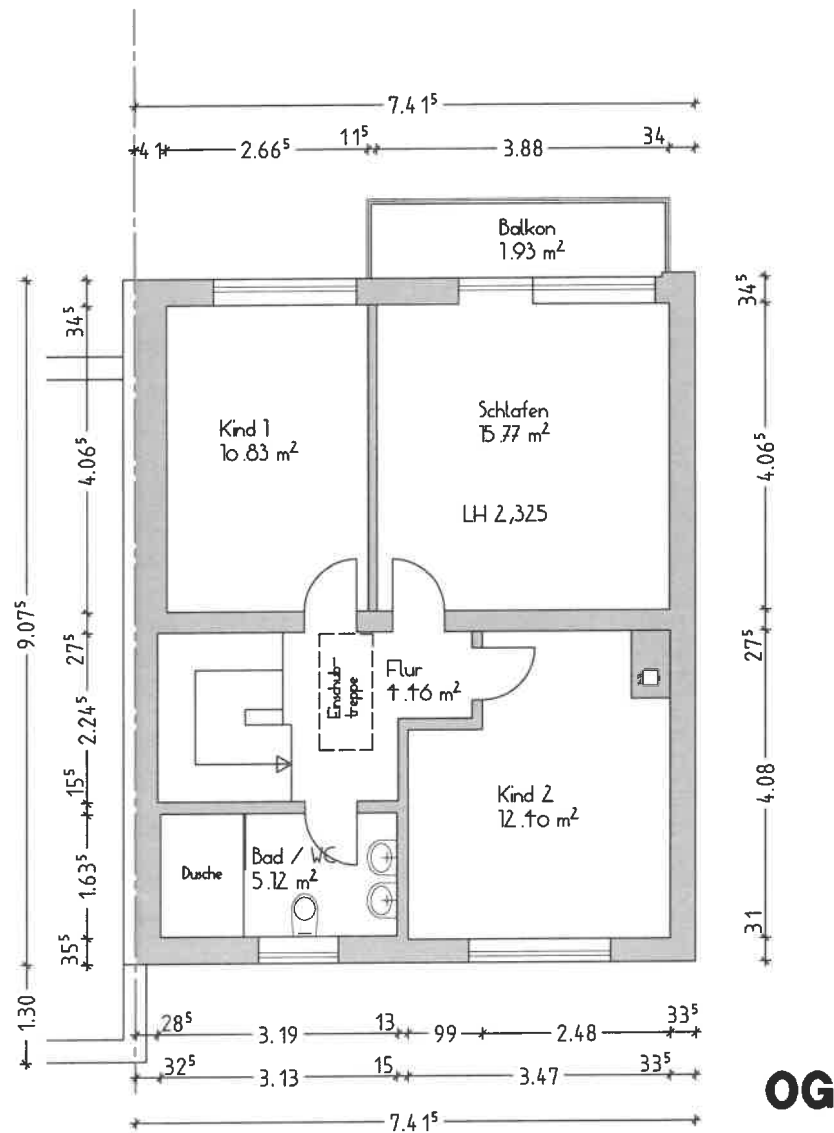

Wohnhaus

Bestand nach Aufmaß

ARCHITEKT

THOM - ARCHITEKTEN

Wlki Joerges Freier Architekt

Tel.: 07222 - 33000, Fax 33190

Kaiserstr. 67, 76137 RASTATT

Rastatt, den 01.01.2026

GRUNDSTÜCK

Forlenweg 16

76137 Rastatt

Flurstk. Nr. 6578

Obergeschoss

M 1:100