



▼ Hinterhaus, 1. Obergeschoss

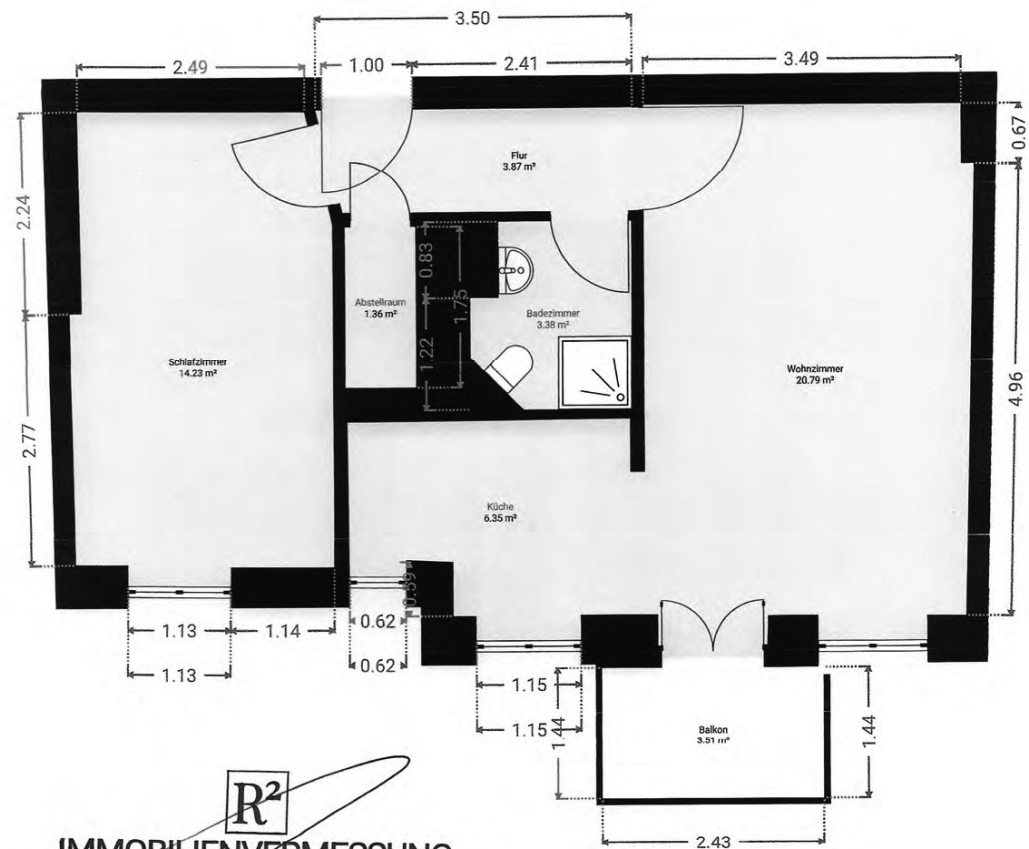

R²
IMMOBILIENVERMESSUNG
Sebastian Radke
Immobilienkaufmann (IHK)

Haftungsbeschränkungen gelten gemäß der Vertragsbestimmungen von R2-Immobilienvermessung.

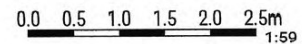

Seite 1 von 8