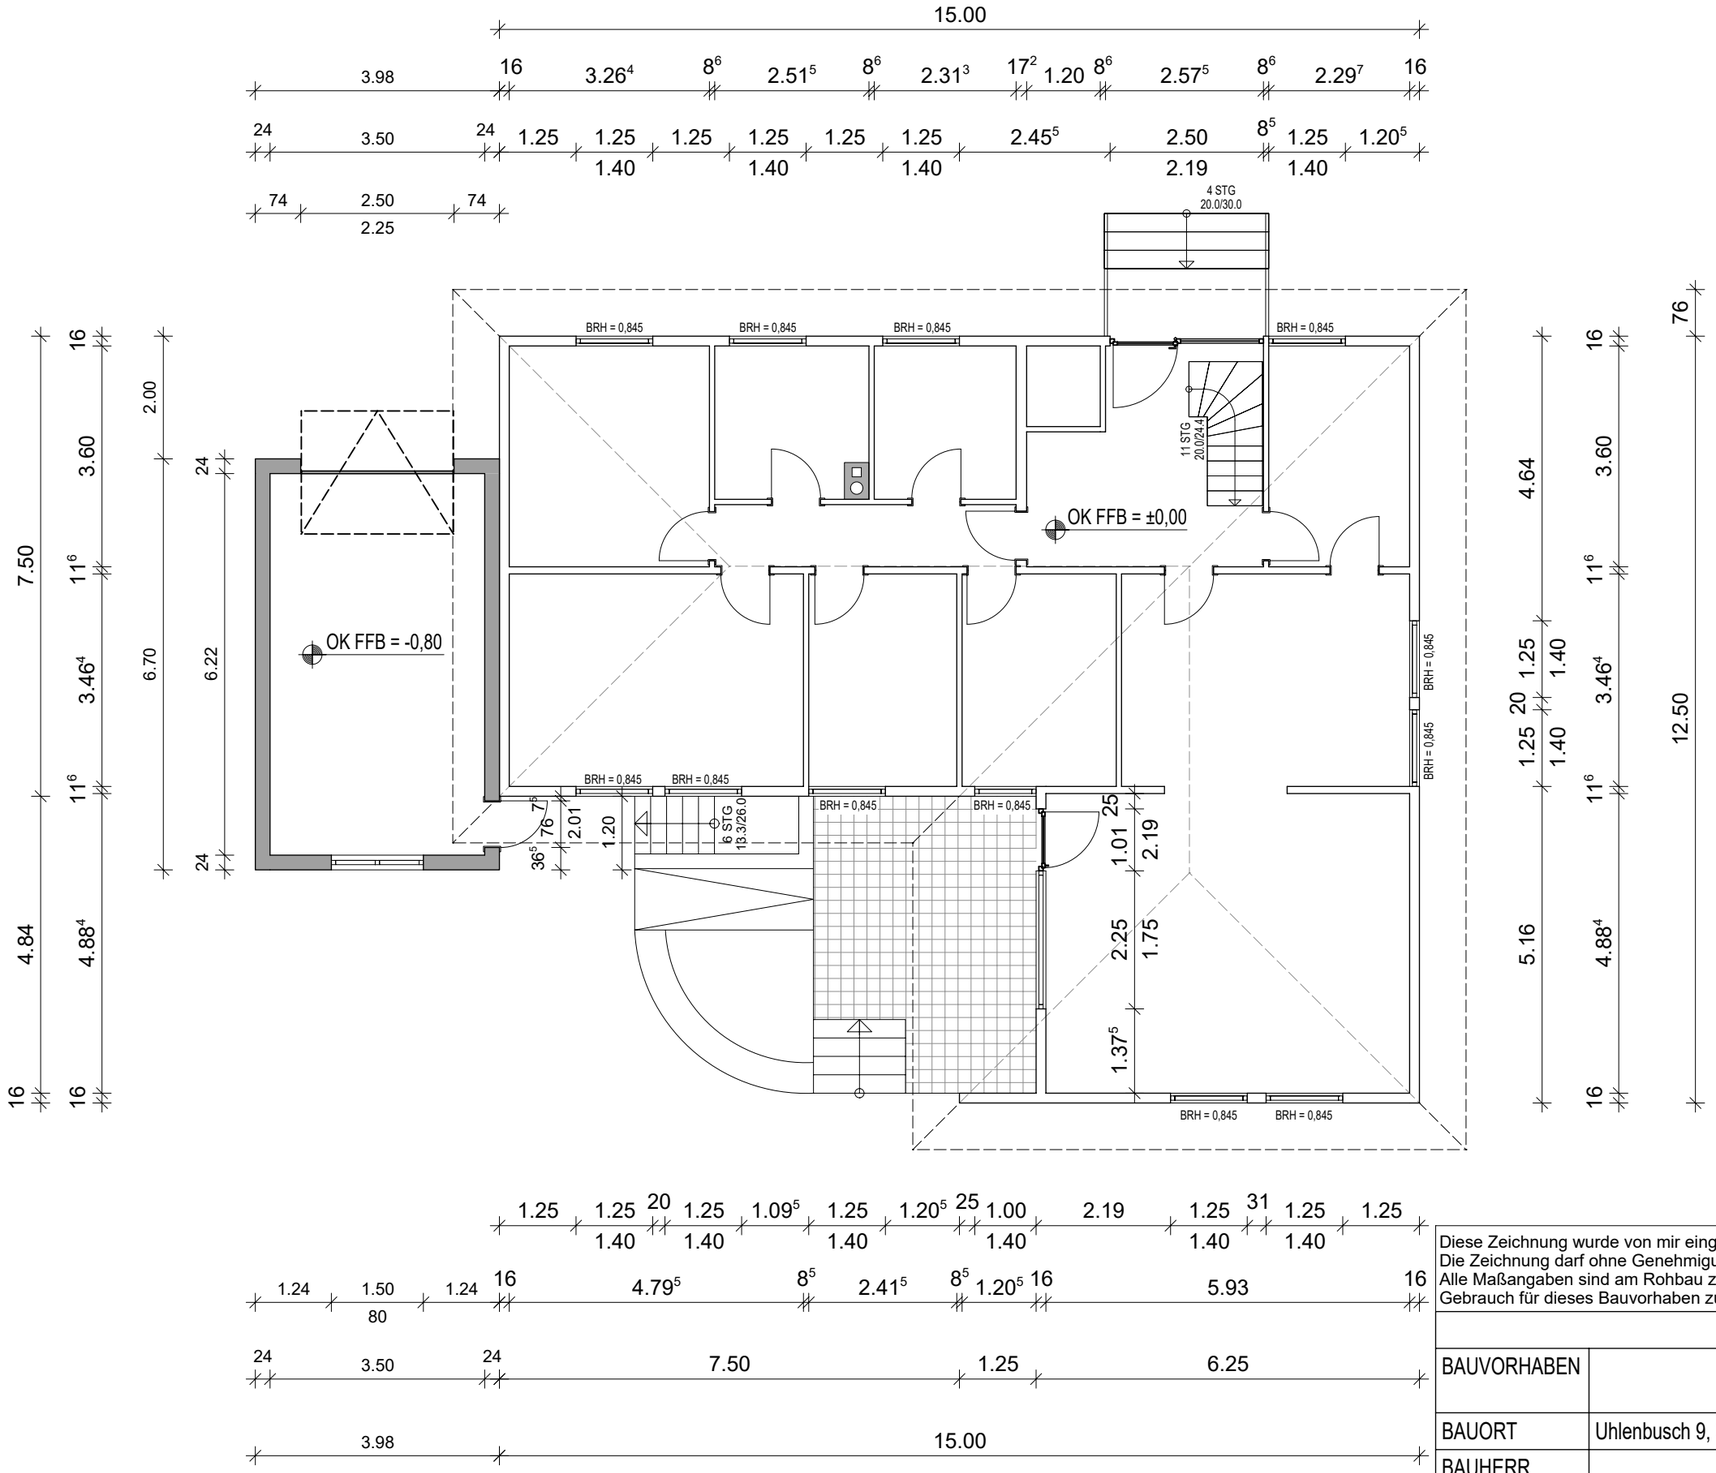

Diese Zeichnung wurde von mir eingesehen, überprüft und anerkannt.Technische und maßliche Änderungen vorbehalten.
Die Zeichnung darf ohne Genehmigung weder vervielfältigt noch dritten Personen zugänglich gemacht werden.
Alle Maßangaben sind am Rohbau zu überprüfen und gegebenenfalls zu ändern. Die Zeichnung ist nur zum einmaligen Gebrauch für dieses Bauvorhaben zugelassen.

BESTAND

BAUVORHABEN			
BAUORT	Uhlenbusch 9, 21379 Echem		
BAUHERR			
PLANINHALT	Grundriss EG		
MAßSTAB: 1:100	PROJEKT-NR. 20-1201	DATUM: 16.02.2026	

NR.	Änderung	DATUM	GEZ.
1			
2			
3			

BAUHERR: PLANER:

Planungsbüro
David Ansari
Gebäudeenregieberater / Bautechniker
In der Börse 9
21441 Garstedt
Tel.: 04131-2063658
Mobil: 0176-24802973
E-Mail: davidansari@hotmail.com