




# BAUHERR

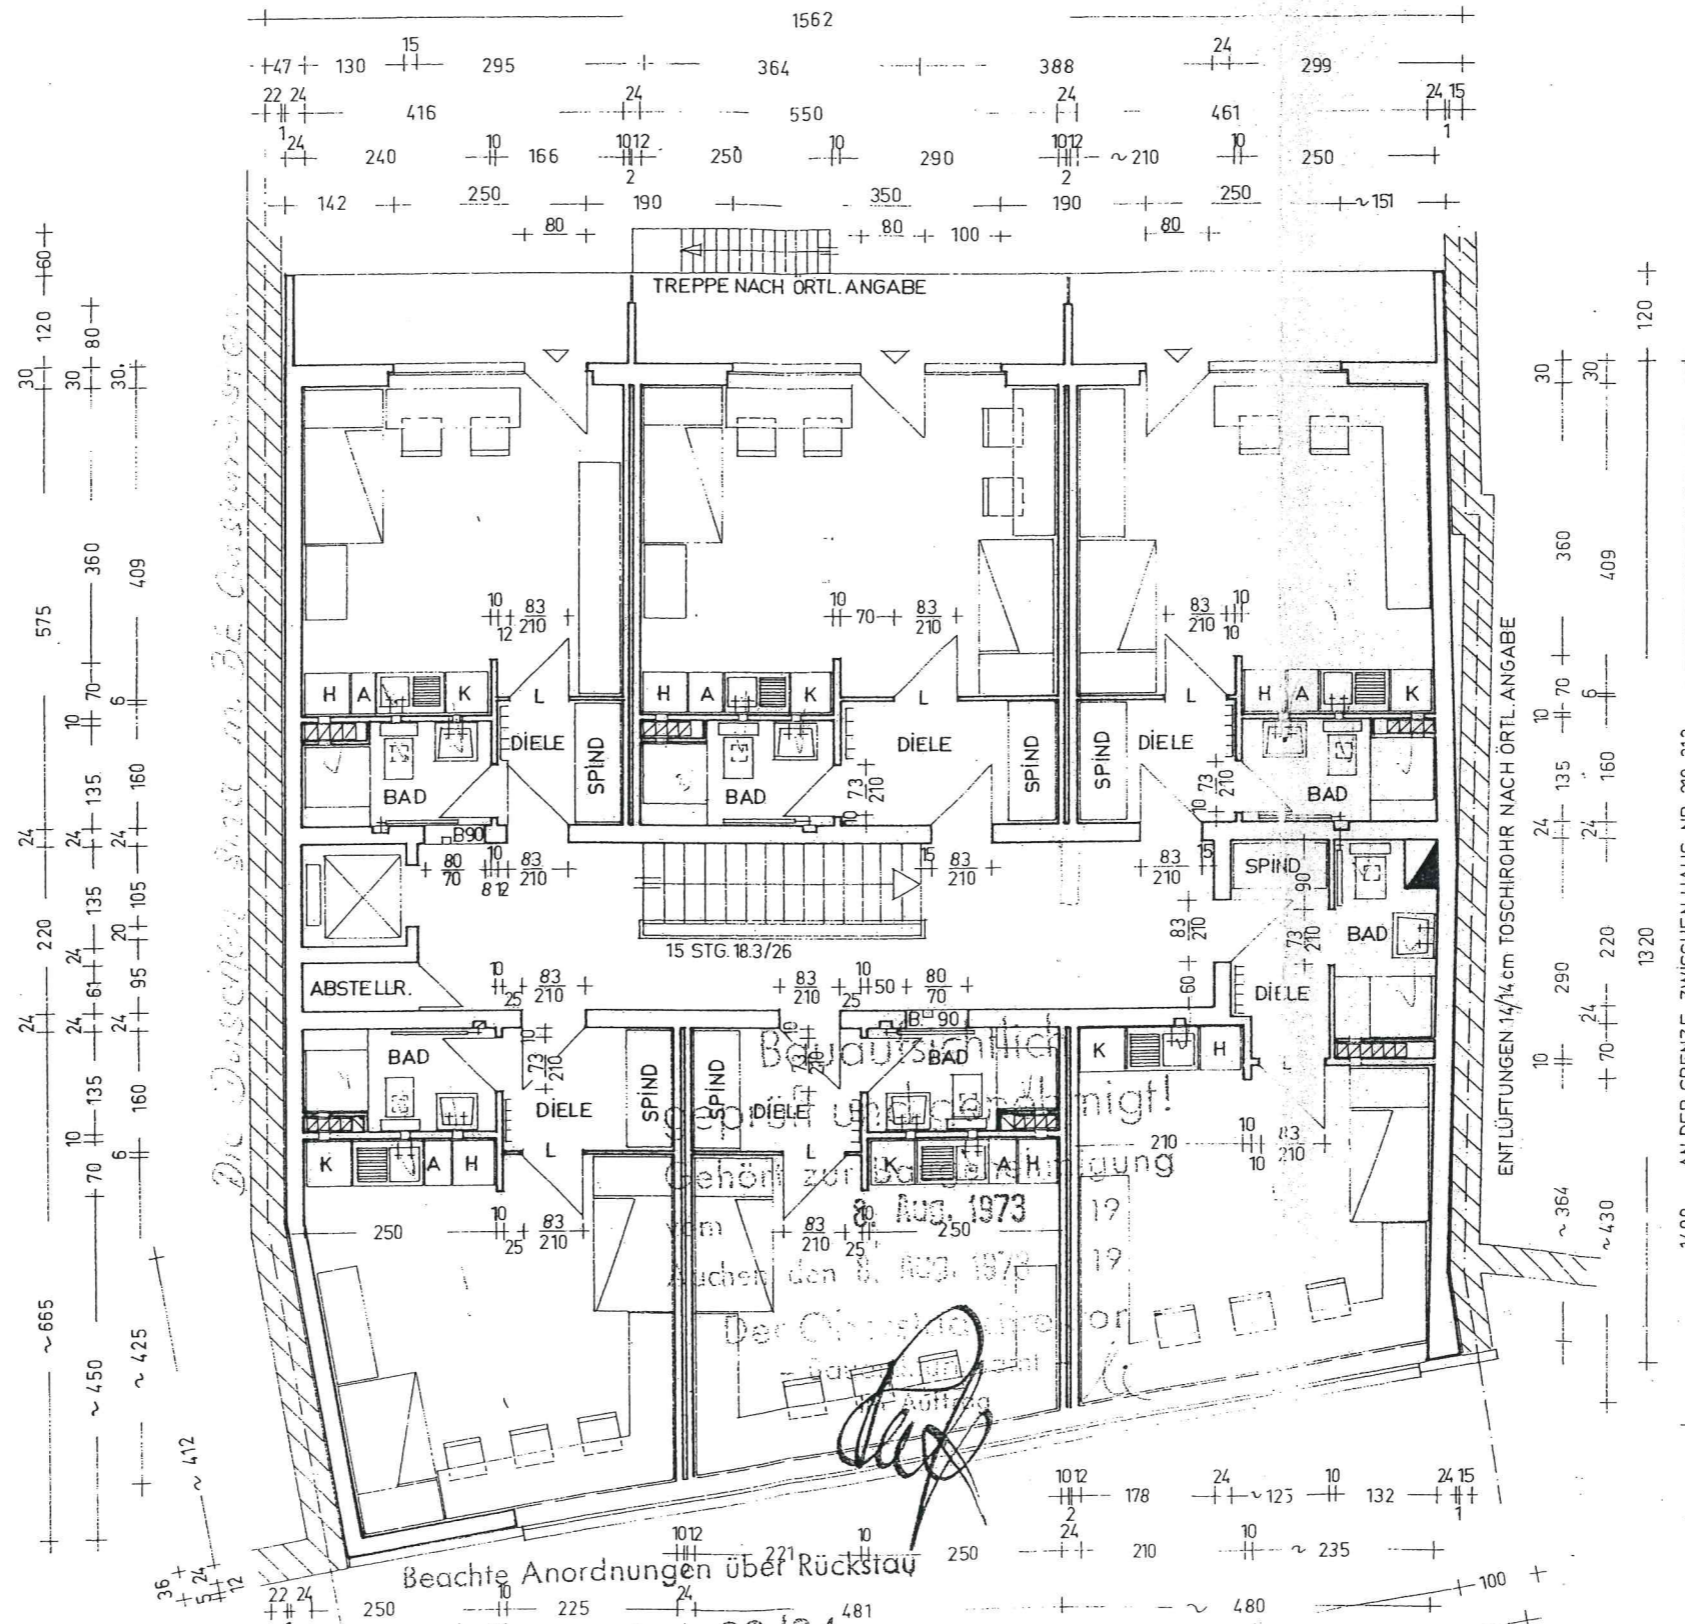

*Die Duschen sind m. BE. Gesteinsstr.*

Der Oberstadtdirektor*

*1. OG - 3. OG.*

Beachte Anordnungen über Rückstau  
**Tiefbauamt A 33/34**  
 Entwässerungstechnisch geprüft  
 Aachen, den 23. 8. 1973  
 Der Oberstadtdirektor  
 Im Auftrage:

*dm*

BAUVORHABEN DIETER KLINKENBERG,  
 AACHEN, JAKOBSTRASSE 212  
 OBERGESCHOSSGRUNDRISS M 1:100

*D. Klinkenberg*