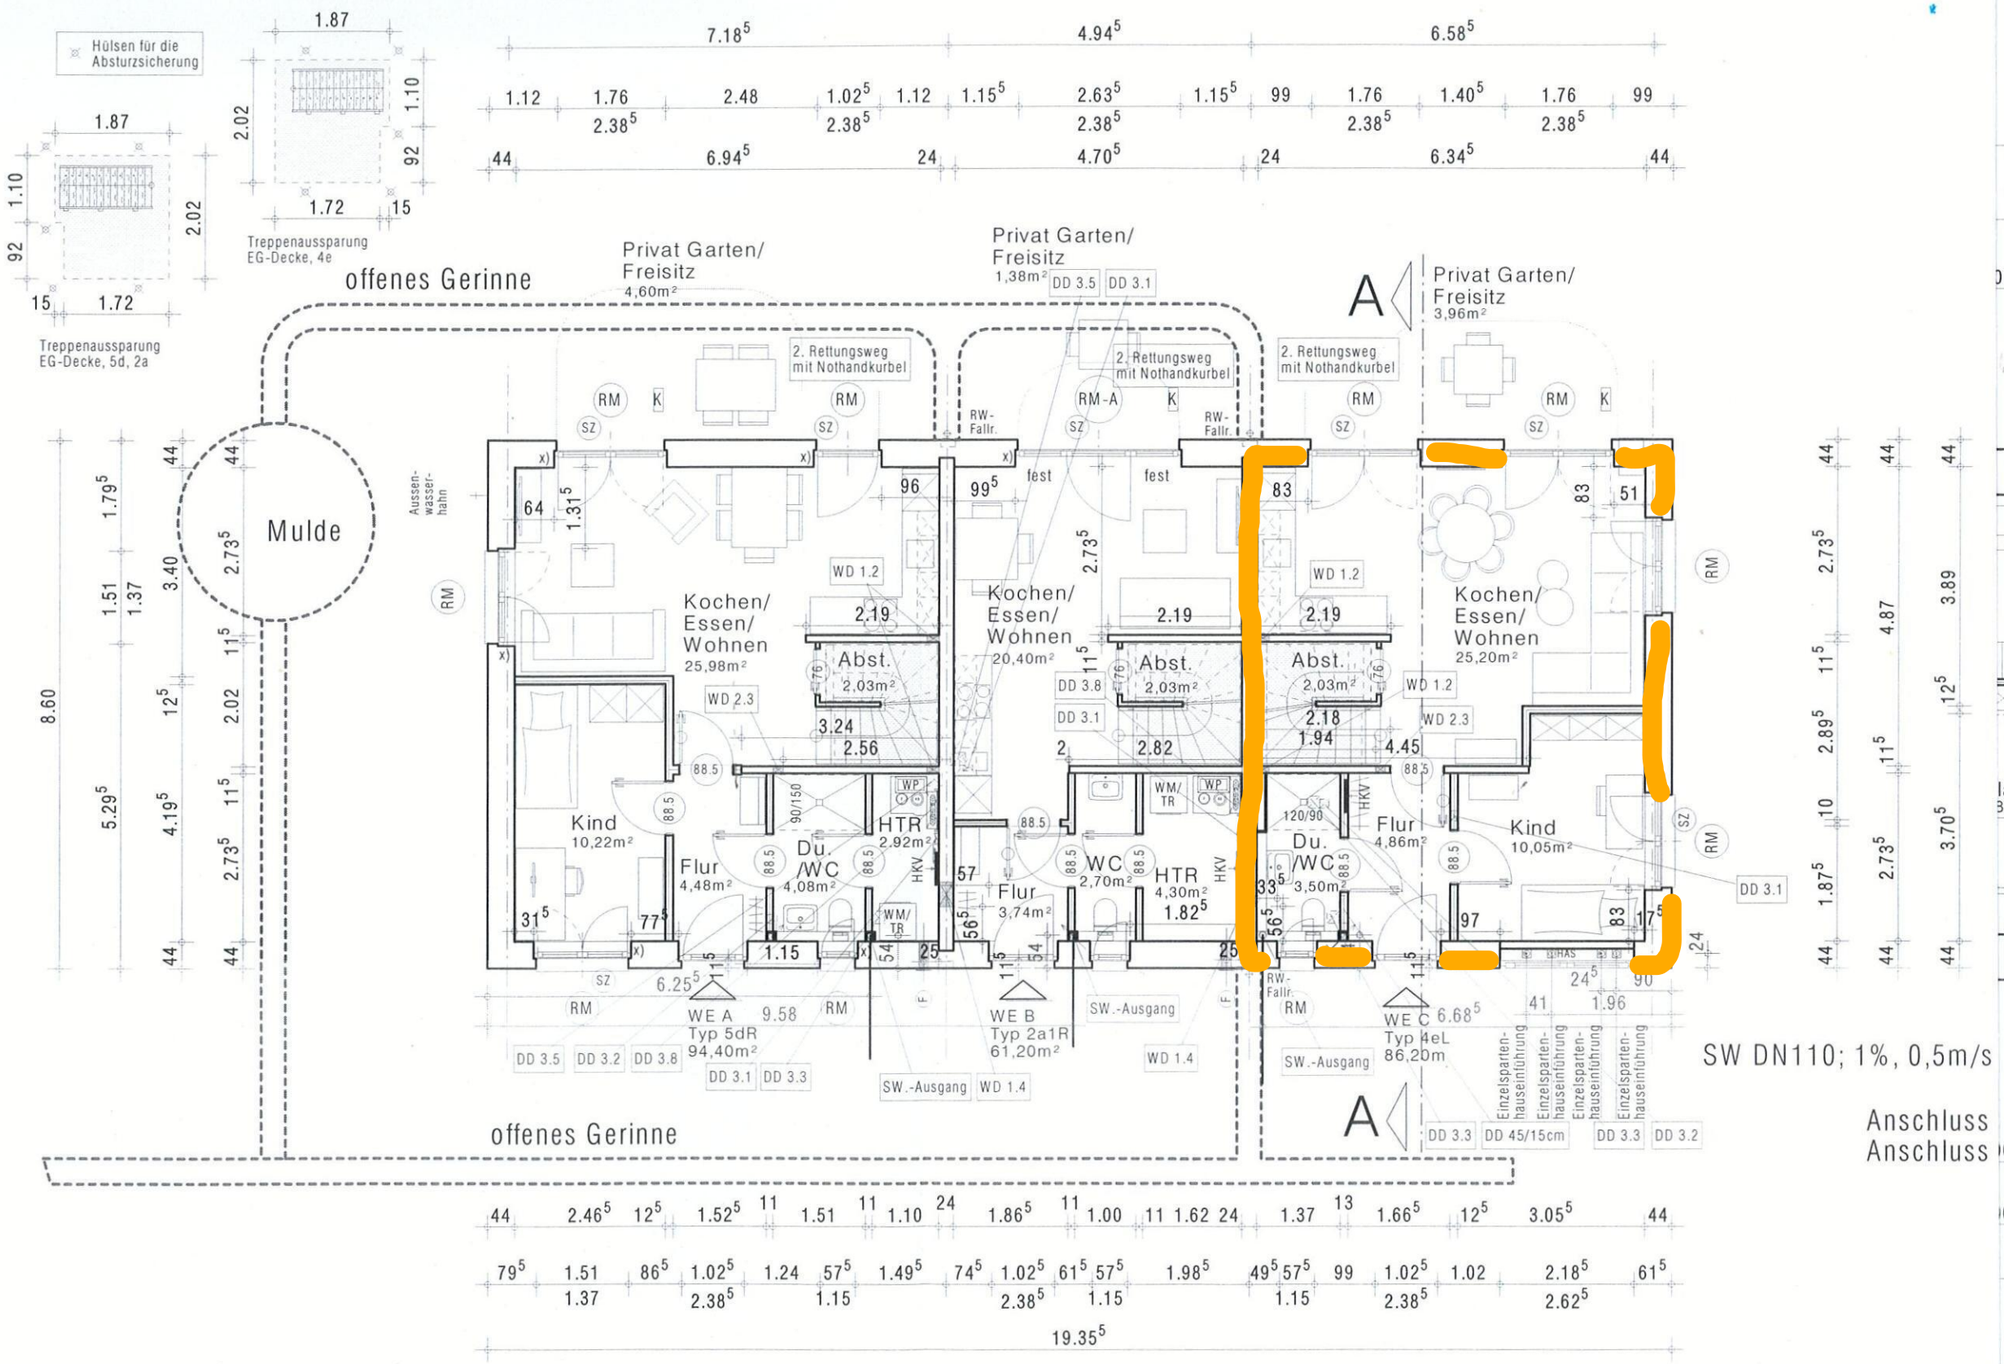

ERDGESCHOSS

- Alle Innentürenhöhen auf 2,135m