


Die Maße wurden als Fertigmaße vor Ort genommen.

Abweichungen der Maße, Größen, Fenster, Türen und Wandstärken, etc. sind möglich.

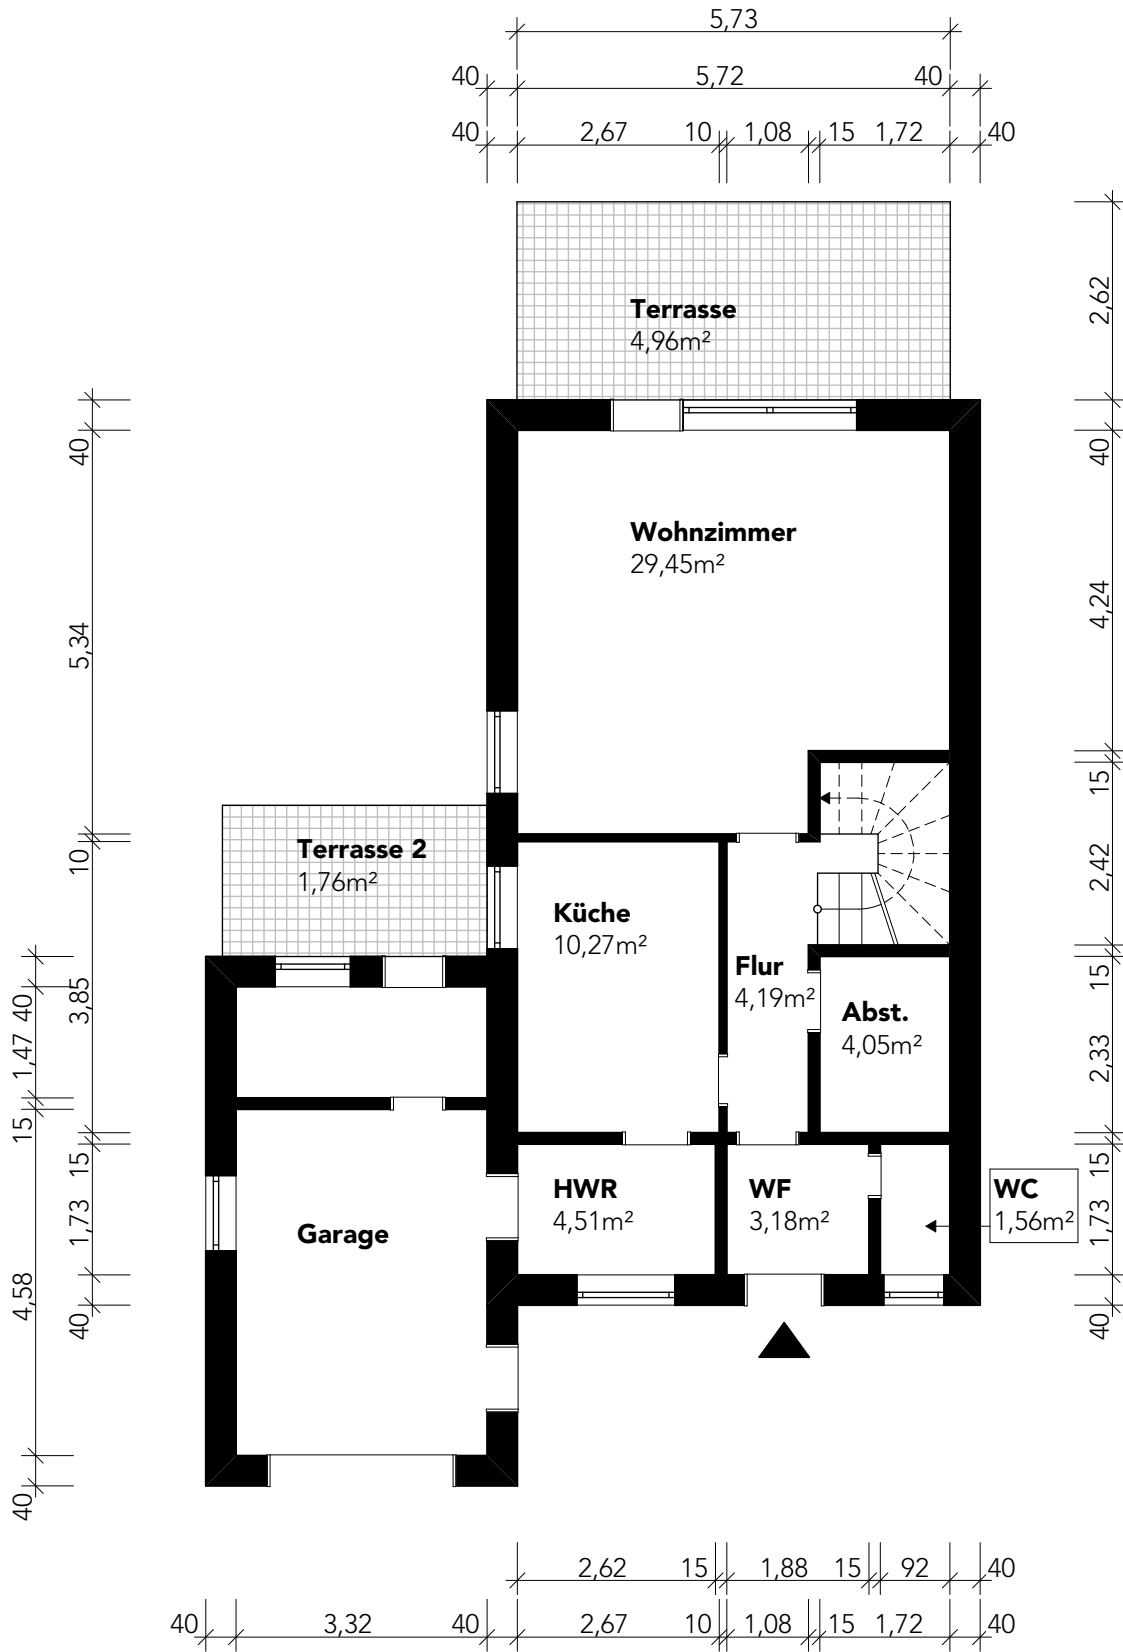

Die Maße wurden als Fertigmaße vor Ort genommen.

Abweichungen der Maße, Größen, Fenster, Türen und Wandstärken, etc. sind möglich.

