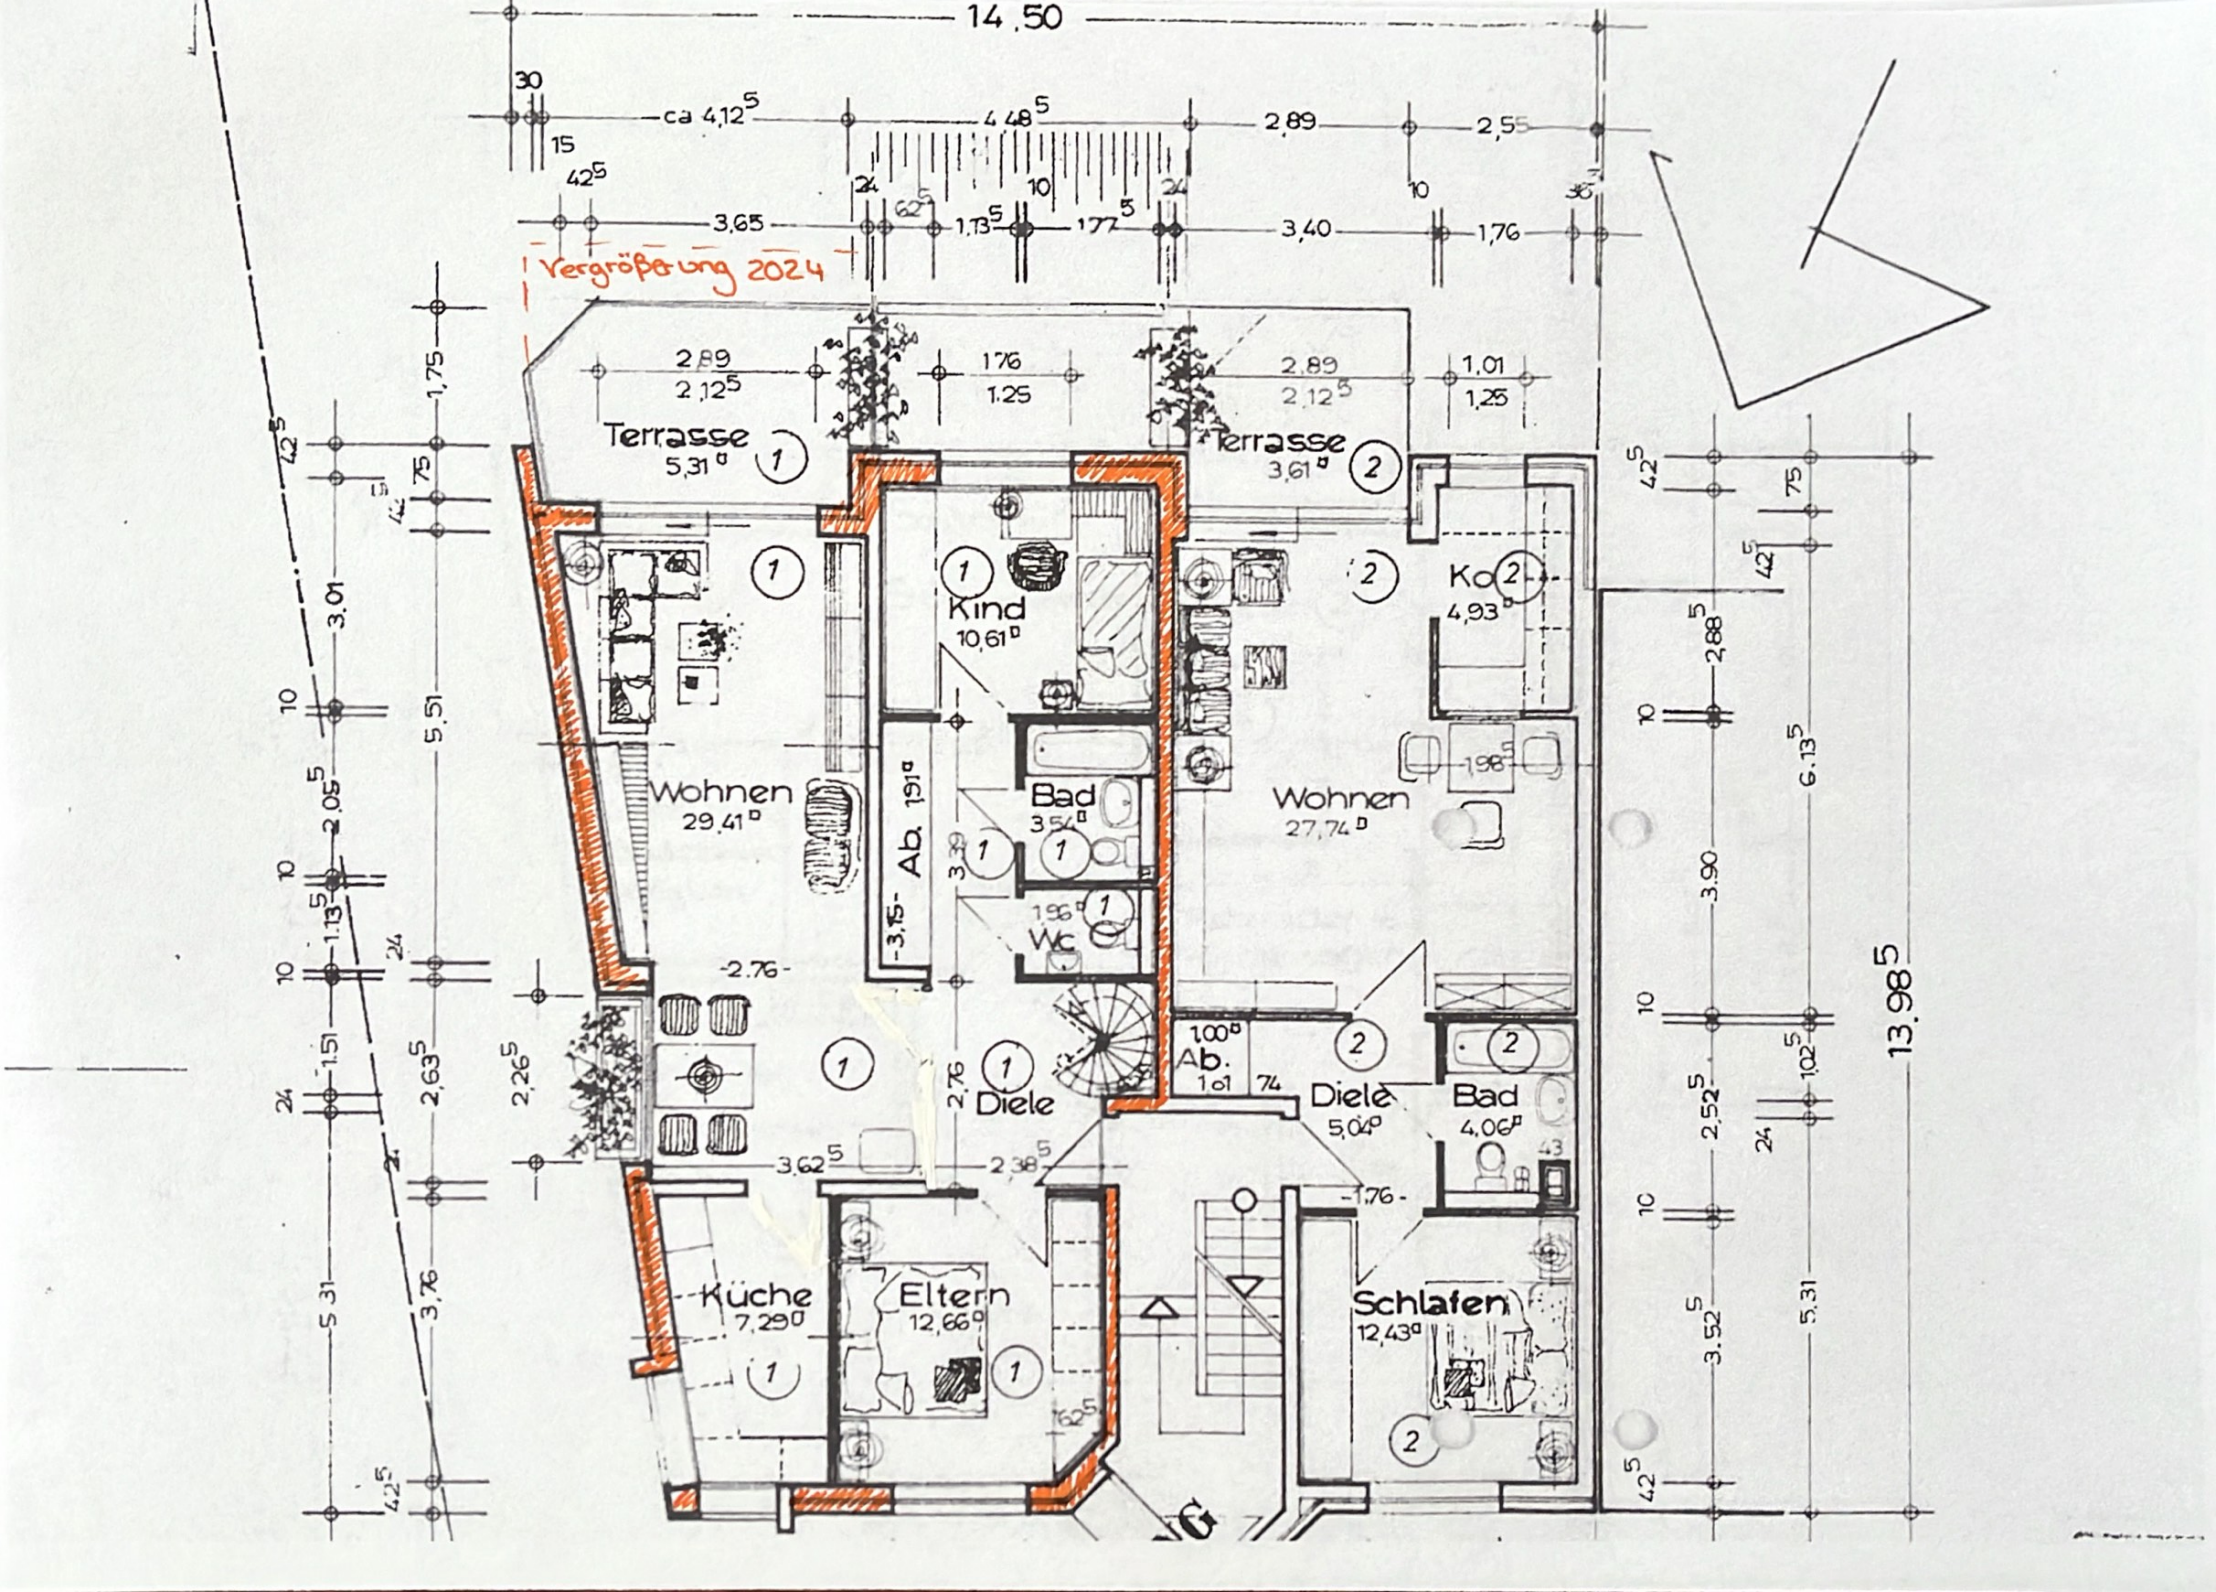
14.50
Vergrößerung 2024
Terrasse
5,31
Terrasse
3,61
Kind
10,61
Ko
4,93
Wohnen
29,41
Bad
3,54
Wohnen
27,74
Ab.
1,91
Wc
Ab.
1,01
Diele
Diele
5,04
Bad
4,06
Küche
7,29
Eltern
12,66
Schlafen
12,43
13.98

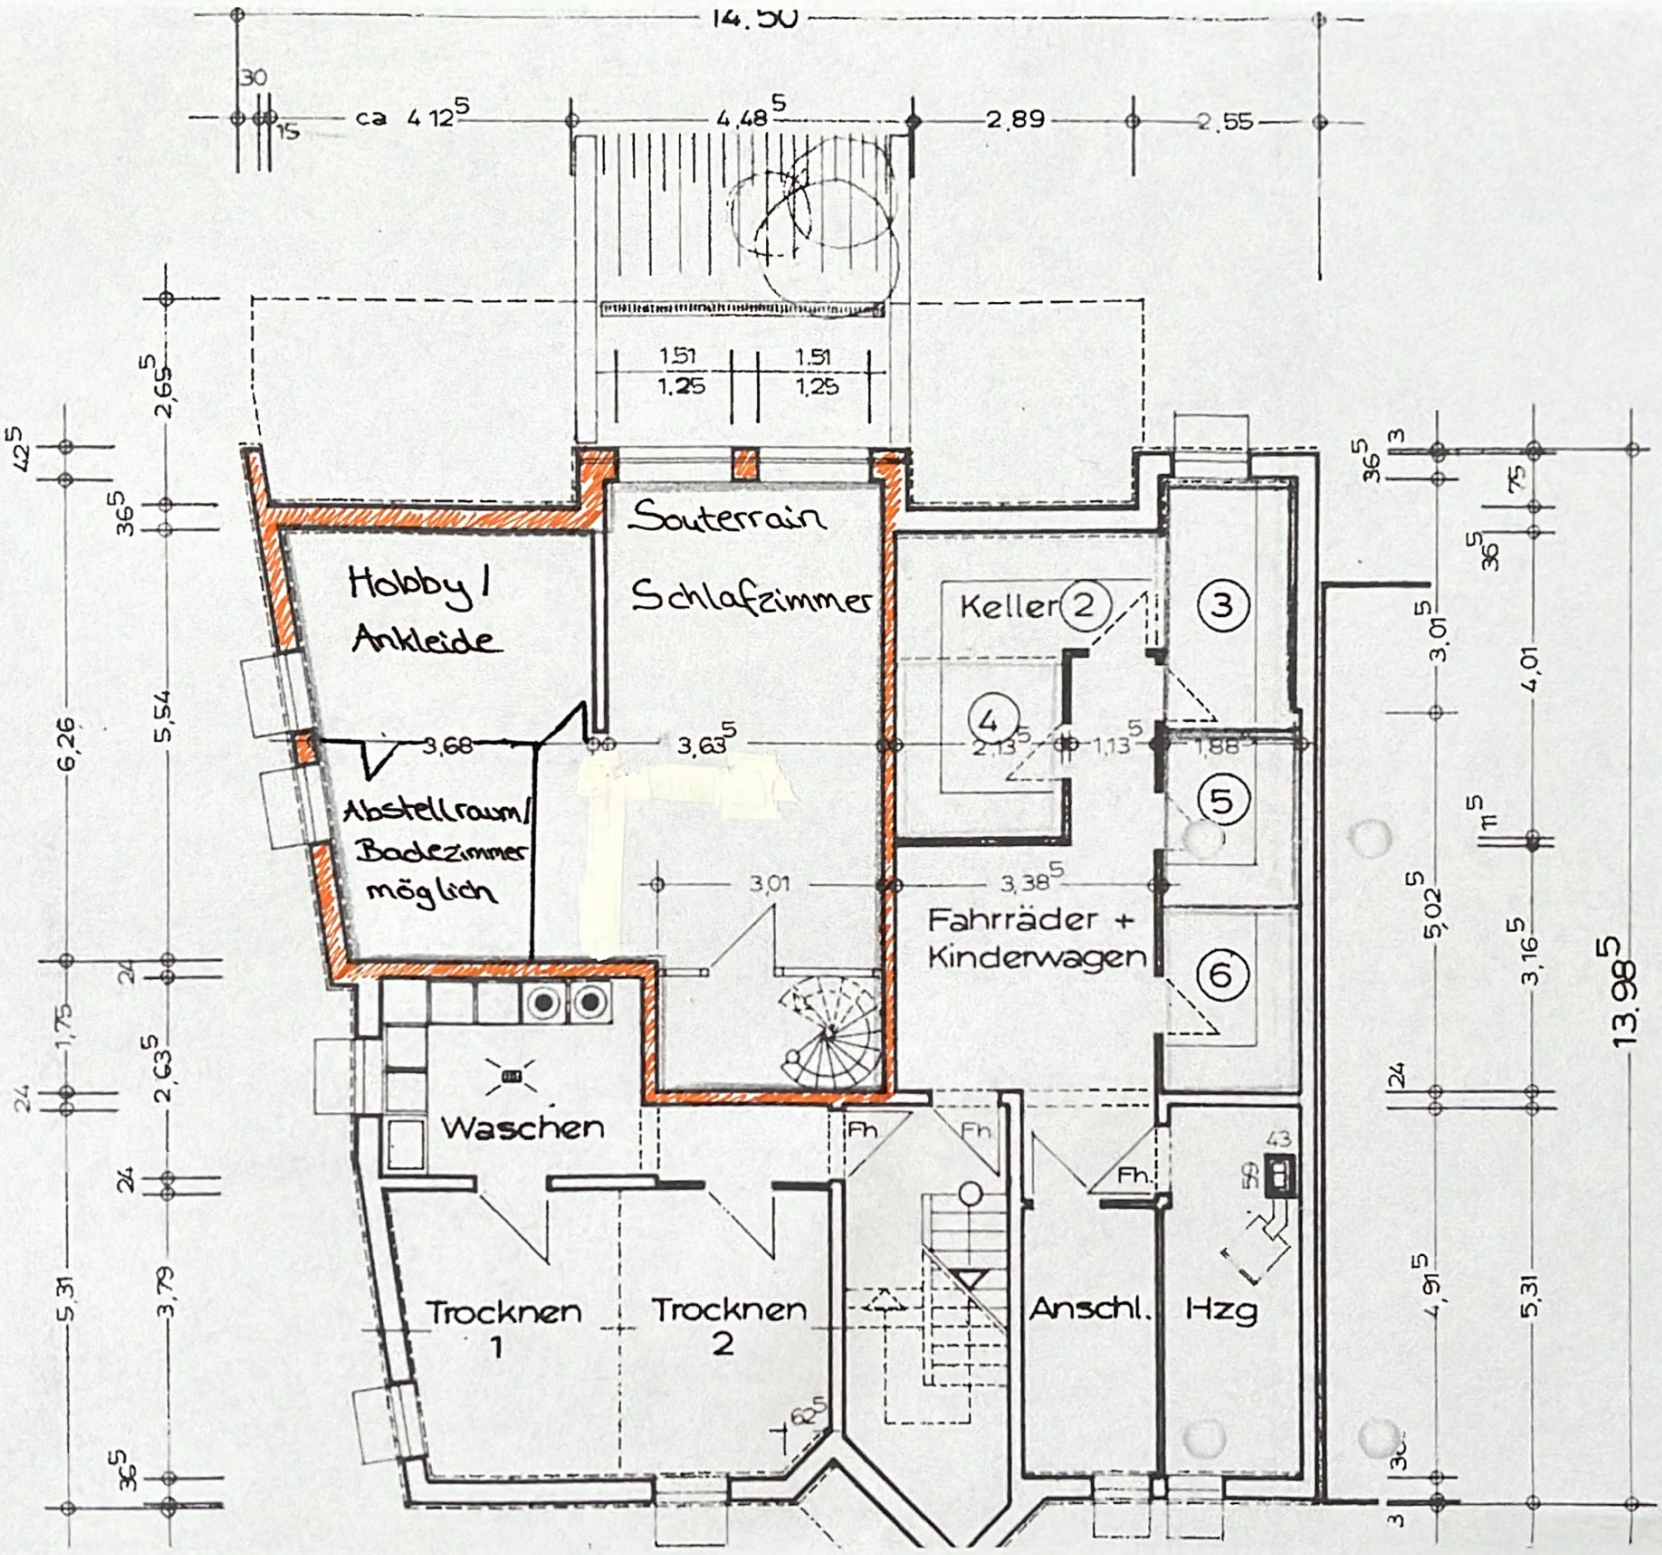
14.50
ca 4.12
4.48
2.89
2.55
1.51
1.25
1.51
1.25
Souterrain
Hobby / Ankleide
Schlafzimmer
Keller 2
3
4
5
6
Abstellraum / Badezimmer möglich
Fahrräder + Kinderwagen
Waschen
Trocknen 1
Trocknen 2
Anschl.
Hzg
Fh
13.98