


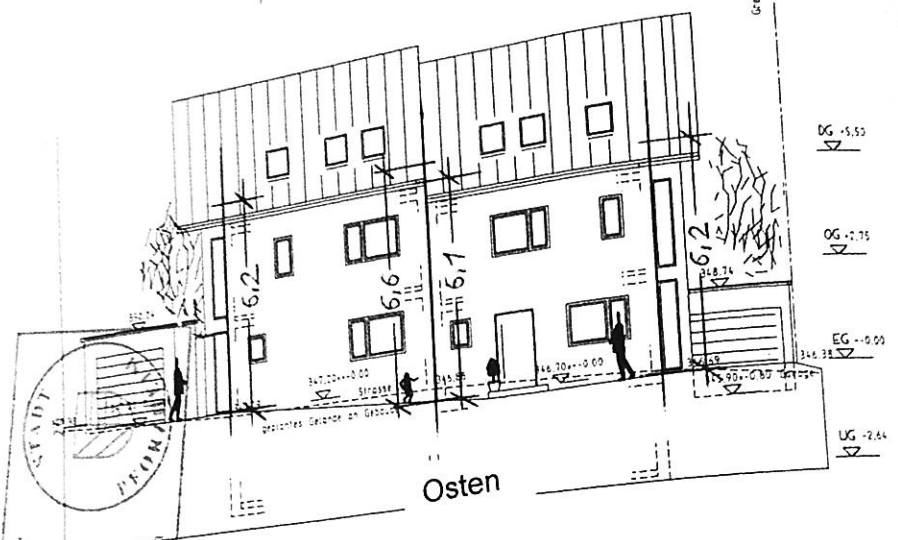
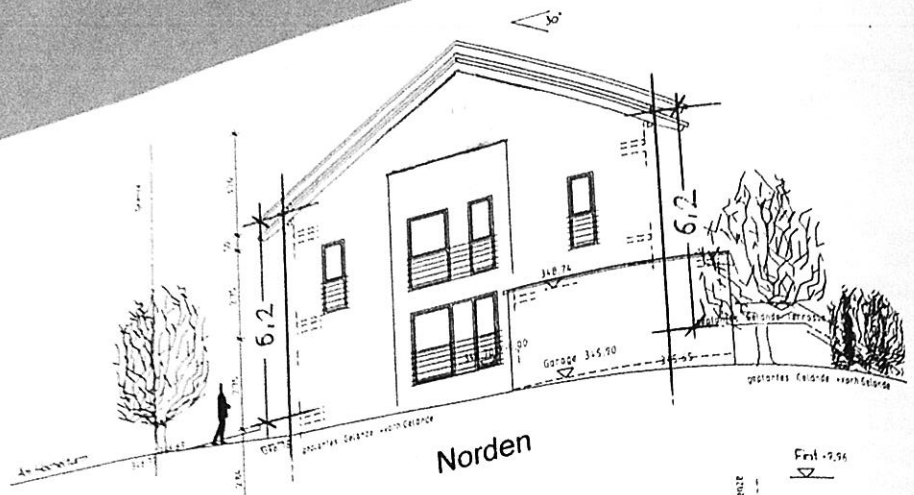


Gemarkung P
Flurstück 125
Bauvorhaben

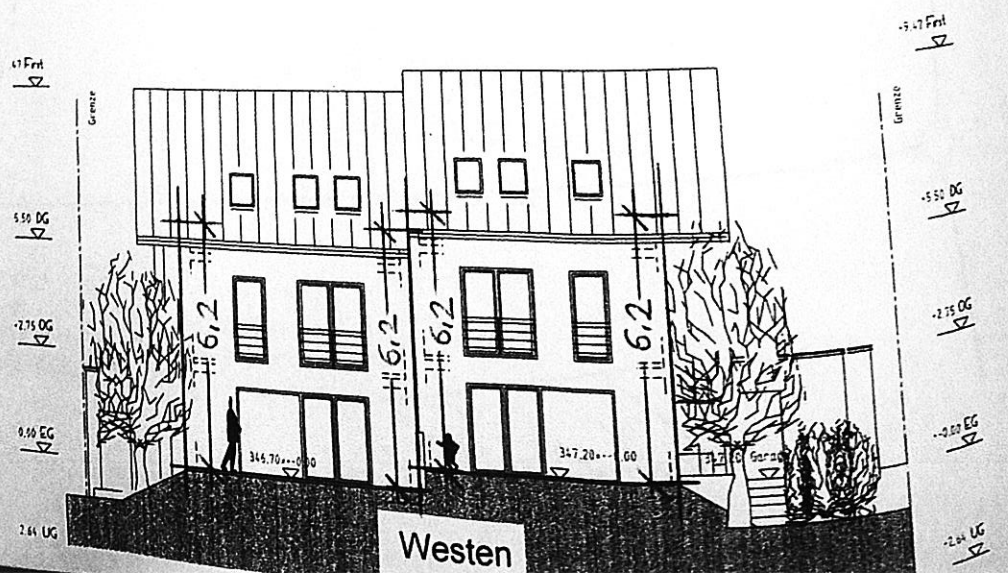

Genehmigt nach Maßgabe
von
12. OKT. 2006
Stadtverwaltung Pforzheim

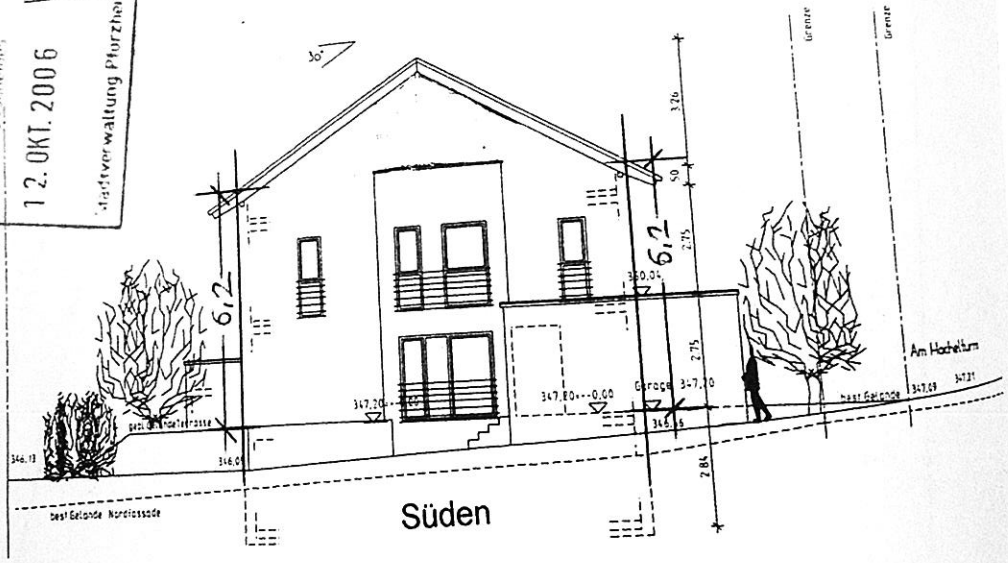

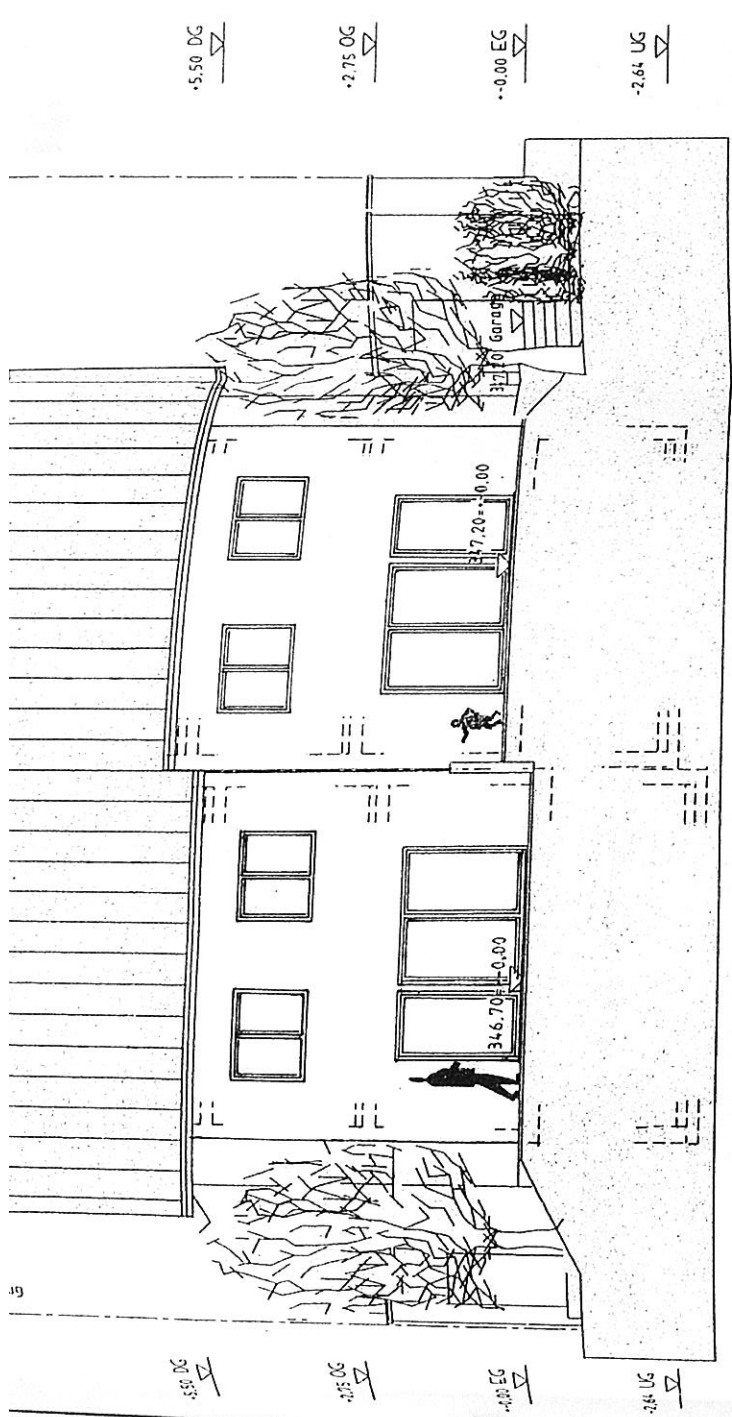


ANSICHT GARTEN

NACHTRAG
ANSICHTEN / M. 1 : 100


BAUHERR:
22. Nov. 2007
ARCHITEKT:

9121
DIPL.-ING. JÜRGEN RIE
FREIER ARCHITEK
T A H O R N W E G
7 1 2 9 9 W I M S H E I
T E L E F O N 0 7 0 4 4 / 4 1 2 ;
F A X . 0 7 0 4 4 / 4 2 9

ANSICHT NORD

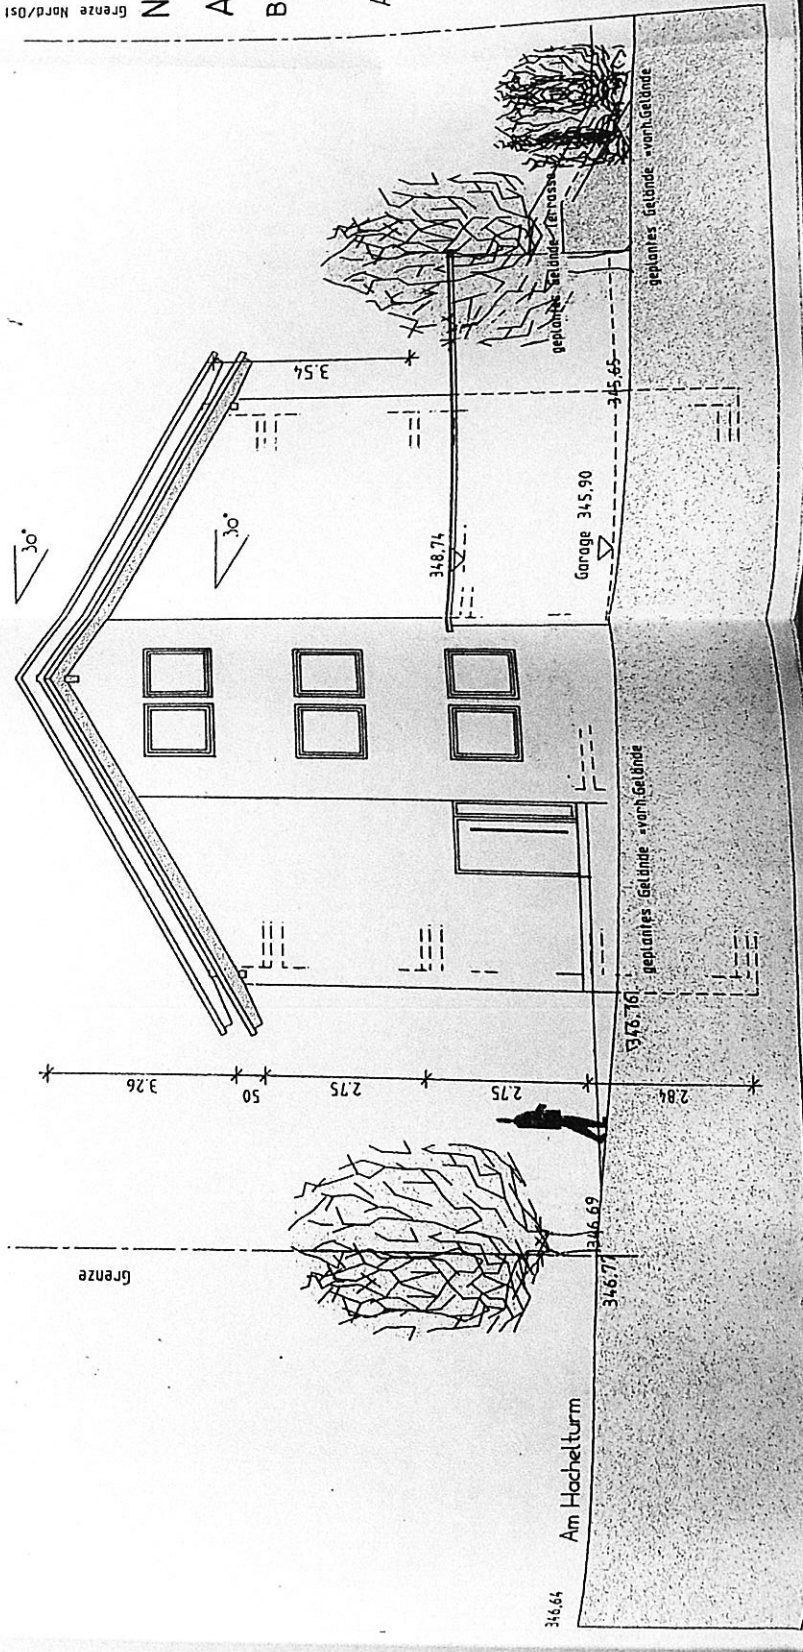

Am Hochelturm

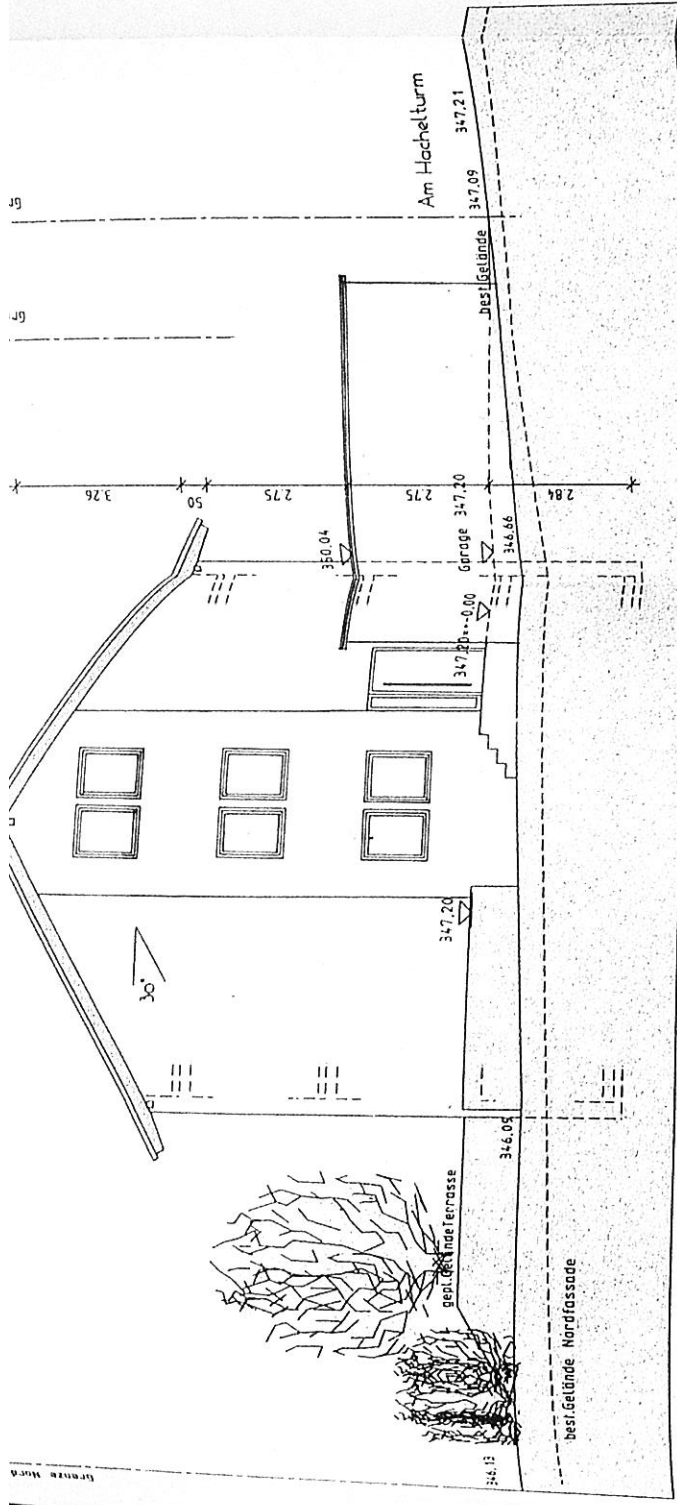


ANSICHT SUD


NACHTRAG
ANSICHTEN, / M. 1:100

BAUHERR:
22. Nov. 2007
ARCHITEKT:

M. Z.
DIP.-ING. JURGEN RIEL
FREIER ARCHITEKT
A H O R N W E G 7
7 1 2 9 9 W I M S H E I M
TELEFON 07044 / 4 12 24
FAX. 07044 / 4 29 16

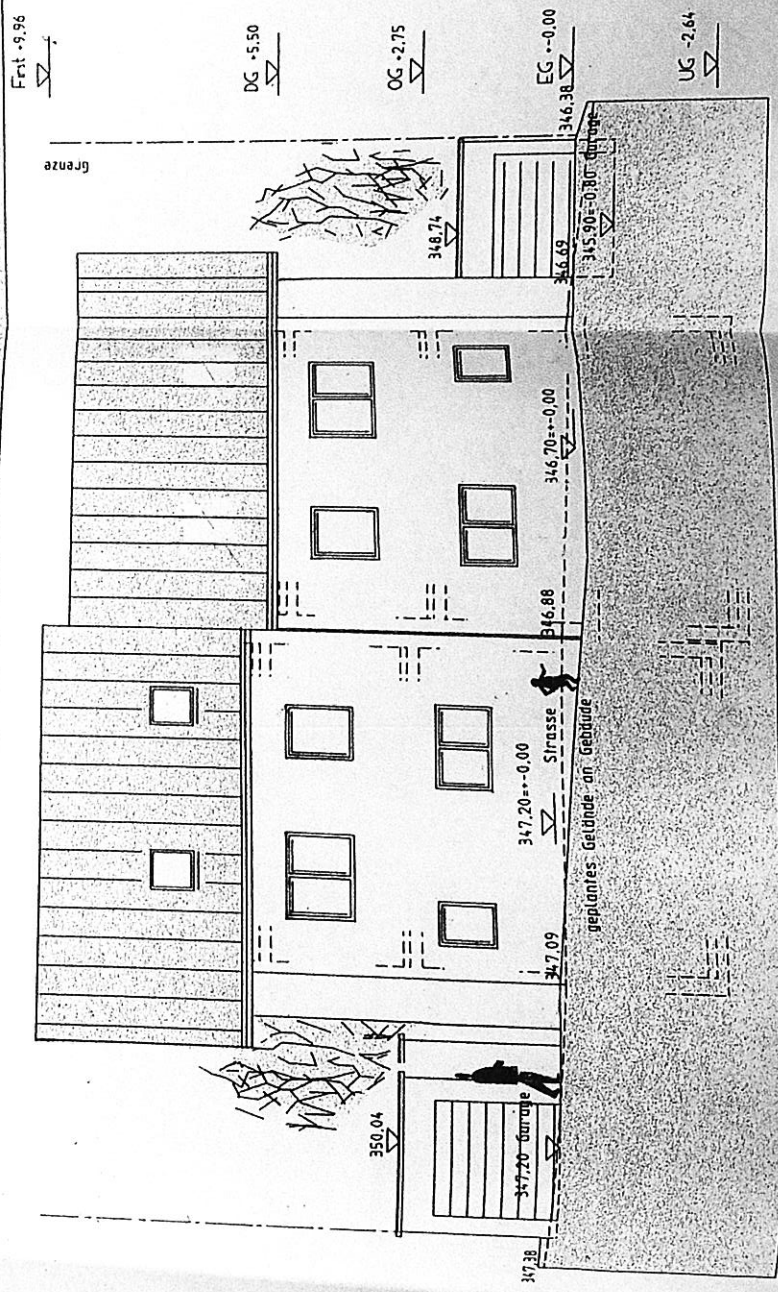

ANSICHT STRASSE

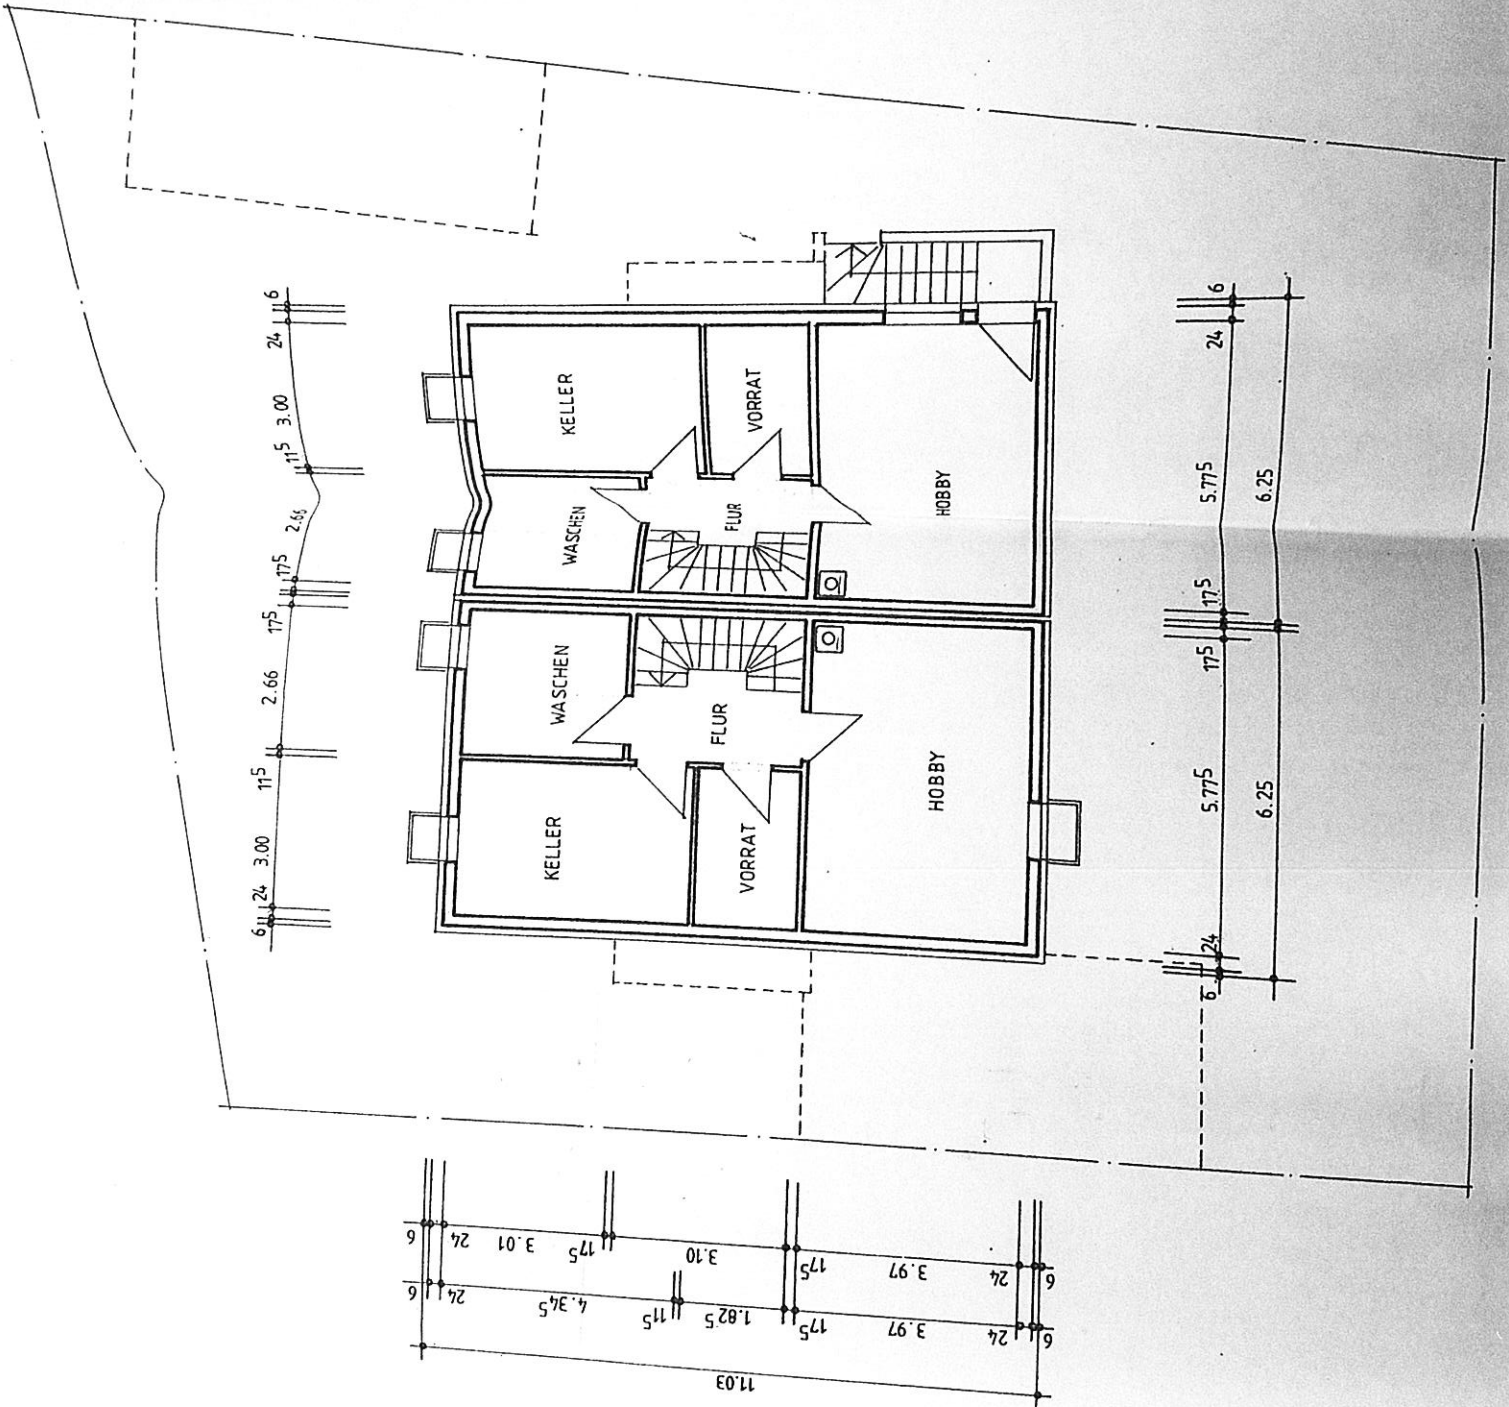


NACHTRAG

UNTERGESCHOSS M. 1:100


BAUHERR:

22. NOV. 2007

ARCHITEKT:


 DIPL.-ING. JÜRGEN RIEL
 FREIER ARCHITEKT
 A H O R N W E G 7
 7 1 2 9 9 W I M S H E I M
 TELEFON 07044 / 4 12 24
 FAX. 07044 / 4 29 16

AM HACHELTURM

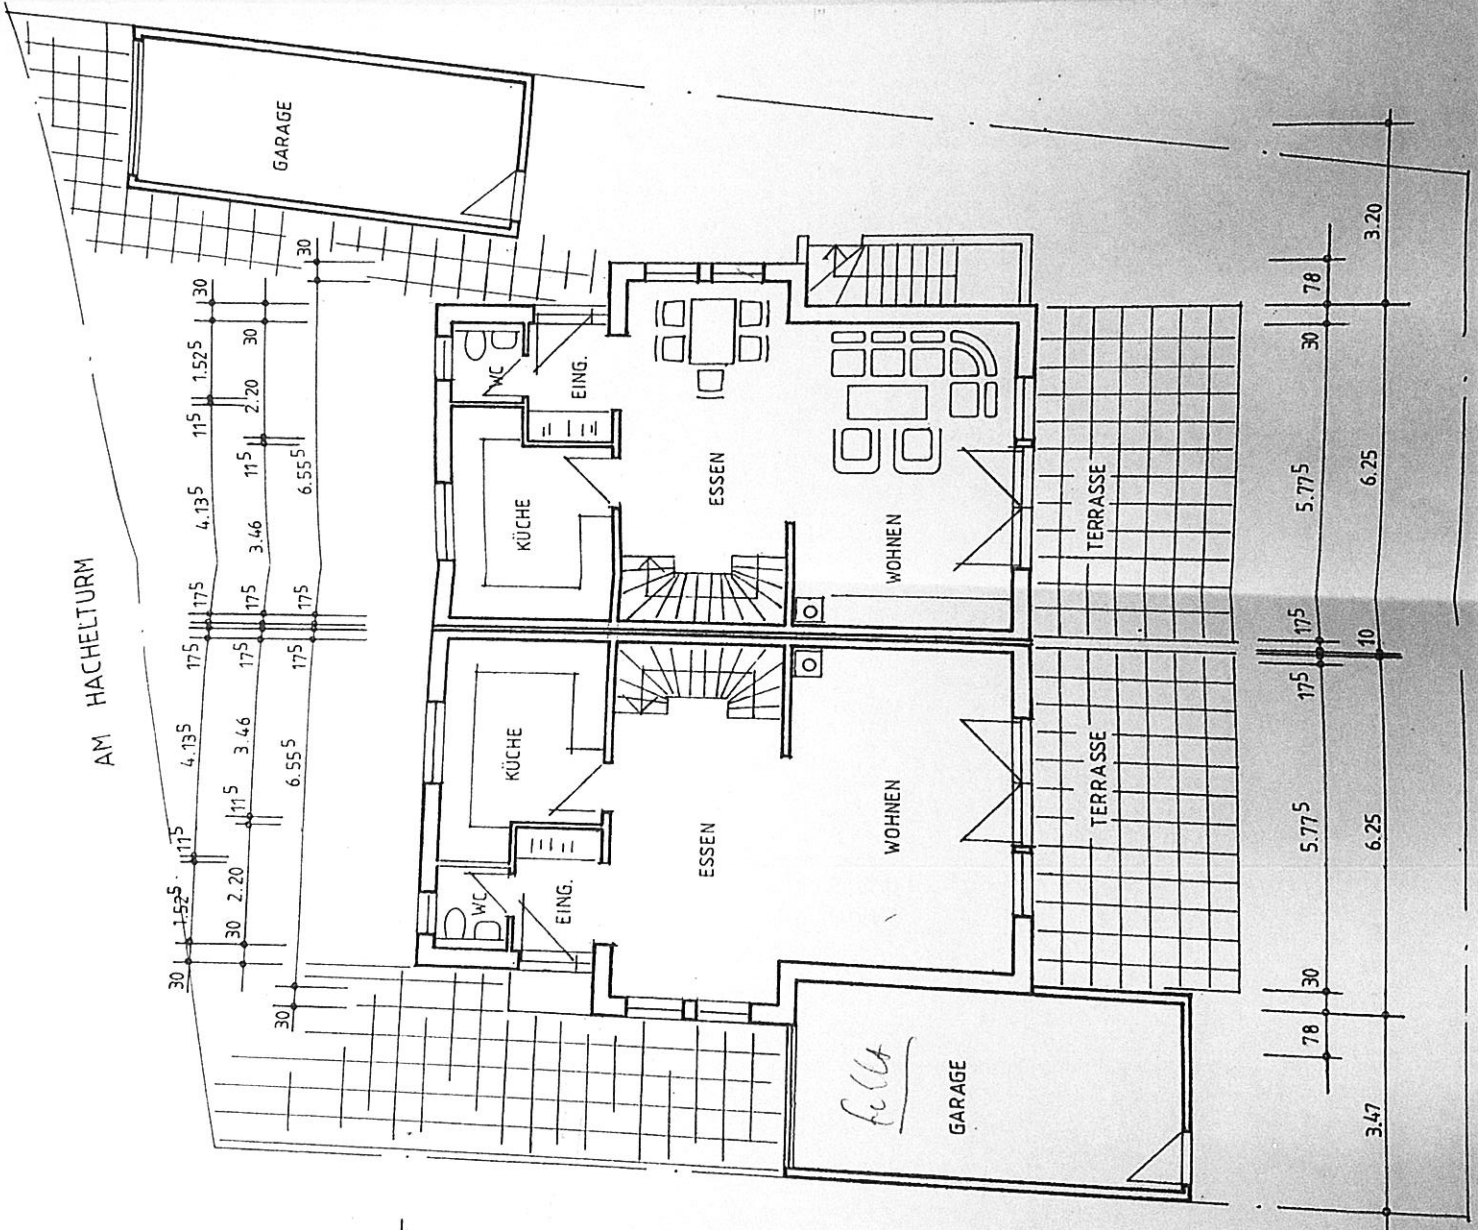

NACHTRAG

ERDGESCHOSS M. 1:100

BAUHERR:

22. NOV. 2007

ARCHITEKT:

J. Riel

DIPL.-ING. JURGEN RIEL
FREIER ARCHITEKT
A H O R N W E G

11.03

3.47

6.25

5.775

175

5.775

30

78






3.20

6.25

10

175


30

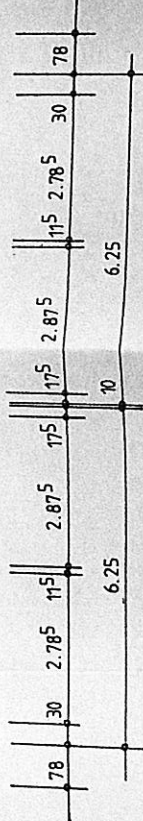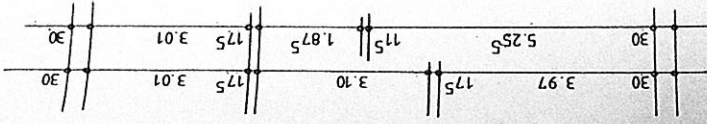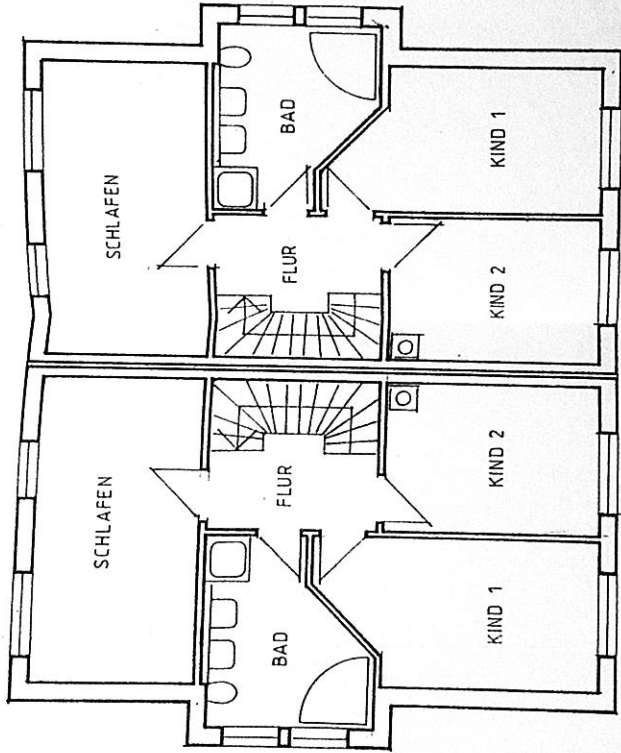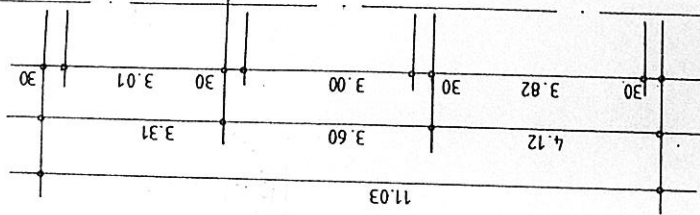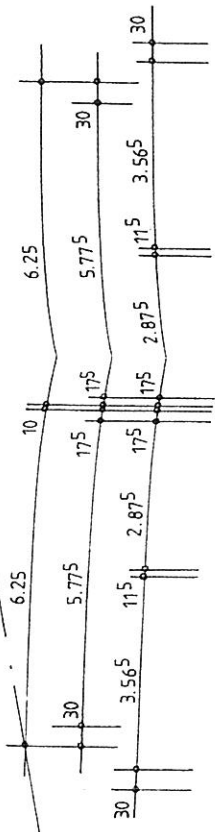

NACHTRAG
OBERGESSCH, M. 1:100

BAUHERR:
 22. NOV. 2007
 ARCHITEKT:

H-2
 DIPL.-ING. JURGEN RIEL
 FREIER ARCHITEKT
 A H O R N W E G 7
 7 1 2 9 9 W I M S H E I M
 TELEFON 07044 / 4 12 24
 FAX. 07044 / 4 29 16

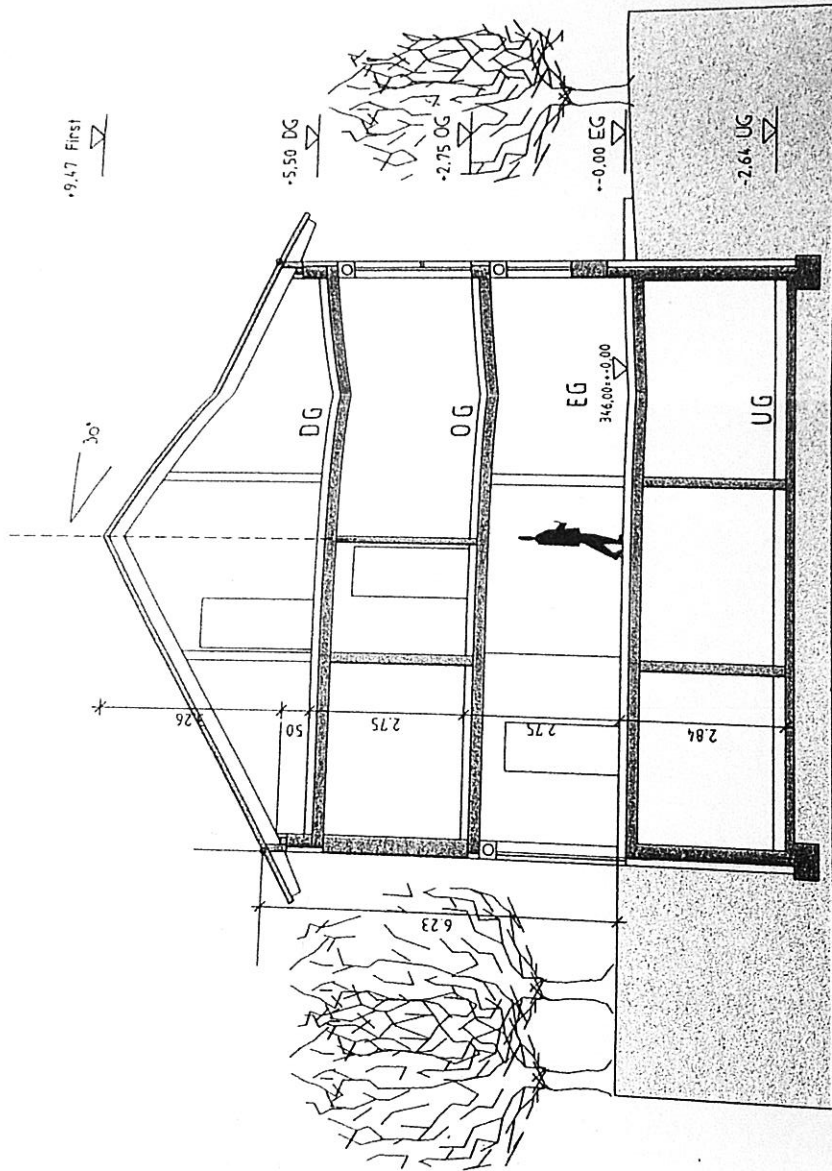


NACHTRAG

SCHNITT / M. 1:100

BAUHERR:

22. Nov. 2007

ARCHITEKT

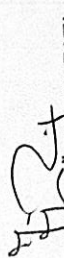
 DIPL.-ING. JÜRGEN RIEL
 FREIER ARCHITEKT
 A H O R N W E G 7
 7 1 2 9 9 W I M S H E I M
 TELEFON 07044 / 4 12 24
 FAX. 07044 / 4 29 16