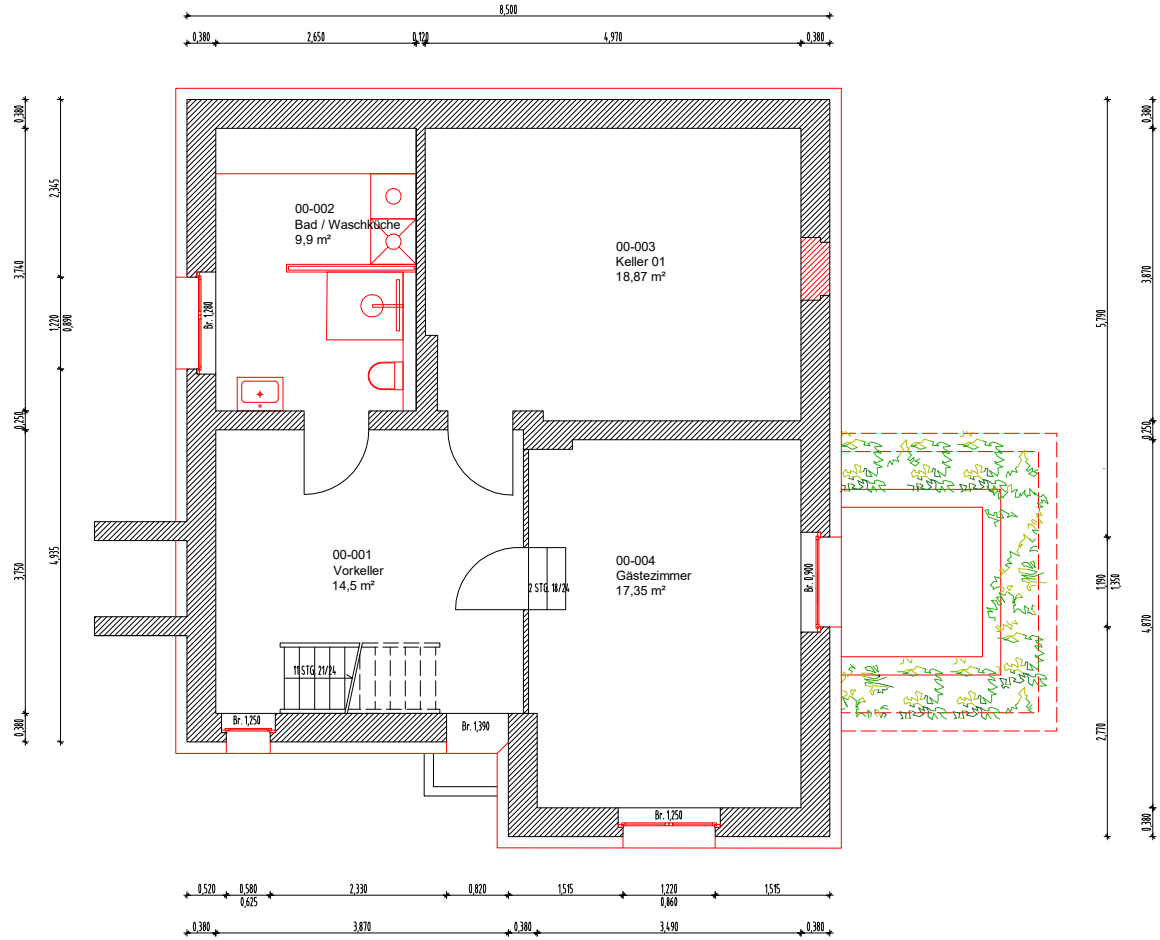
8,500
0,380
2,650
0,120
4,970
0,380
00-002
Bad / Waschküche
9,9 m²
00-003
Keller 01
18,87 m²
00-001
Vorkeller
14,5 m²
00-004
Gästezimmer
17,35 m²
Br. 1,200
2 STG. 18/24
11 STG. 21/24
Br. 1,250
Br. 1,390
Br. 0,900
Br. 1,250
0,380
3,740
0,250
3,750
0,380
2,345
1,220
0,890
4,935
0,380
3,870
0,250
1,700
1,550
4,870
0,380
5,700
2,770
0,520
0,580
0,625
2,330
0,820
1,515
1,220
0,860
1,515
0,380
3,870
0,380
3,490
0,380

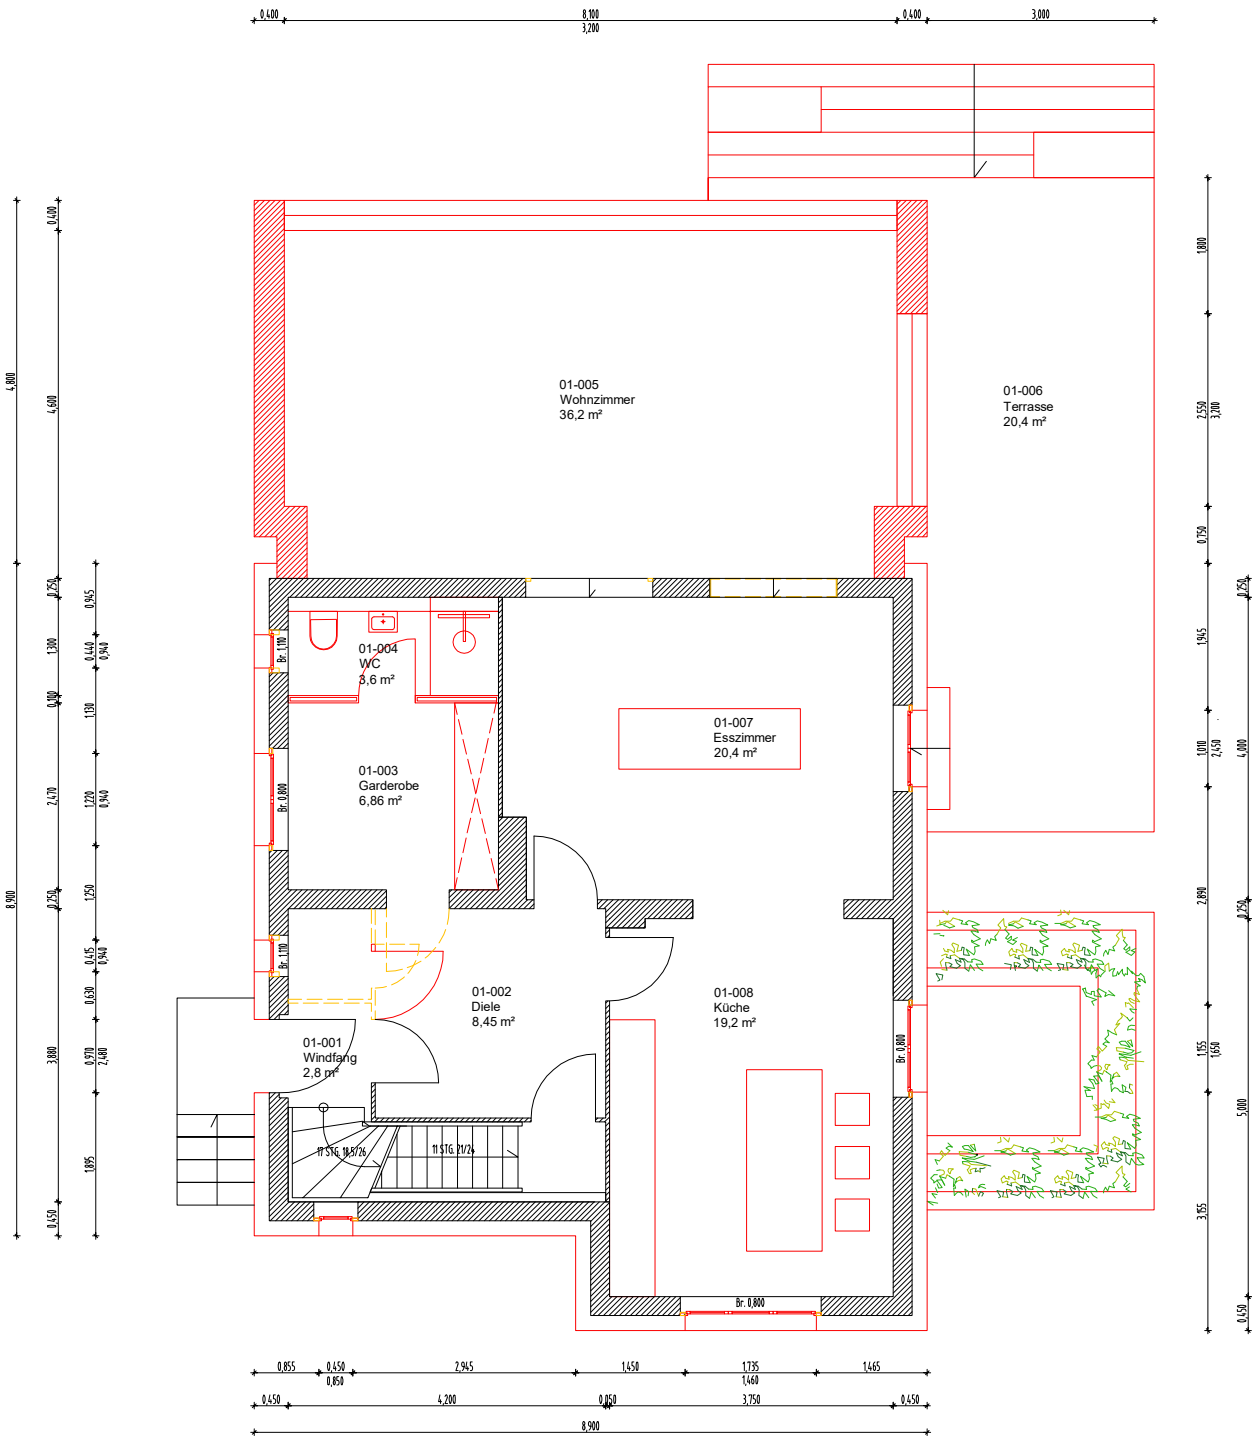
01-005
Wohnzimmer
36,2 m²
01-006
Terrasse
20,4 m²
01-004
WC
3,6 m²
01-007
Esszimmer
20,4 m²
01-003
Garderobe
6,86 m²
01-002
Diele
8,45 m²
01-008
Küche
19,2 m²
01-001
Windfang
2,8 m²
11 STG. 18,5/26
11 STG. 21/26
Br. 1,100
Br. 0,800
Br. 0,800
Br. 0,800
0,400
8,100
3,200
0,400
3,000
4,800
4,600
0,250
1,300
0,100
2,470
0,250
3,880
0,450
8,900
0,400
0,945
0,440
0,940
1,130
1,220
0,940
1,250
0,415
0,940
0,630
0,570
2,480
1,895
1,800
2,550
3,200
0,750
1,945
1,010
2,450
2,890
1,155
1,650
3,155
0,250
4,000
0,250
5,000
0,450
0,855
0,450
0,850
2,945
1,450
1,735
1,460
1,465
0,450
4,200
0,050
3,750
0,450
8,900

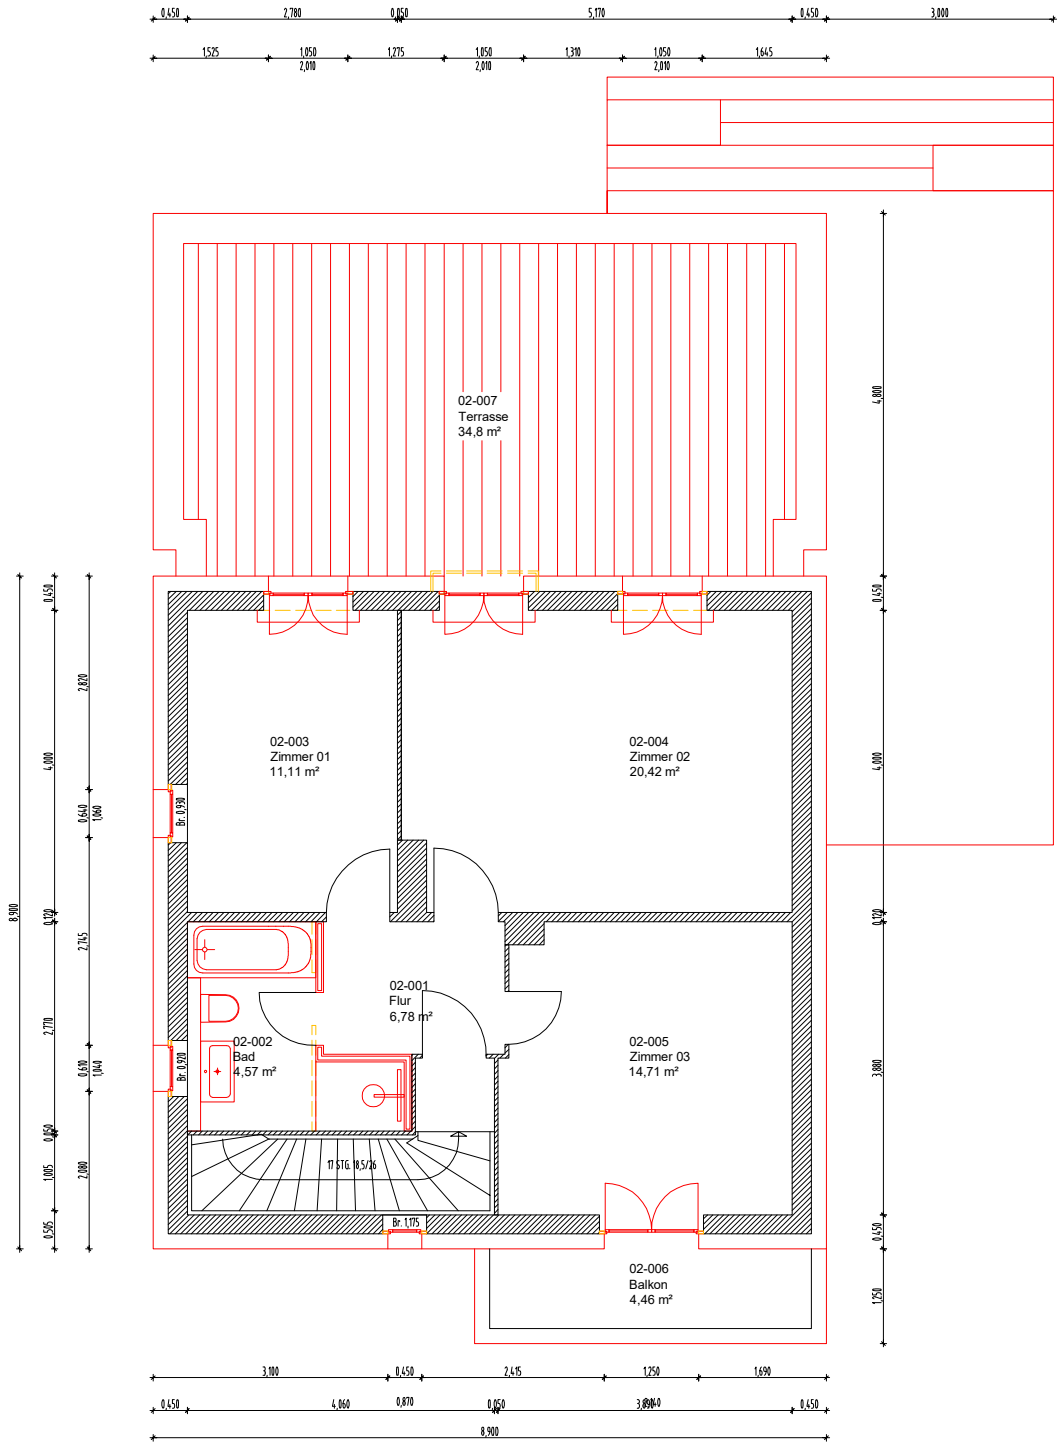
02-007
Terrasse
34,8 m²
02-003
Zimmer 01
11,11 m²
02-004
Zimmer 02
20,42 m²
02-001
Flur
6,78 m²
02-002
Bad
4,57 m²
02-005
Zimmer 03
14,71 m²
02-006
Balkon
4,46 m²
17 STG. 18,5/26
Br. 0,920
Br. 0,920
Br. 1,175
8,900
4,000
4,000
3,800
1,250
0,450
0,120
0,120
0,450
0,450
0,450

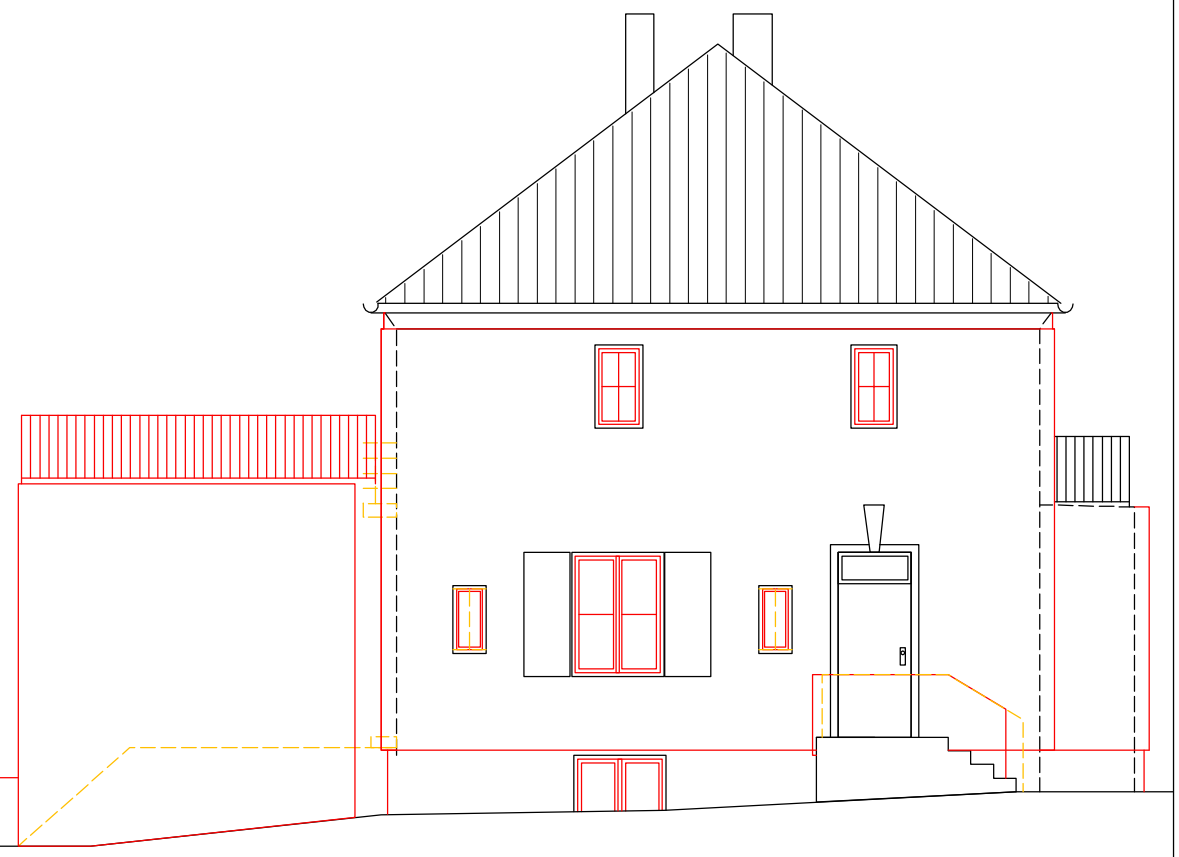

M. 1:100
10
5
2
1
0