
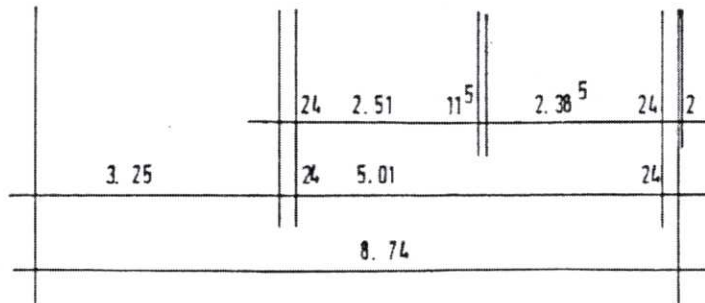
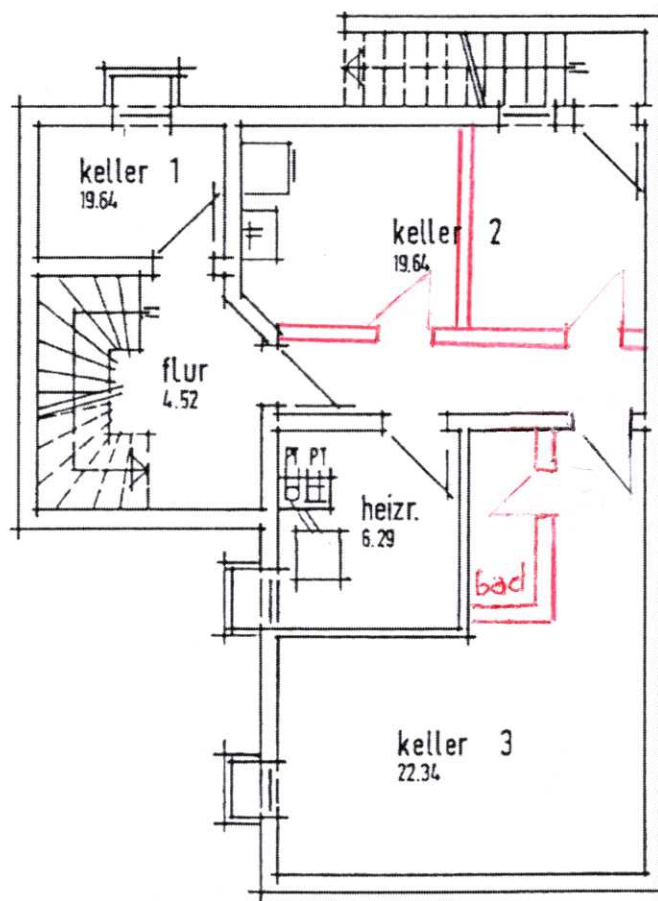
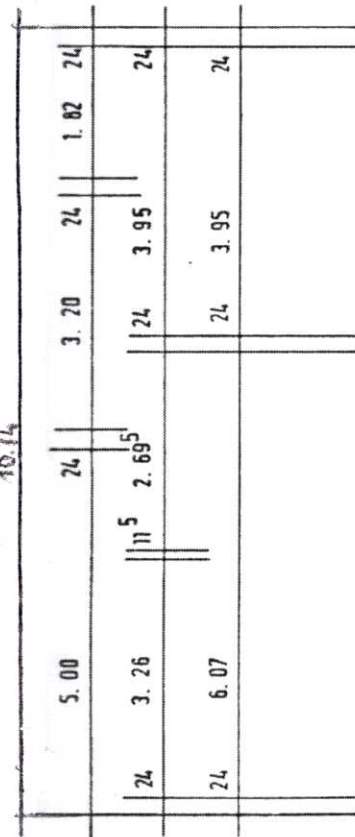


KETTENHAUSGRUPPE C IN HILZINGEN-TWIELFELD

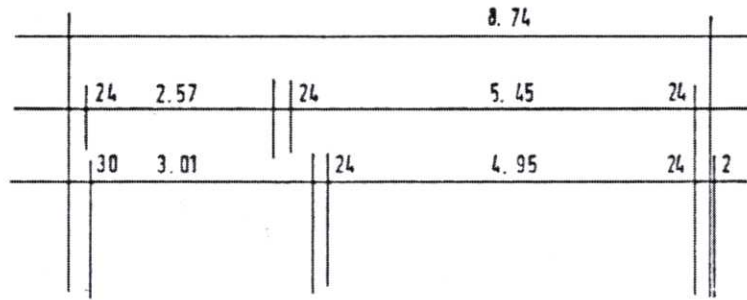

KELLER

ARCHITEKT
AW
IESER

DIPL.-ING. (FH) ERWIN WIESER
FREIER ARCHITEKT BDB
HINTER-HOFEN-STRASSE 4 B
D-7709 HILZINGEN 1