


# KETTENHAUSGRUPPE C IN HILZINGEN-TWIELFELD

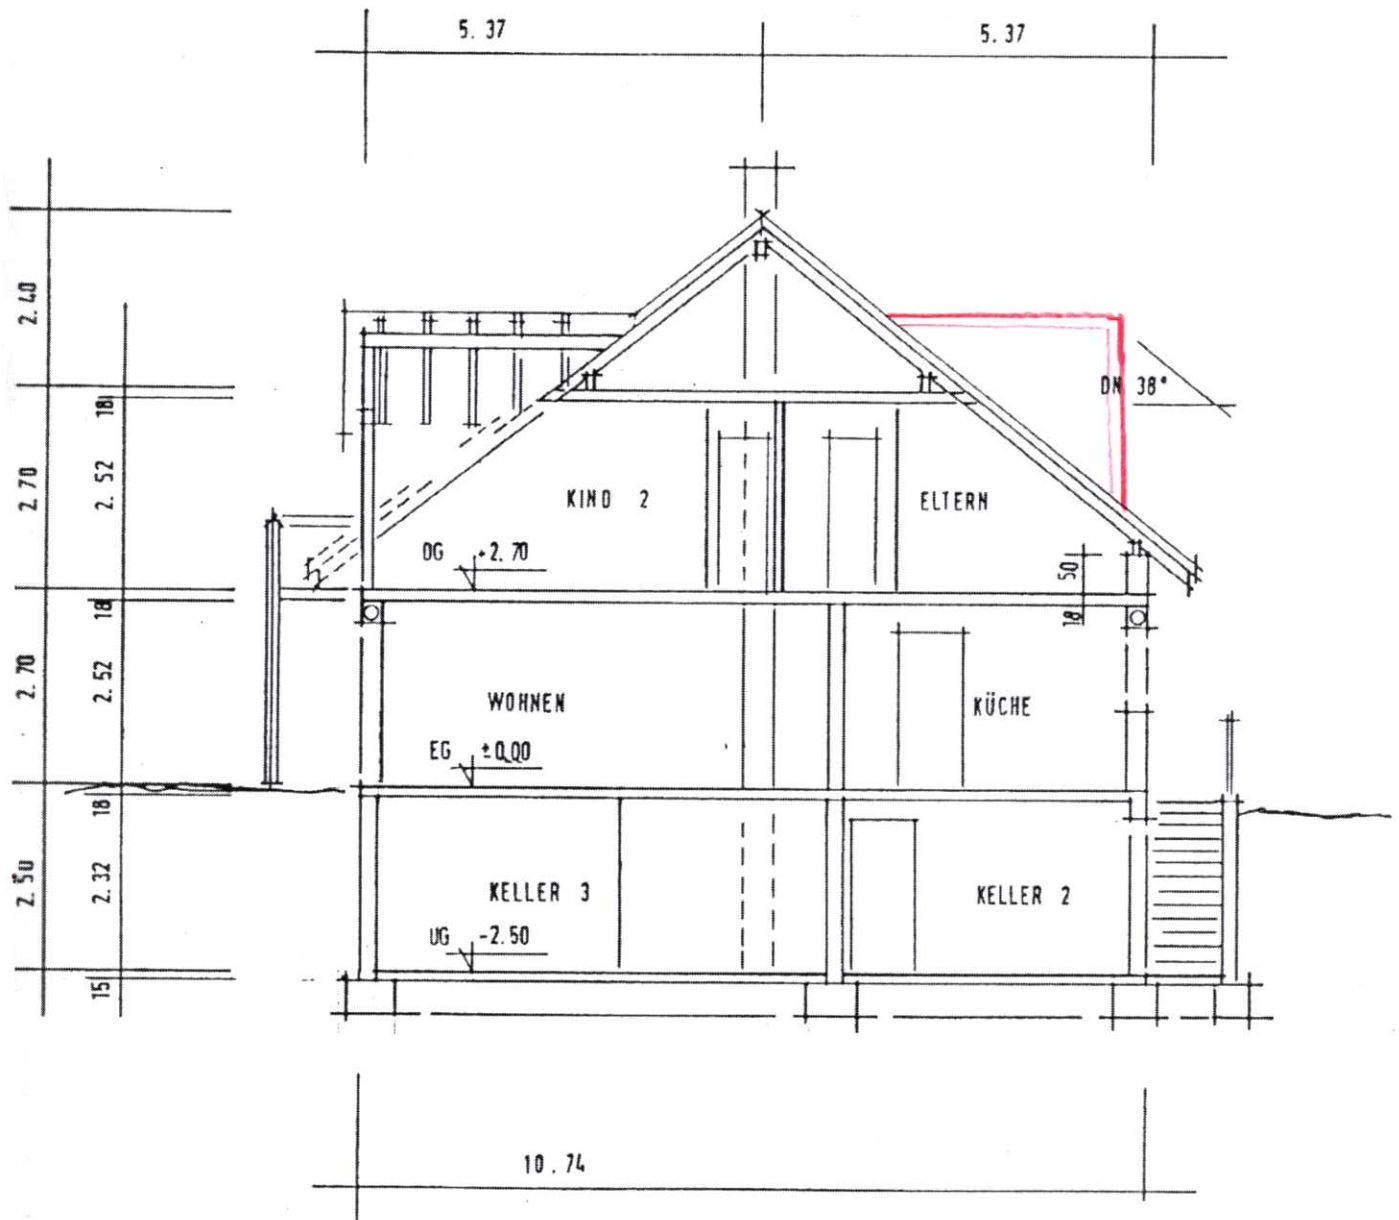

SCHNITT

ARCHITEKT  
**AW**  
IESER

DIPL.-ING. (FH) ERWIN WIESER  
FREIER ARCHITEKT BDB  
HINTER-HOFEN-STRASSE 4 B  
D-7709 HILZINGEN 1