



Baujahr 1880 ~ 1900 Erdgeschoß

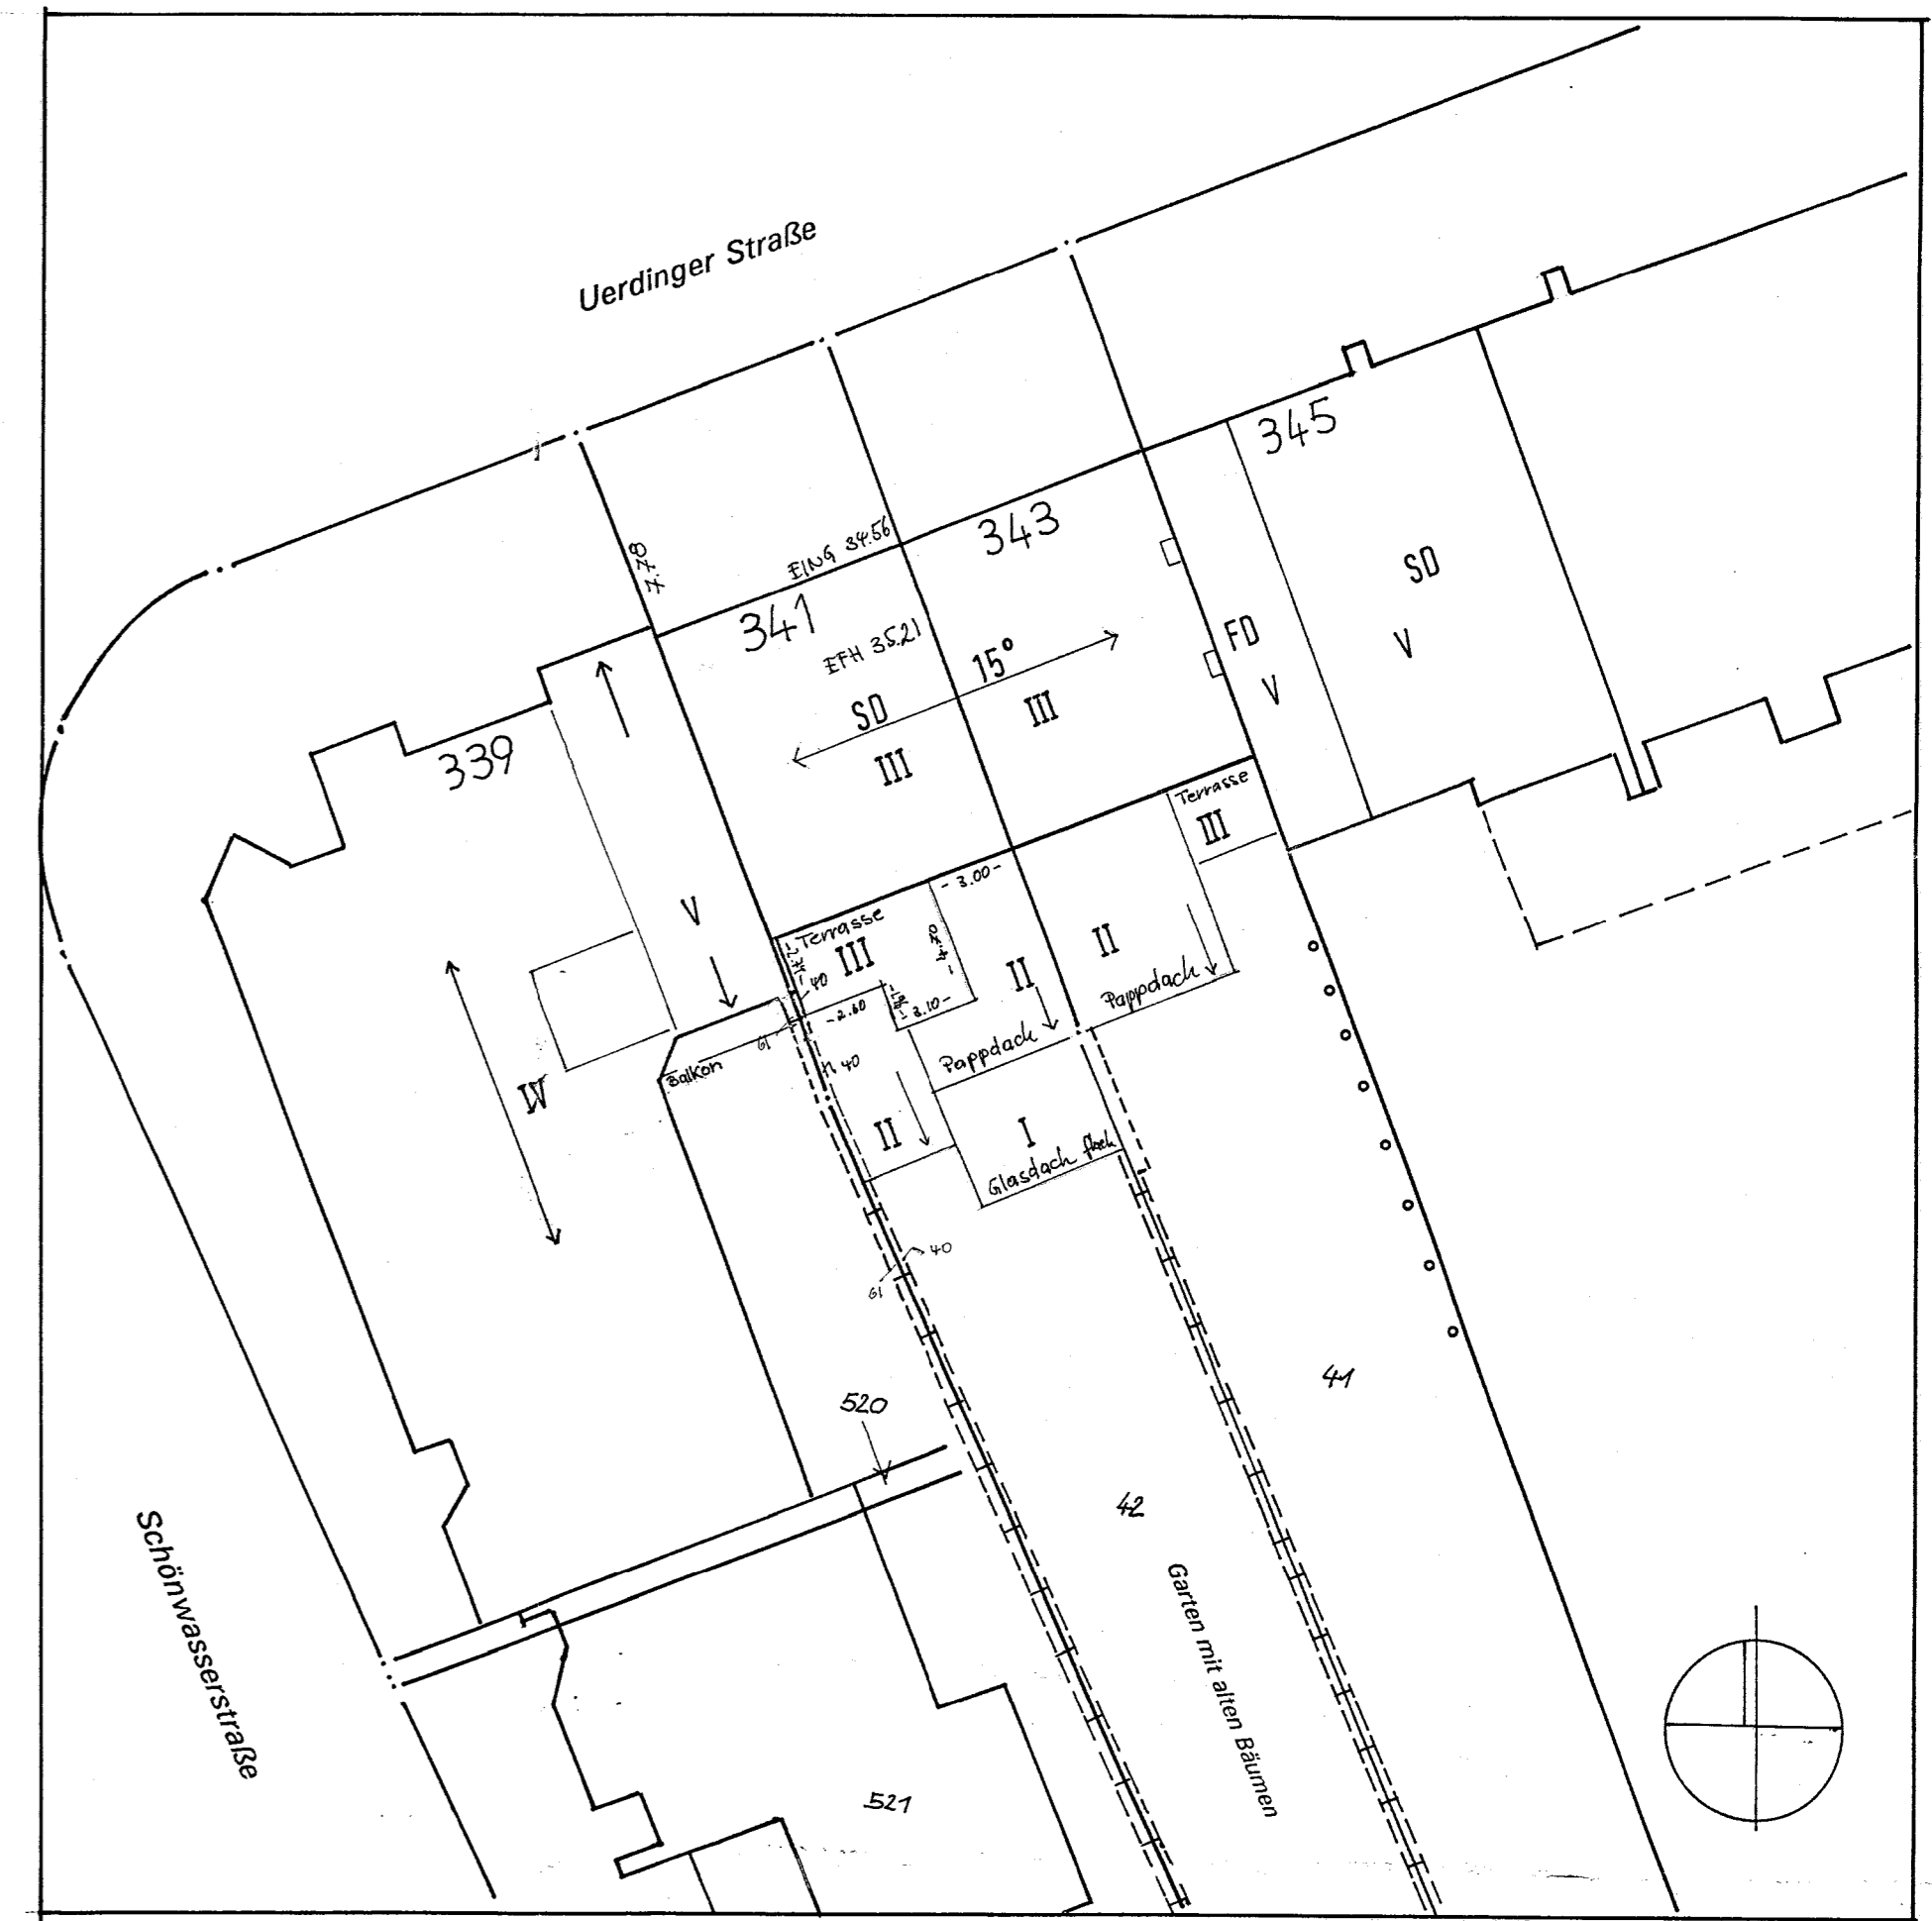

Lageplan

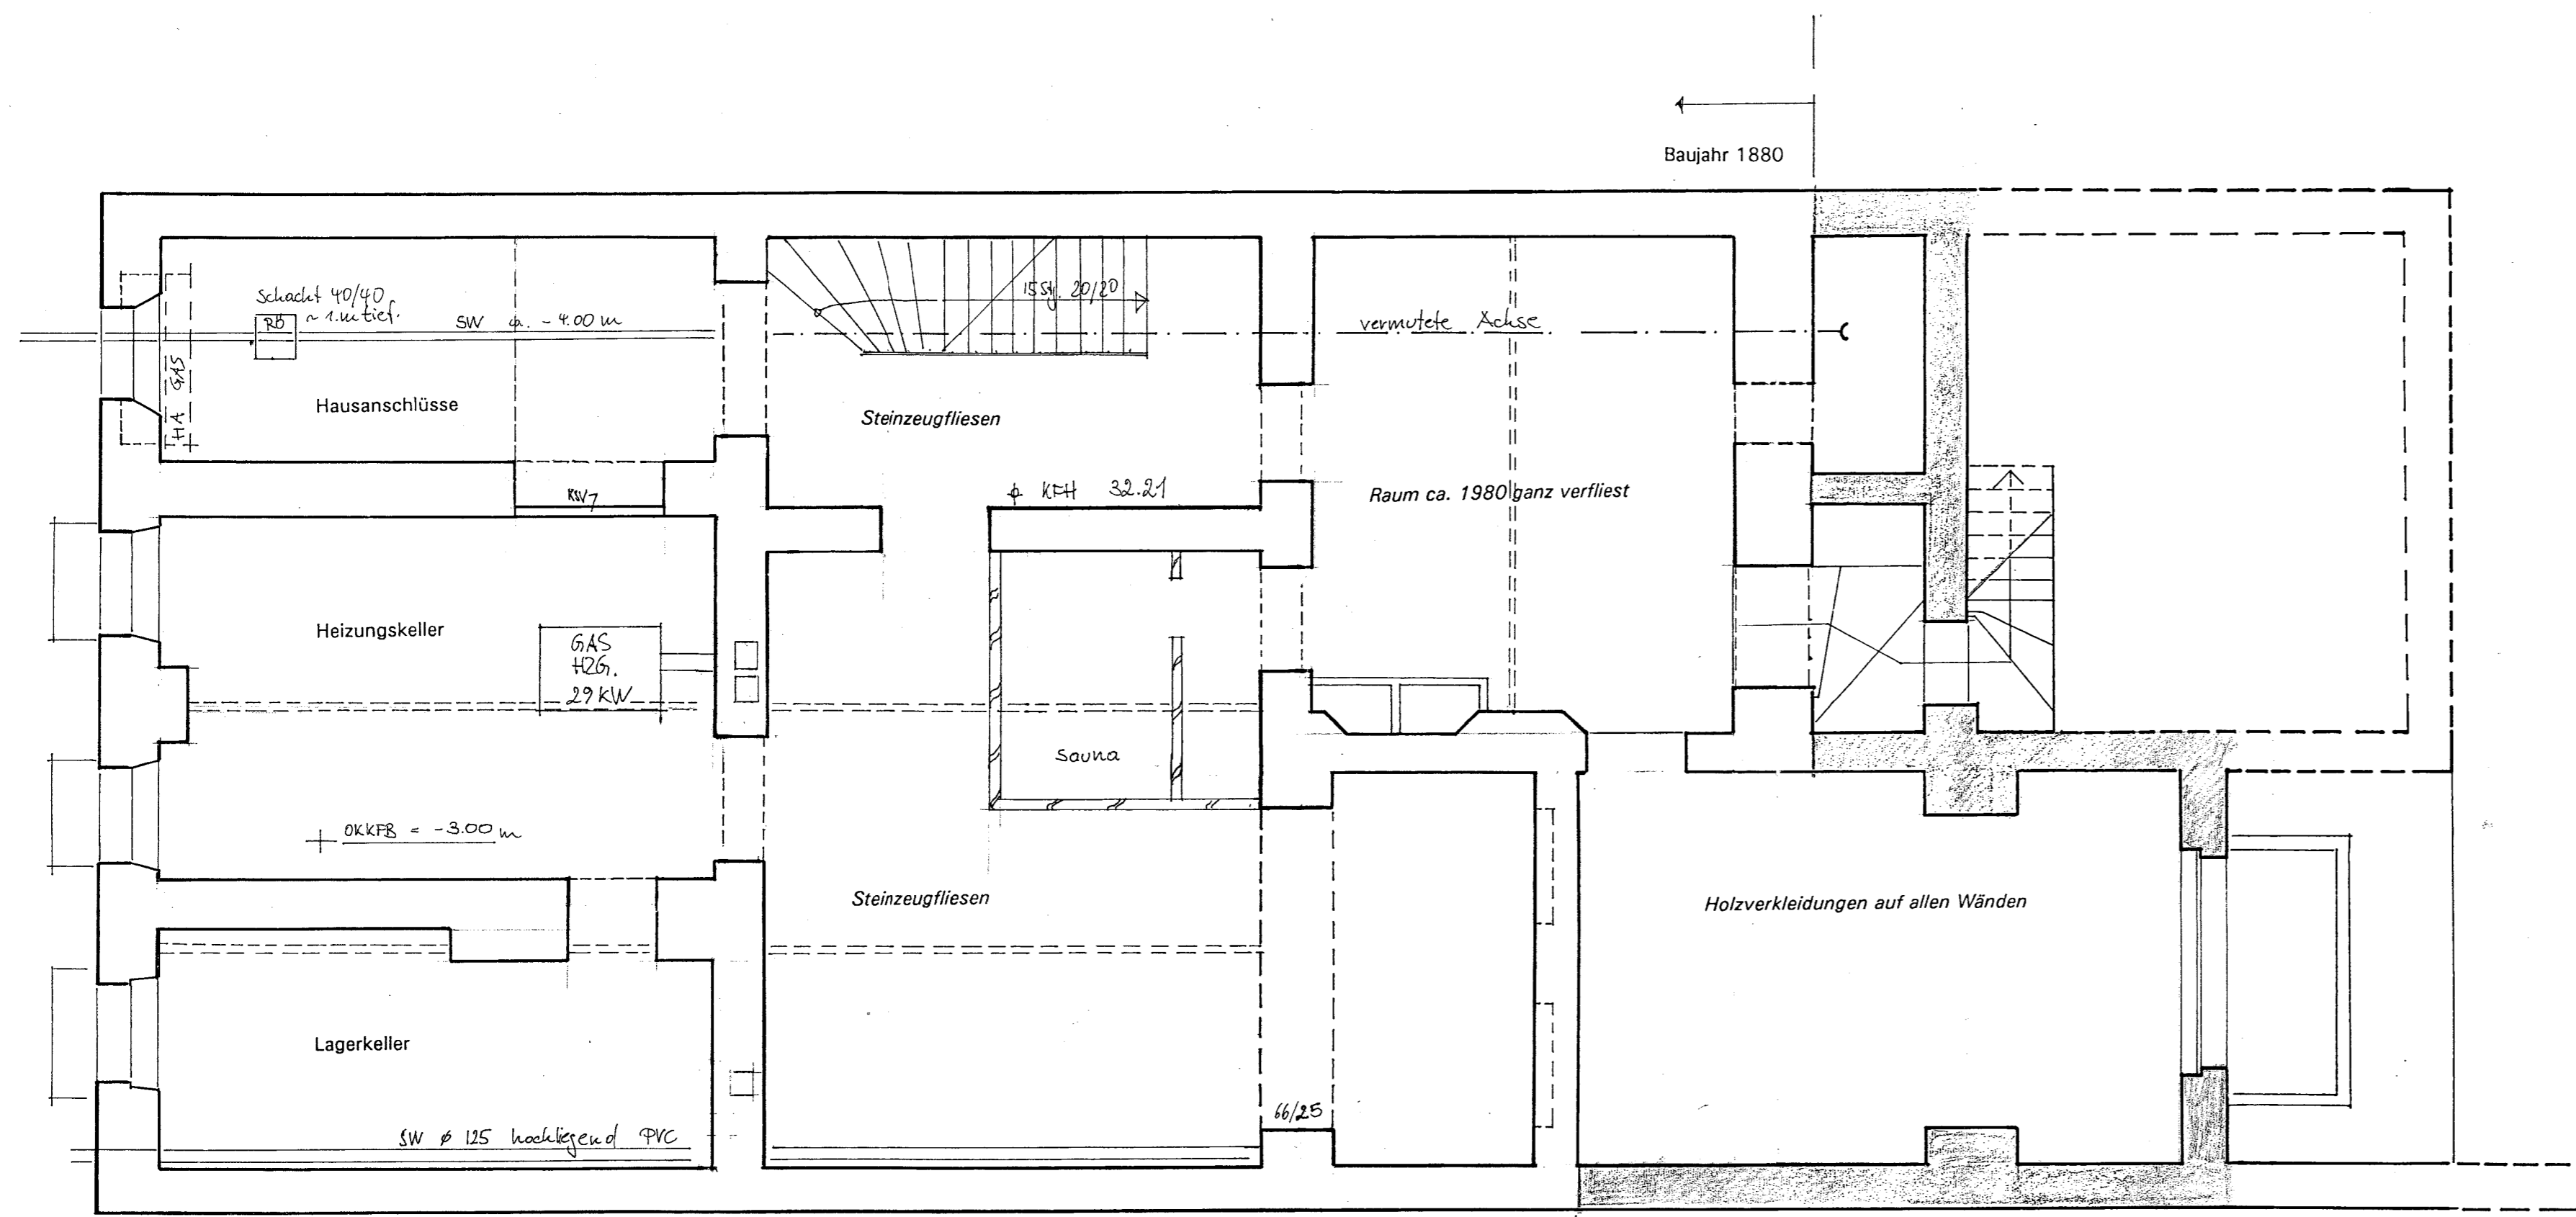

Baujahr 1880 Keller

Hamann, Beckmann + Partner | Stadtplaner + Architekten
 Trills 20 40699 Erkrath Hochdahl (02104) 8 11 31 Fax 8 12 33
 Projekt:
 Bauaufnahme Wohnhaus Uerdinger Str. Nr. 341
 (Baudenkmal)
 Gemeinde Krefeld, Gemarkung Bockum, Flur 12 Parz. 42

Zeichnungsinhalt:
 Grundrisse Keller und Erdgeschoß
 Lageplan

M 1 : 50 Proj.Nr. Zeich.Nr. *Bekmann*
 M 1 : 250 0202 0299 - 01
 aufgen: 23.04.2002 Be
 gez.: 24.04.2002 Be