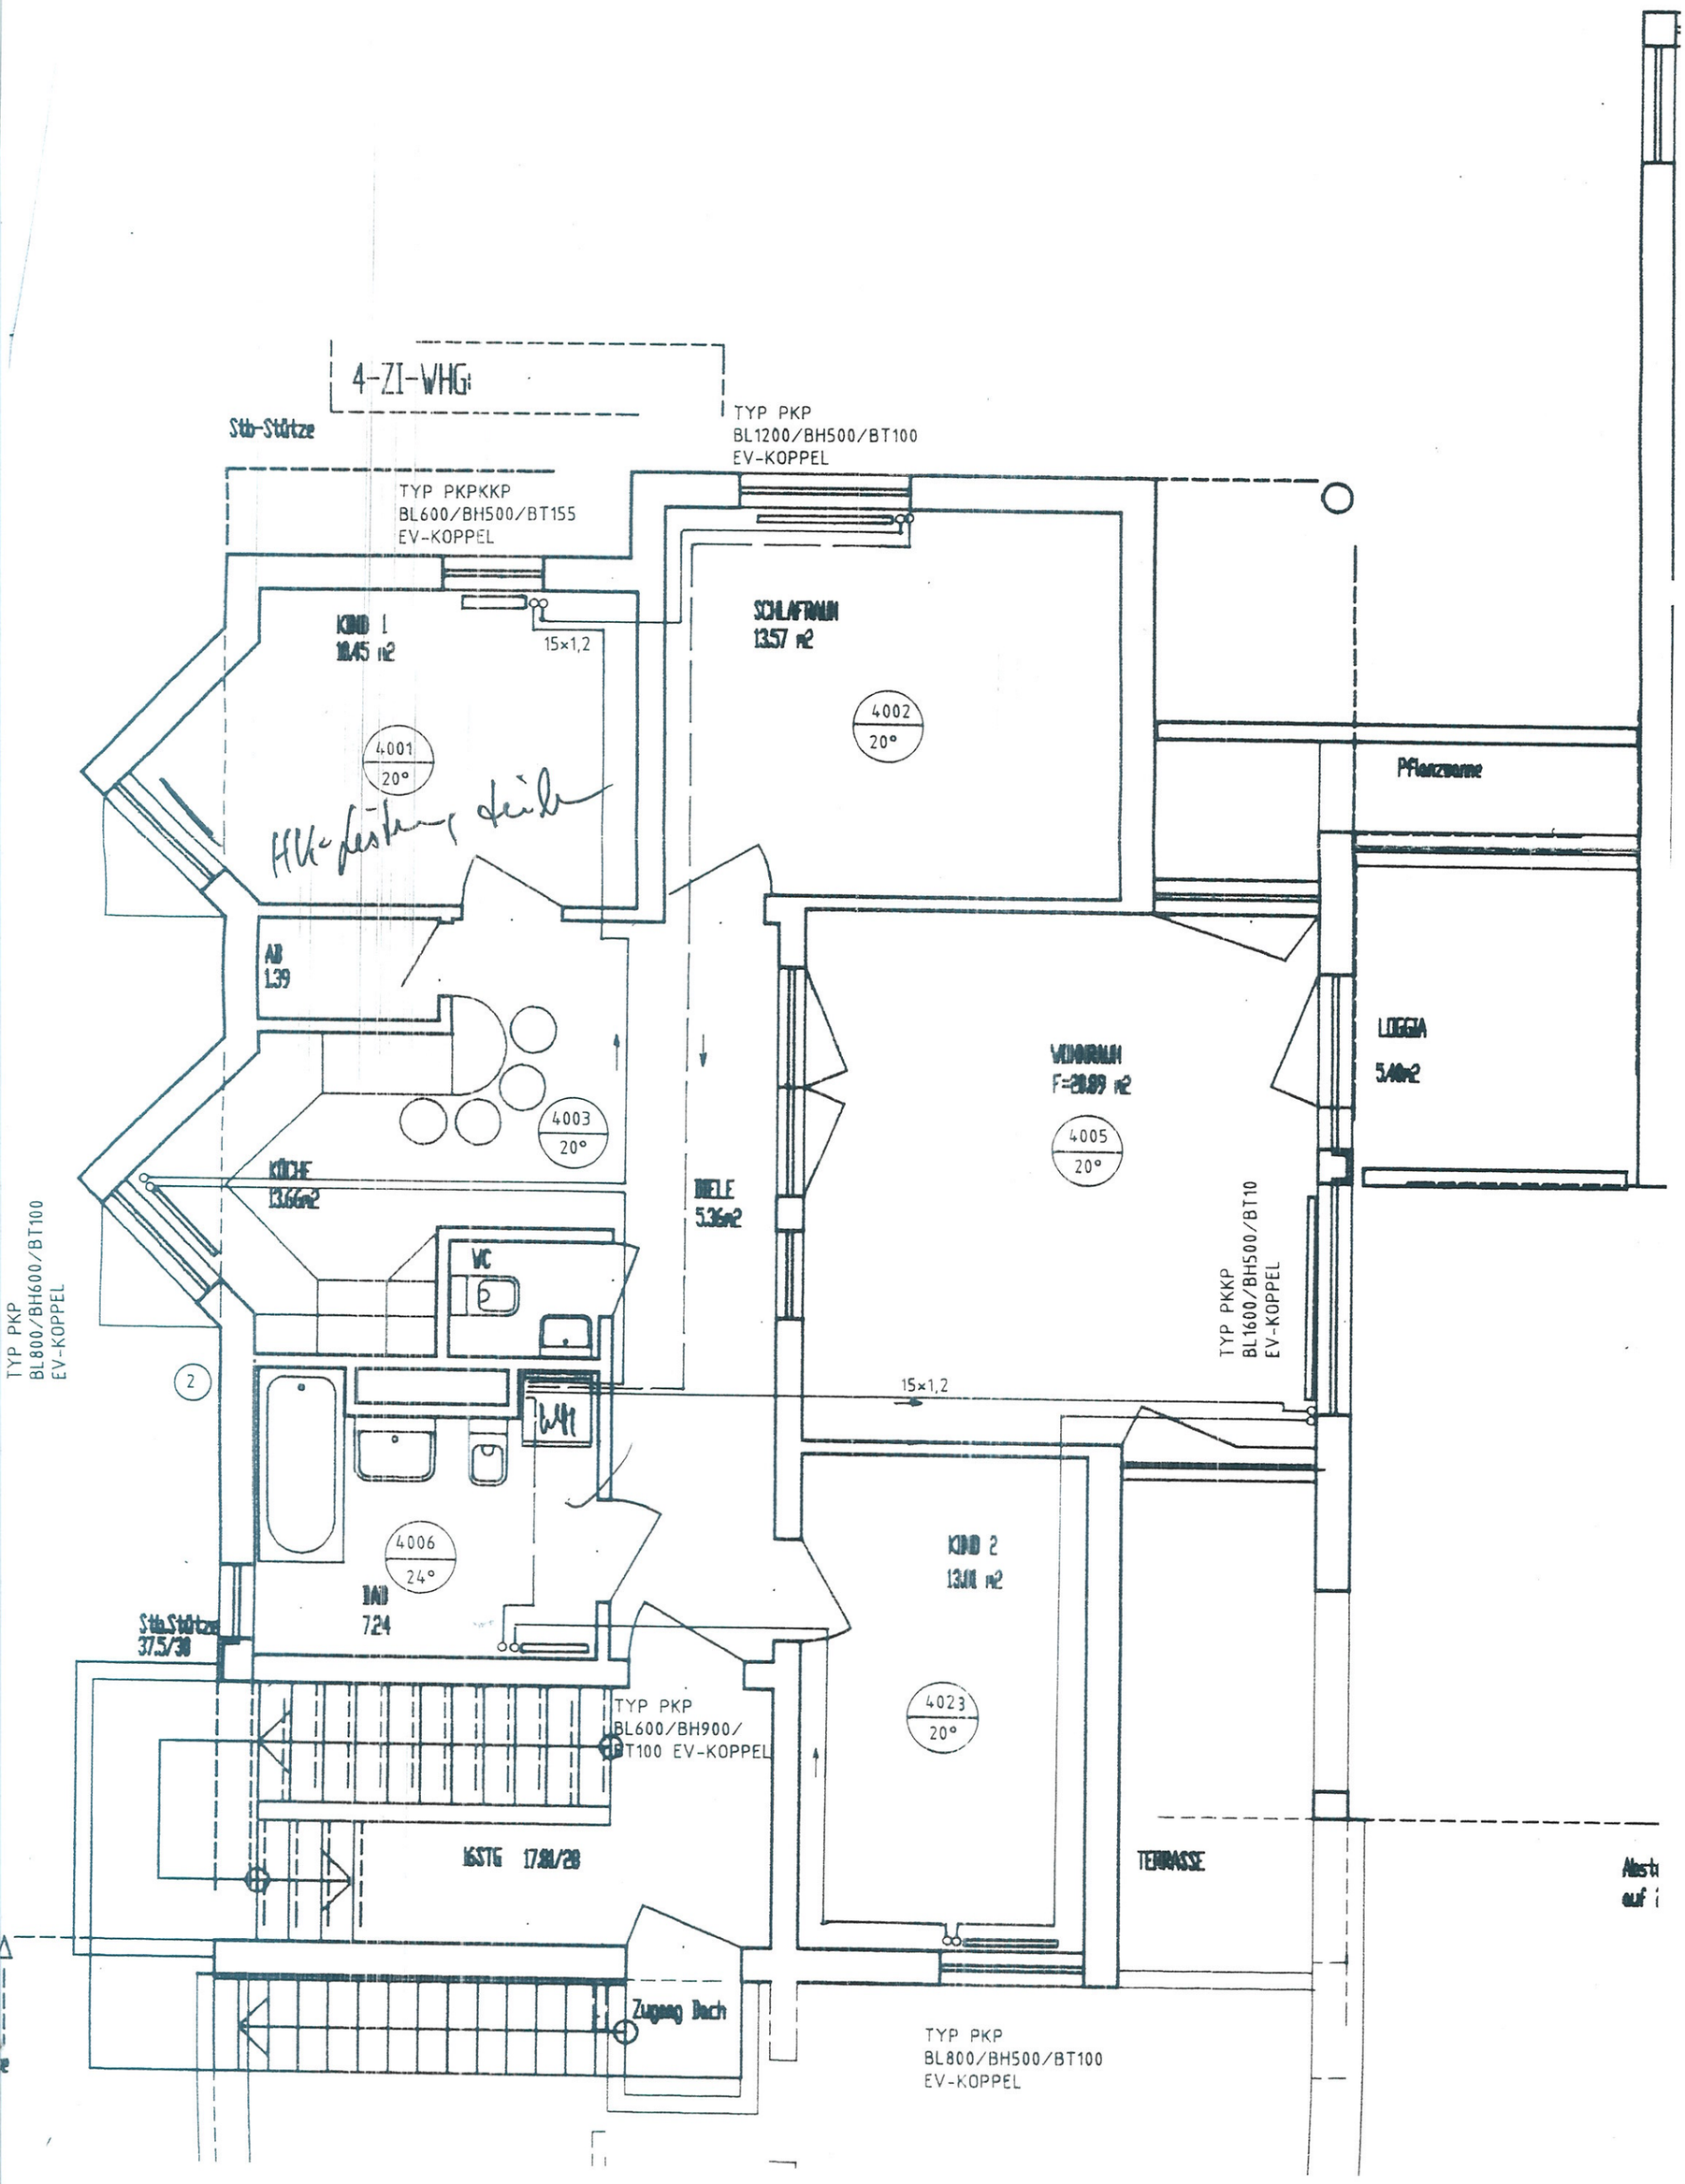
4-ZI-WHG
Stb-Stütze
TYP PKP
BL1200/BH500/BT100
EV-KOPPEL
TYP PKPKKP
BL600/BH500/BT155
EV-KOPPEL
KIND 1
10.45 m2
15×1,2
SCHLAFRAUM
13.57 m2
4001
20°
4002
20°
Pflanzzone
AB
1.39
4003
20°
WOHNRAUM
F=28.89 m2
4005
20°
LOGGIA
5.46m2
KÜCHE
13.66m2
DIELE
5.36m2
TYP PKP
BL800/BH600/BT100
EV-KOPPEL
WC
TYP PKKP
BL1600/BH500/BT10
EV-KOPPEL
2
15×1,2
4006
24°
BAD
7.24
KIND 2
13.01 m2
Stb.Stütze
37.5/30
TYP PKP
BL600/BH900/
BT100 EV-KOPPEL
4023
20°
16STG 17.91/28
TERRASSE
Zugang Dach
TYP PKP
BL800/BH500/BT100
EV-KOPPEL