


3.OG

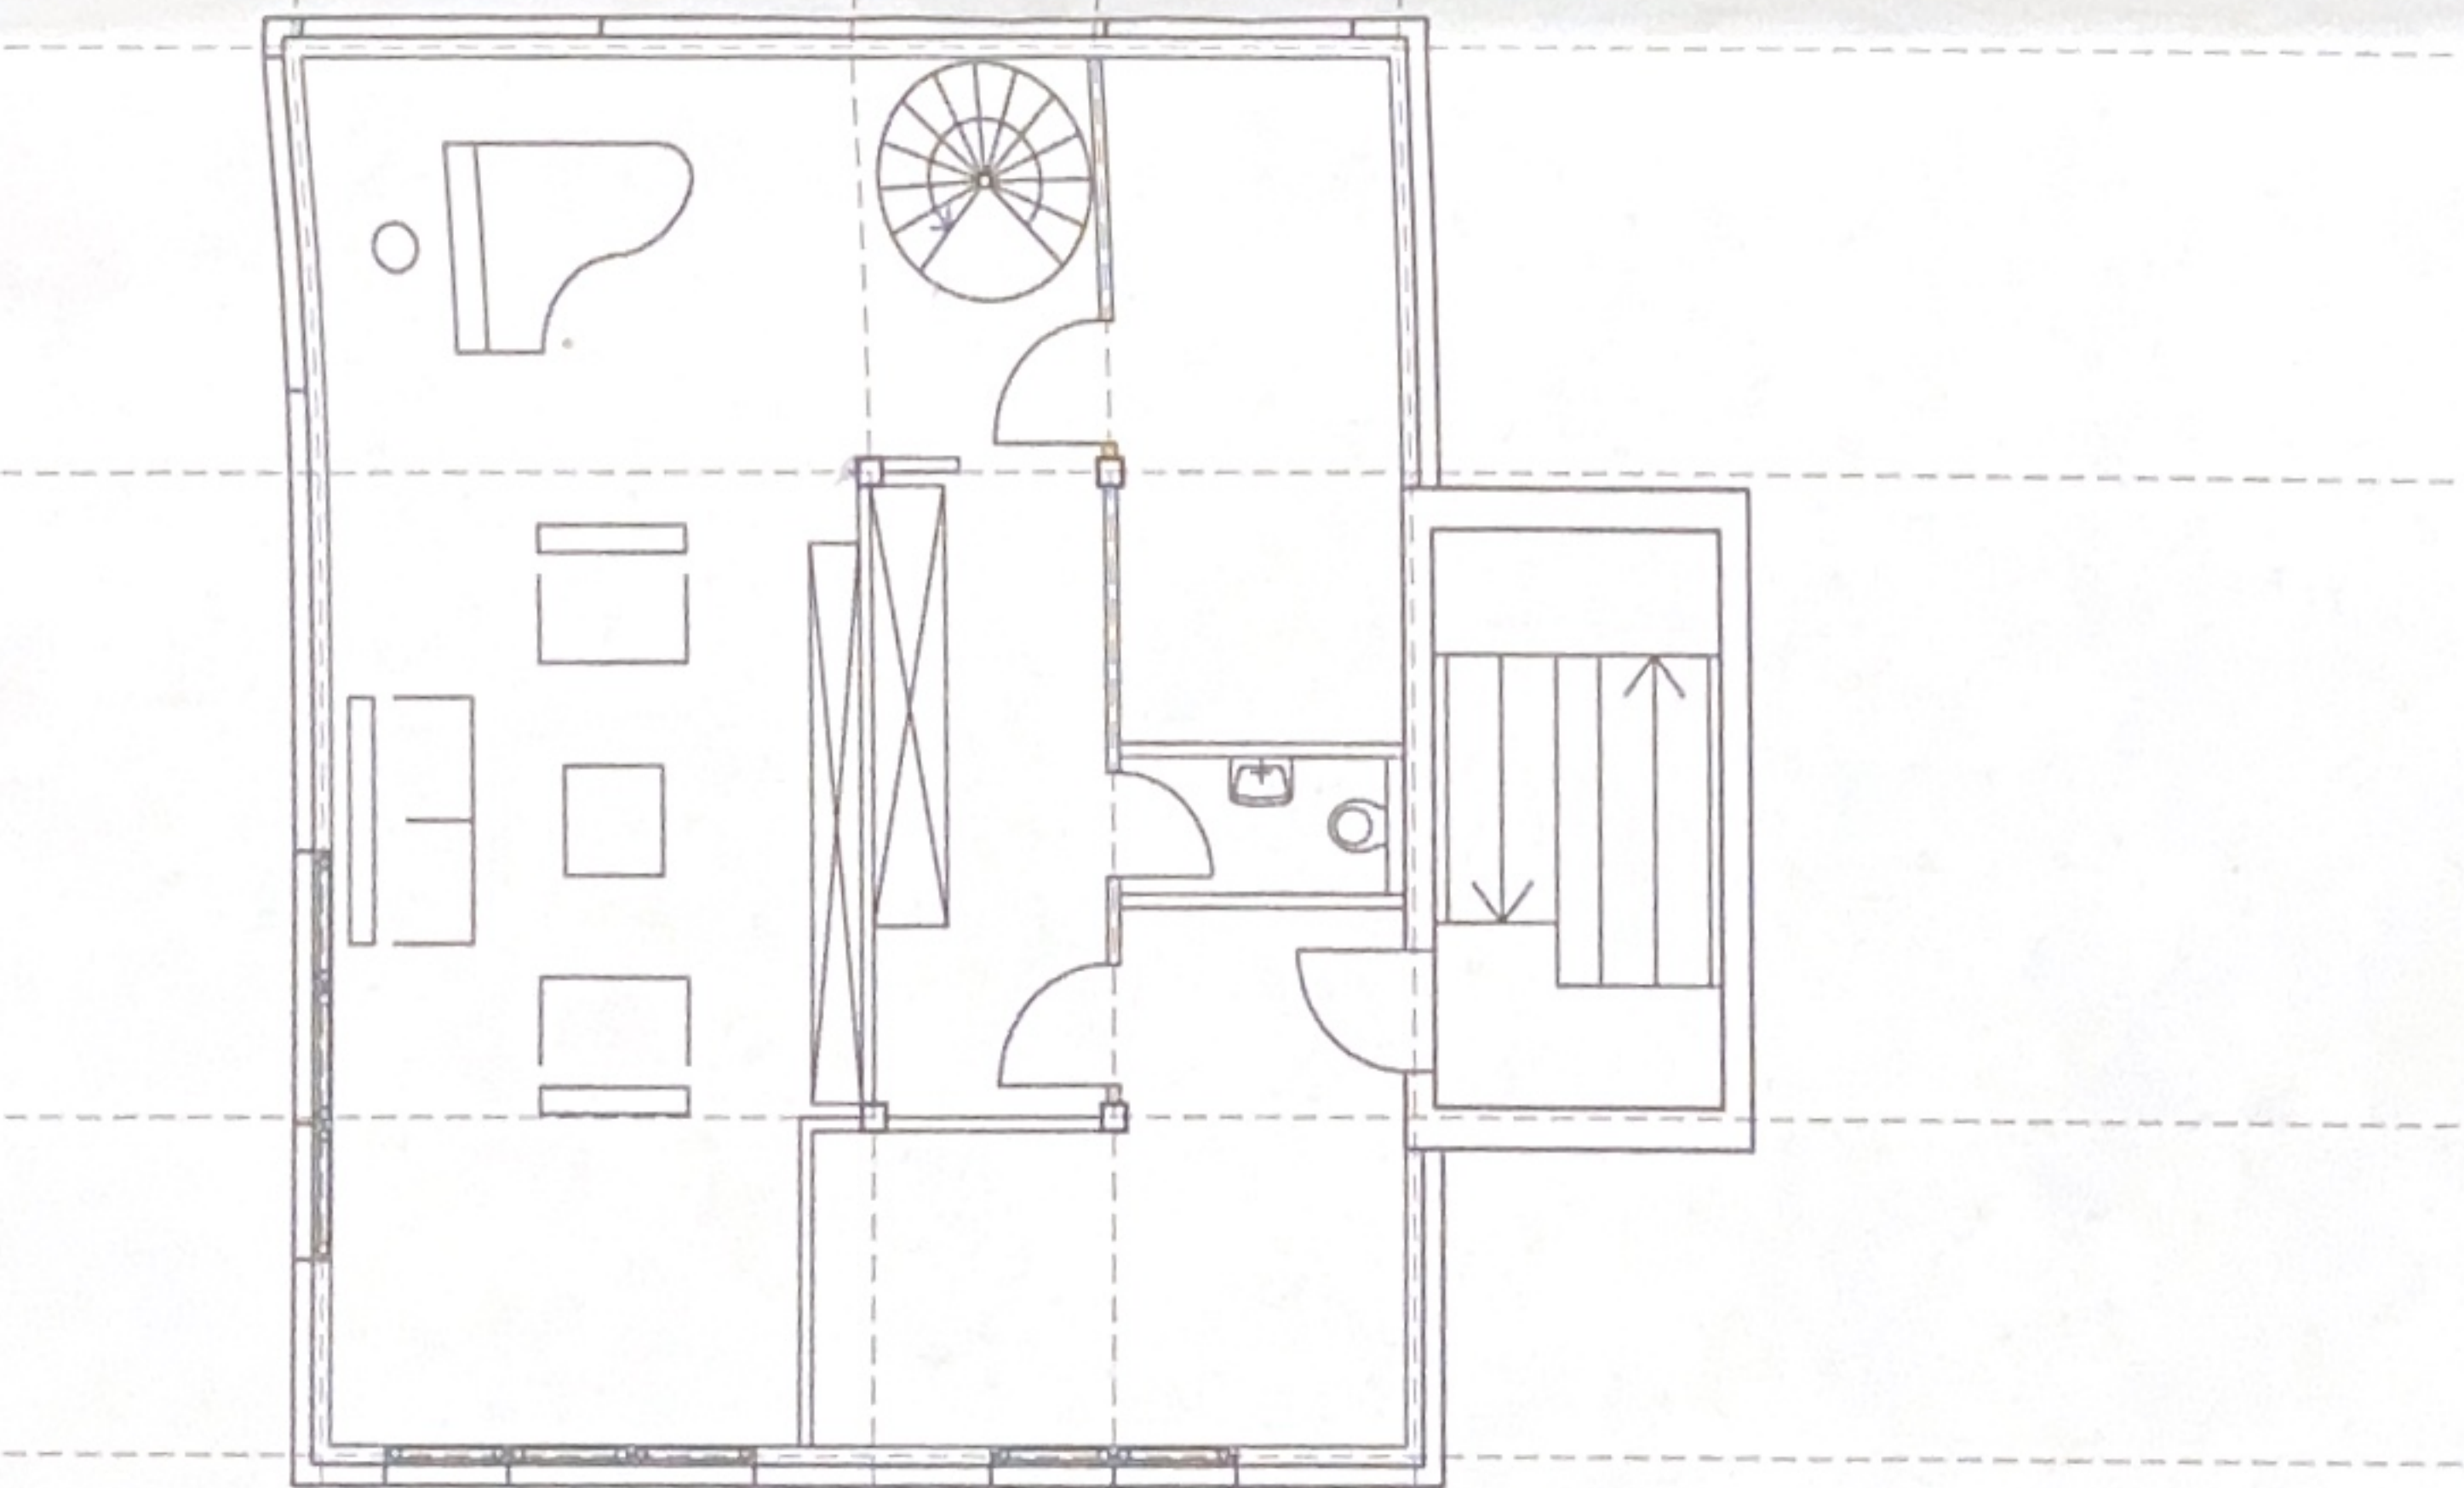

2.OG

IST-Zustand

ARCHITECTENBURO FALCH <small>HERMANN FALCH, DPL. ING., FREIER ARCHITECT BDA MIT PARTNERN NECKARSTR. 24, 73728 ESSLINGEN, TEL. 0714096940-0, FAX 0714096940-40 WWW.ARCHITECTENBURO-FALCH.DE INFO@ARCHITECTENBURO-FALCH.DE</small>			
Freigabe Bauherr:		Freigabe Planverfasser:	
GRUNDRISS 2.OG und 3.OG			
PLAN	Nr. 101	Index A	MASSSTAB 1: 100
1/2			Blatt 1
PROJEKTUM 01.03.2002	ERSTELLDATUM 01.03.2002	GRZ. WO/HF	BLATT 93/59