

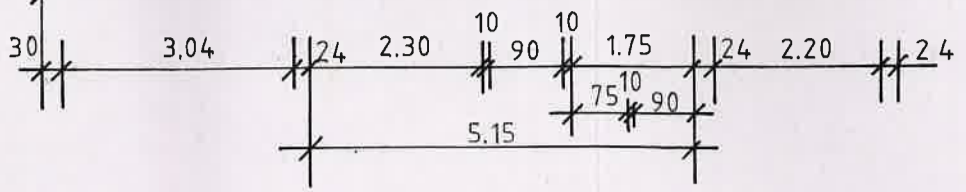


7.00

21.25

 


GRENZE

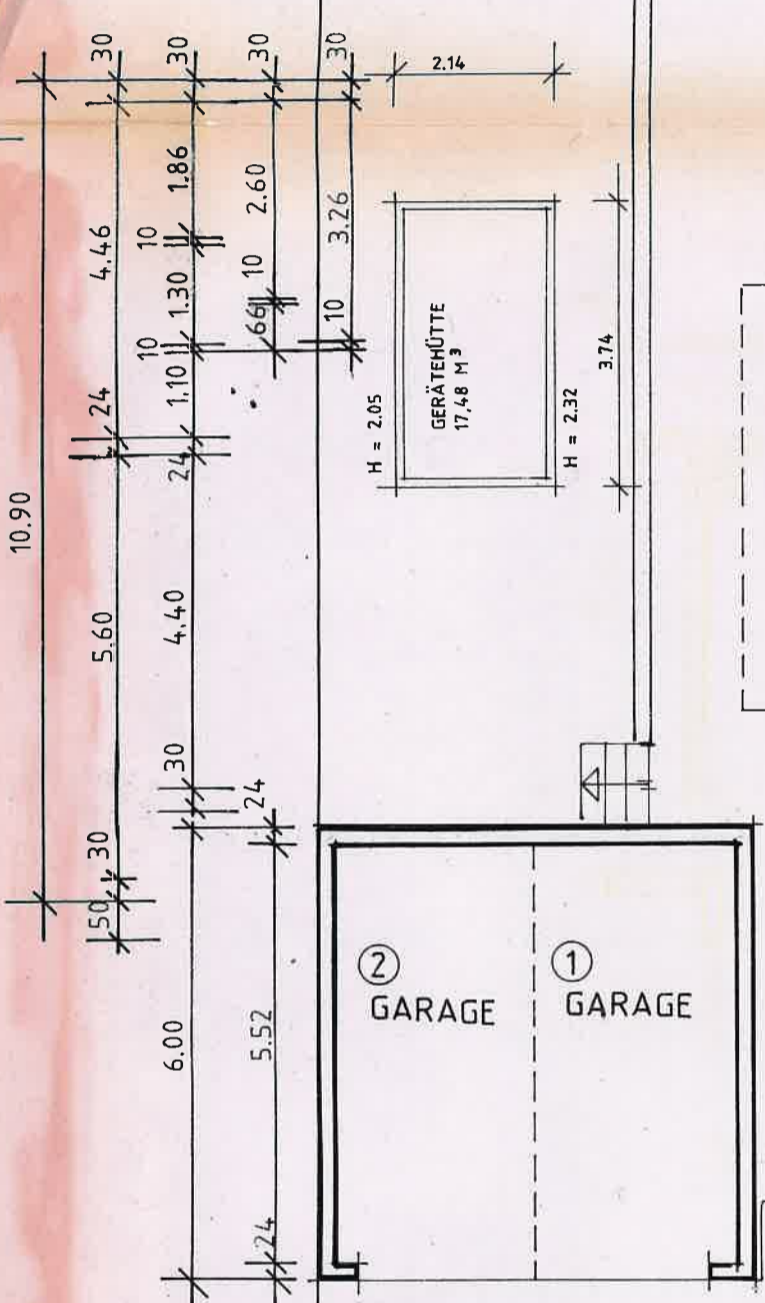

GEME
SIEHE

GRENZE

GRENZE

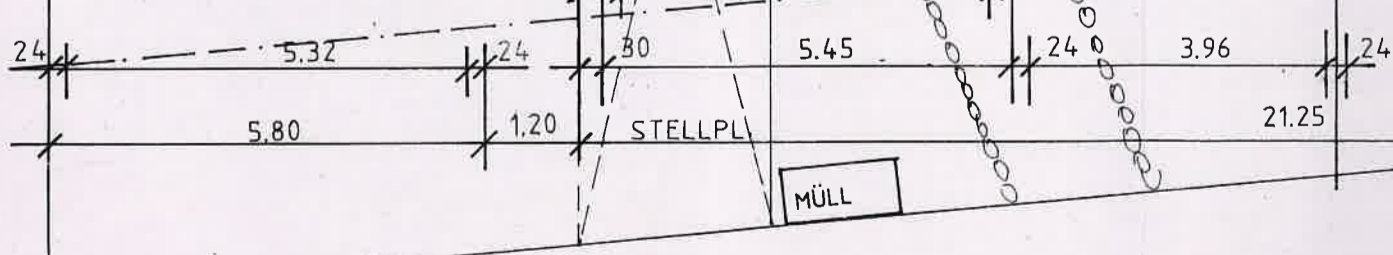

ERDGESCHOSS