



WOHNFLÄCHE JE WOHNUNG 1

ZIMMER	=	15,0 DM
ZIMMER	=	14,3 DM
ZIMMER	=	8,1 DM
KÜCHE	=	8,3 DM
BAD	=	3,0 DM
FLUR	=	2,3 DM
		<hr/>
		51,0 DM

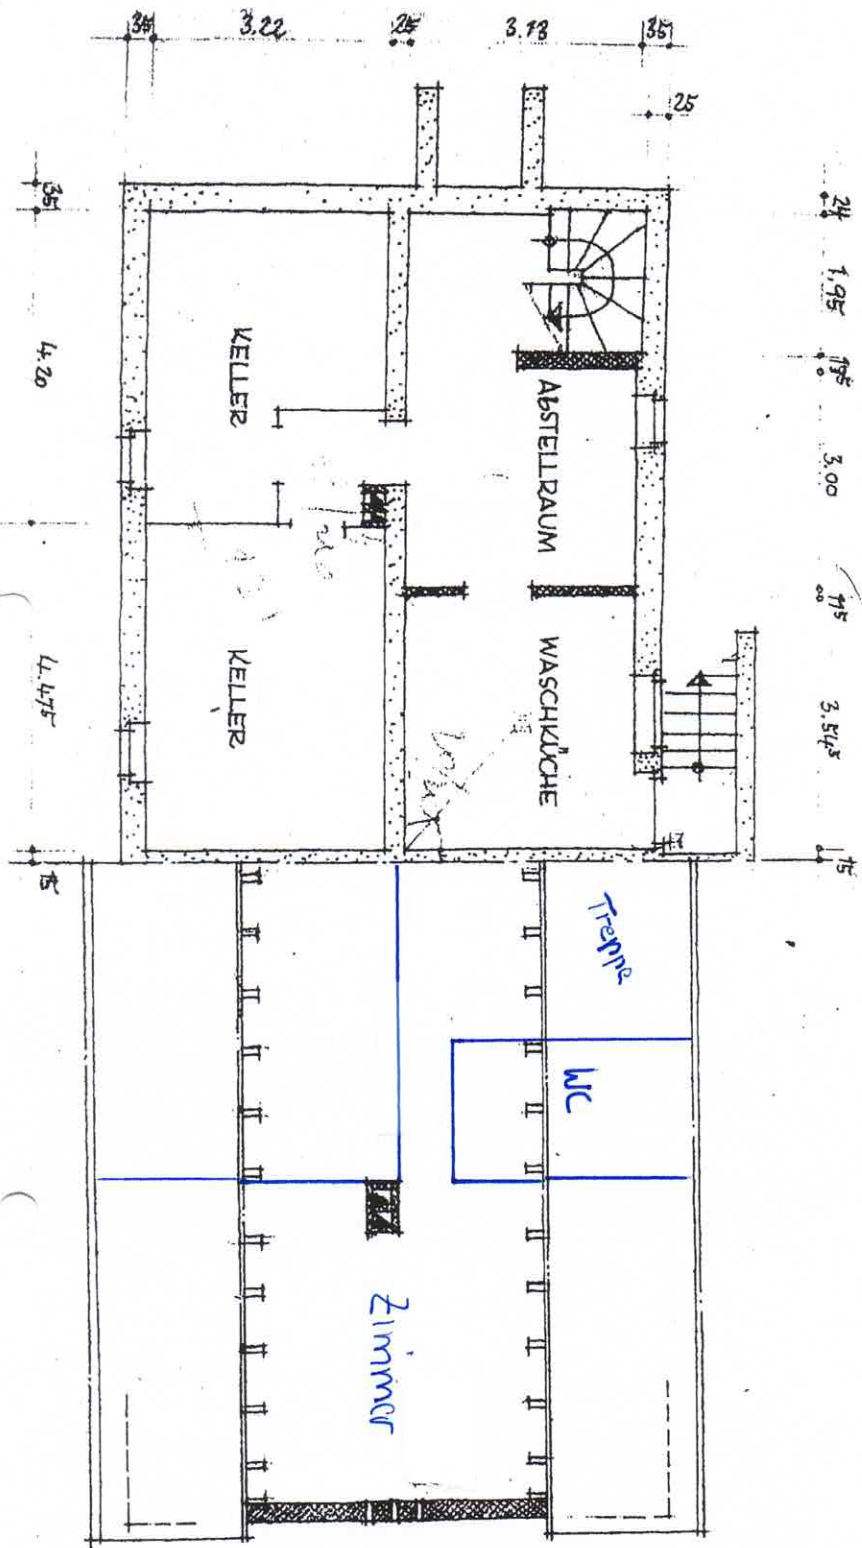


MASSTAB 1 : 100

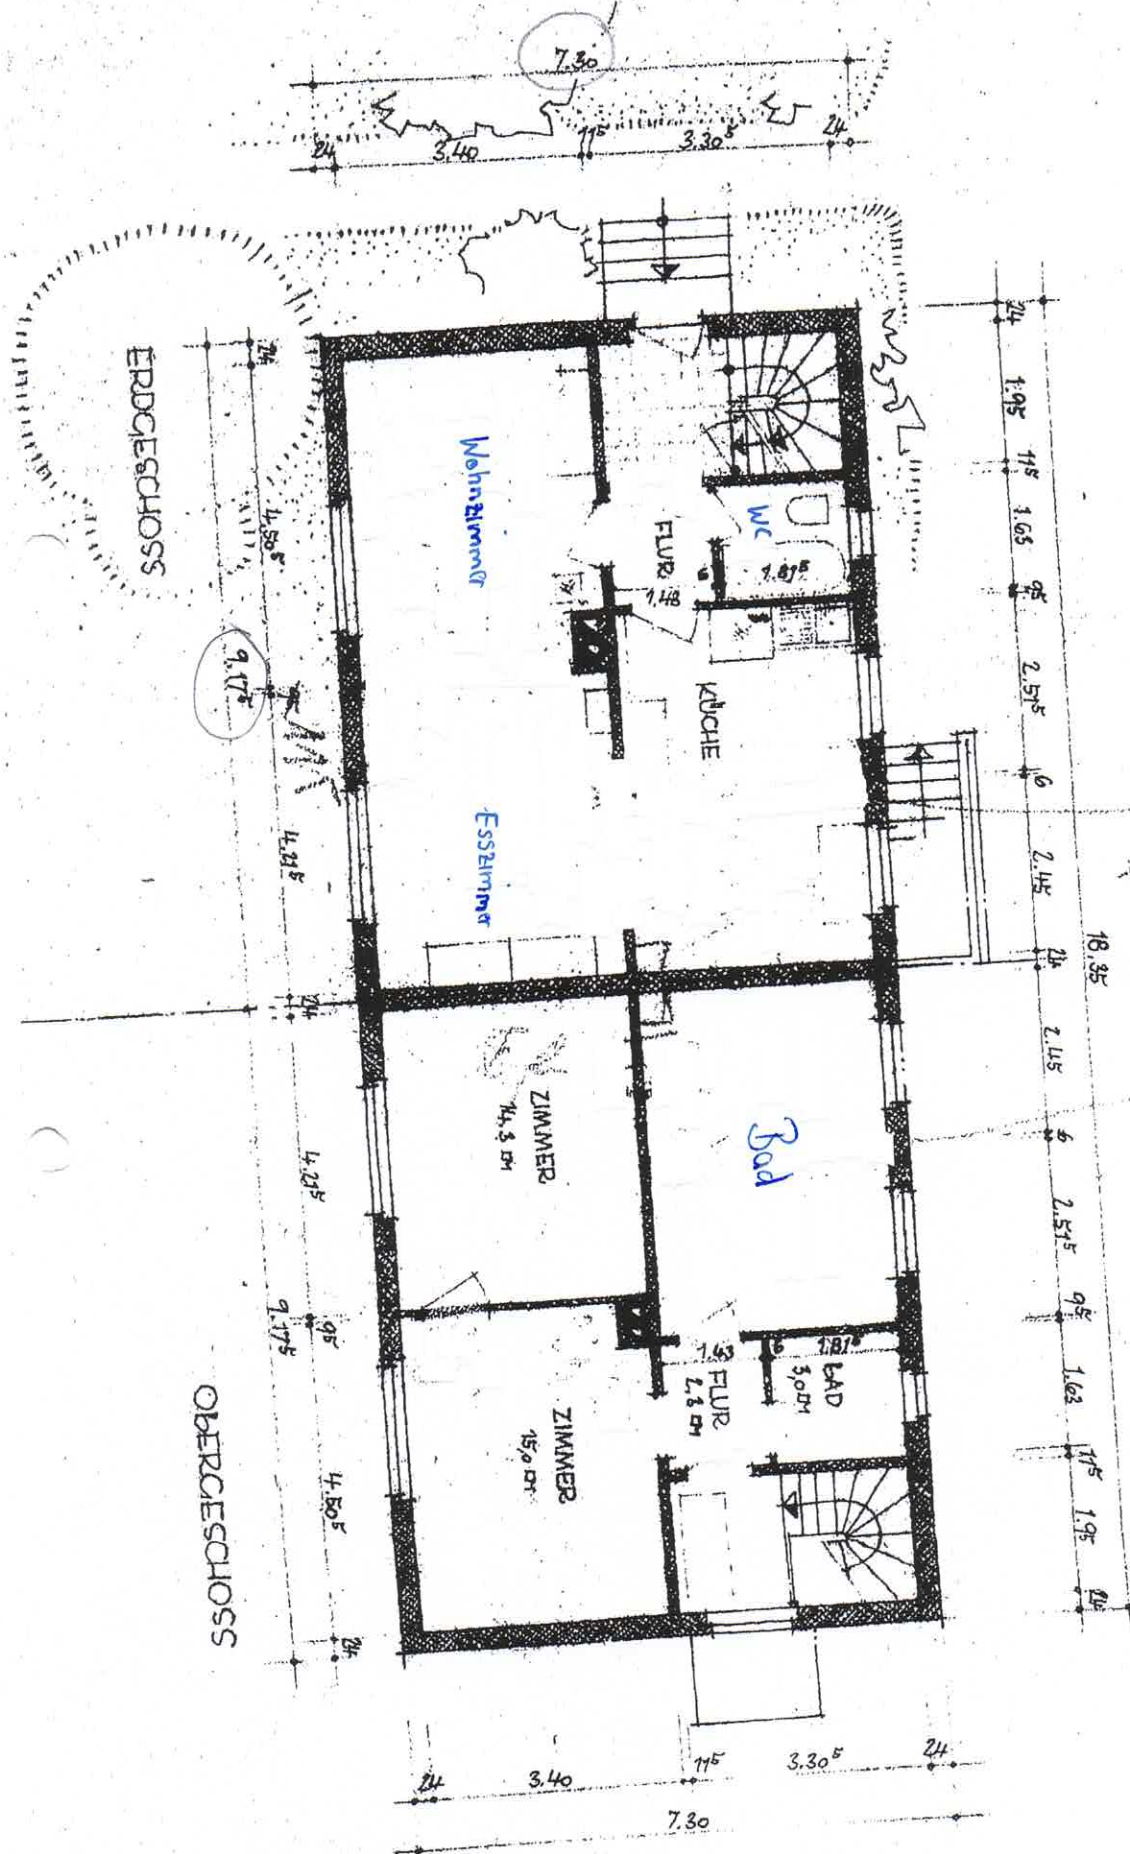

BAUVORHABEN / HAUTUNGEN

MASSSTAB 1 : 100

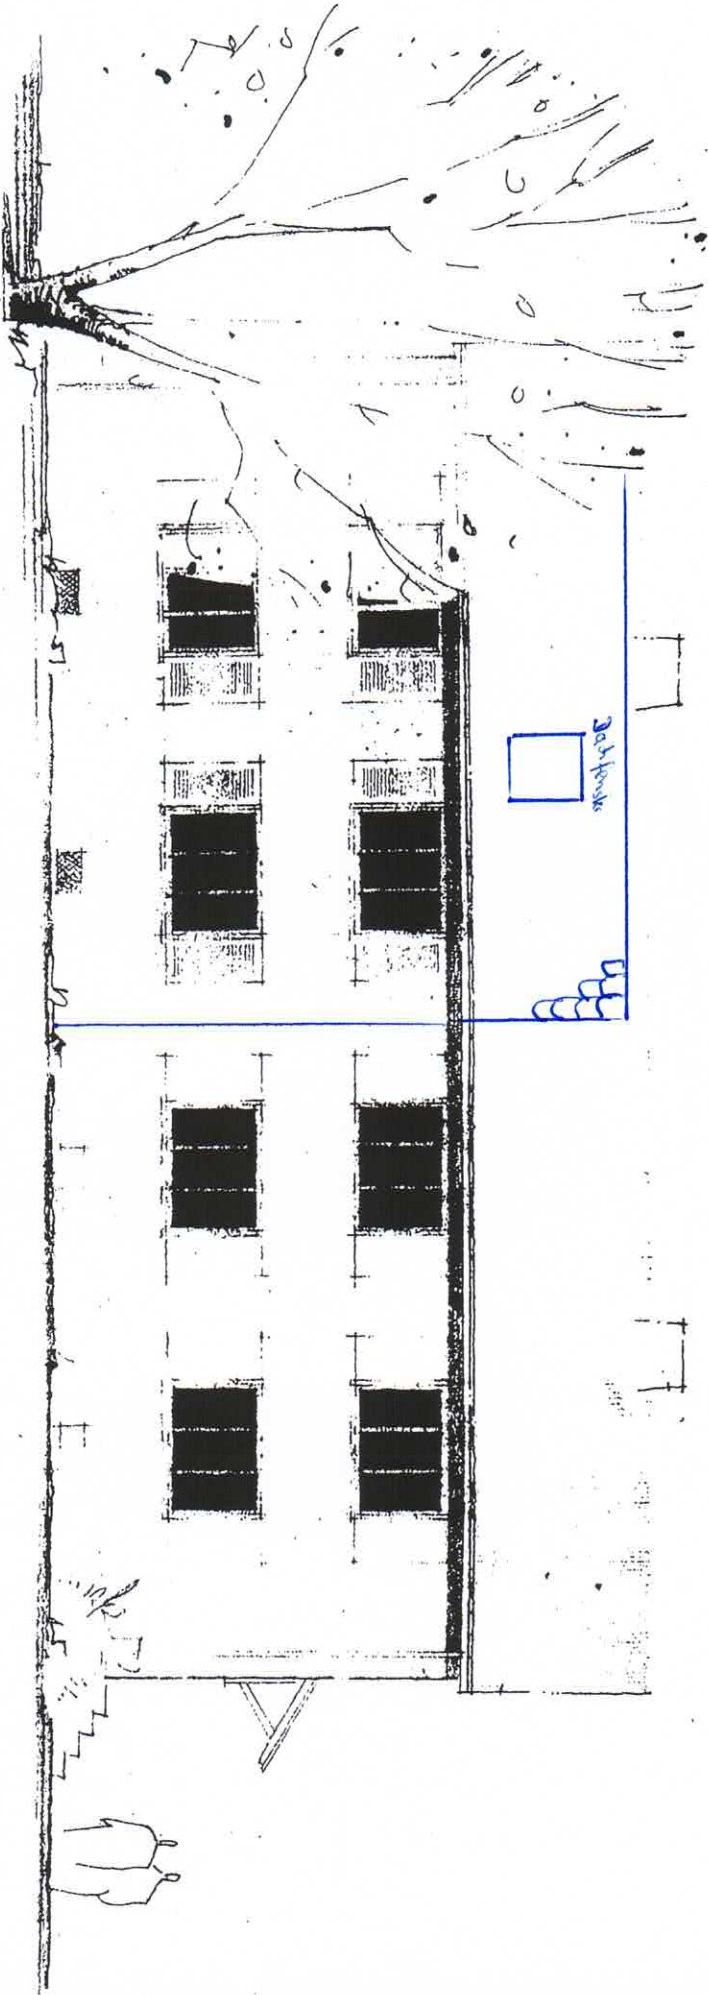

STRASSENANSICHT