

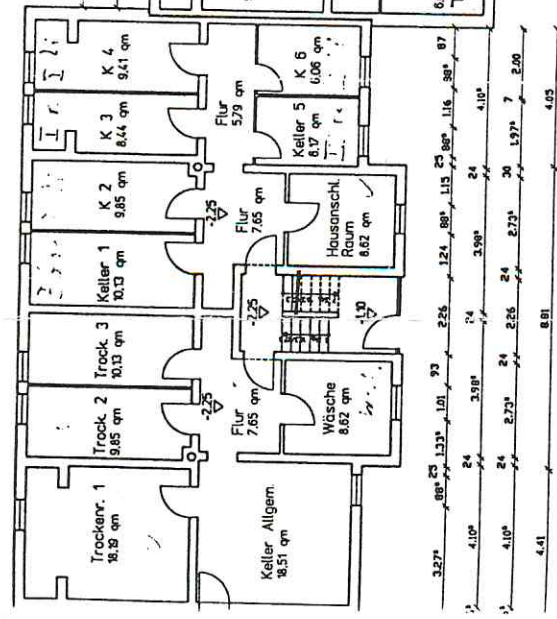


Haus 1

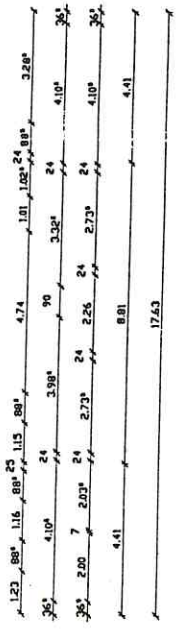

Haus 2

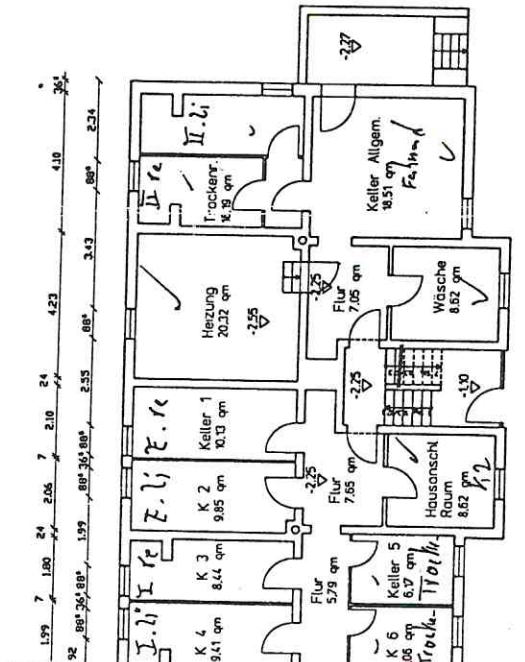

Kellergeschoss

universa
 Lebensversicherung a.G.
 Sulzbacher Str. 1-7, 90489 Nürnberg, Tel.: 5307 - 1346

Gez.: 12.06.1998	Name
Stoek:	Kellergeschoss
Maßstab:	

BV: 21465 Wentorf
 Schanze 45 a/b