

BÜRO LANDAU
 OSTRING 23
 78829 LANDAU
 T 06341 68110 00
 F 06341 68110 99

BÜRO GOSLAR
 BÄRINGERSTR. 4
 38640 GOSLAR
 T 05321 39 66 33
 F 05321 39 66 34

BAUVORHABEN 170701FE


UMBAU DES UNTERNEHMENSSTITZES DER FEST GMBH
 HARZBURGER STR.14
 38642 GOSLAR

BAUHERR
 FEST GMBH
 VERTR. D. HERRN MICHAEL E. CZAKERT
 HARZBURGER STR.14
 38642 GOSLAR

PLAN B-01

BESTANDSAUFNAHME (01)
 GRUNDRISS ERDGESCHOSS
 1:100
 03.08.2017

WWW.LAMPEVIER.DE

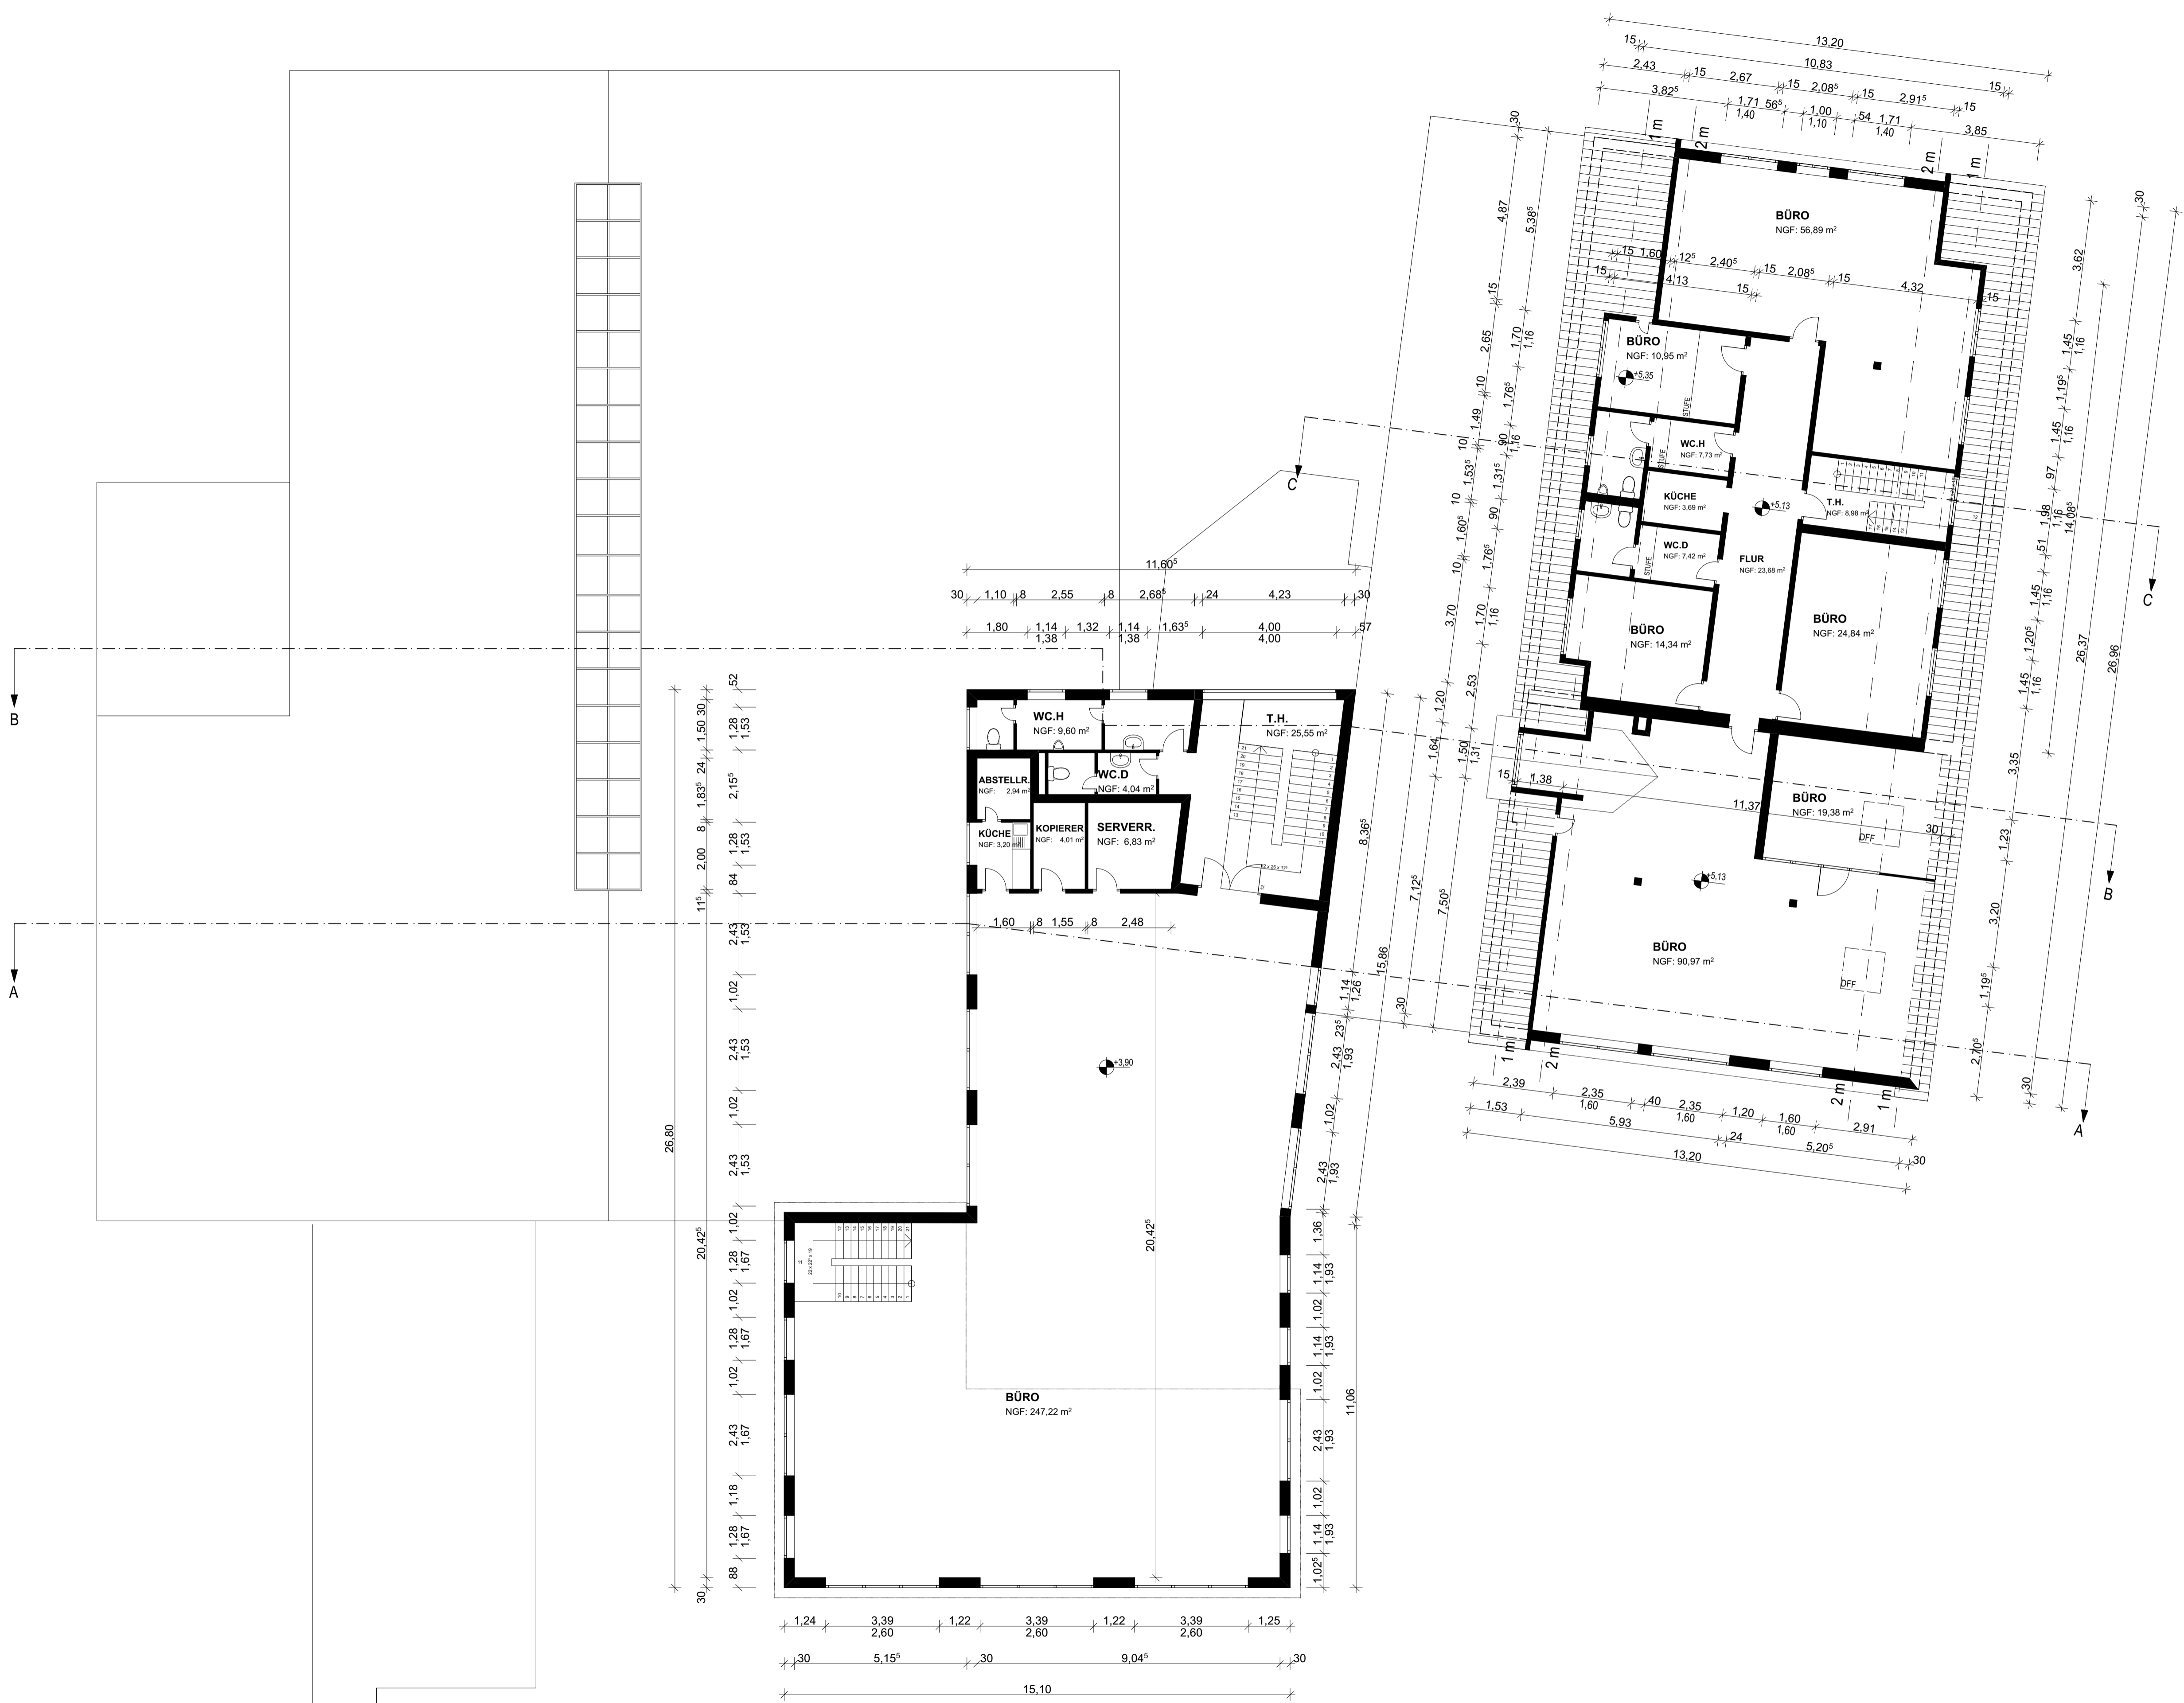

OBERGESCHOSS



BÜRO LANDAU
 OSTRING 23
 78829 LANDAU
 T 06341 68110 00
 F 06341 68110 99

BÜRO GOSLAR
 BÄRINGERSTR. 4
 38640 GOSLAR
 T 05321 39 66 33
 F 05321 39 66 34

BAUVORHABEN 170701FE

UMBAU DES UNTERNEHMENSSTIZES DER FEST GMBH
 HARZBURGER STR.14
 38642 GOSLAR

BAUHERR



FEST GMBH
 VERTR. D. HERRN MICHAEL E. CZAKERT
 HARZBURGER STR.14
 38642 GOSLAR

PLAN B-02

BESTANDSAUFNAHME (01)
 GRUNDRISS OBER-DACHGESCHOSS
 1:100
 03.08.2017
 WWW.LAMPEVIER.DE



DACHGESCHOSS

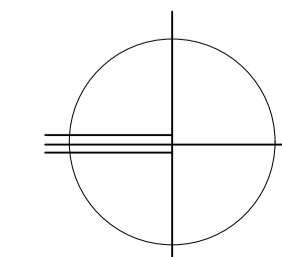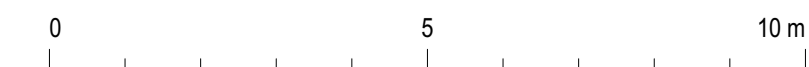

BÜRO LANDAU

OSTRING 23
78829 LANDAU
T 06341 68110 00
F 06341 68110 99

BÜRO GOSLAR

BÄRINGERSTR. 4
38640 GOSLAR
T 05321 39 66 33
F 05321 39 66 34

BAUVORHABEN 170701FE

UMBAU DES UNTERNEHMENSSTIZES DER
FEST GMBH
HARZBURGER STR.14
38642 GOSLAR


BAUHERR

FEST GMBH
VERTR. D. HERRN MICHAEL E. CZAKERT
HARZBURGER STR.14
38642 GOSLAR


PLAN B-03

BESTANDSAUFNAHME (01)
GRUNDRISS DACHGESCHOSS
1:100
03.08.2017


WWW.LAMPEVIER.DE

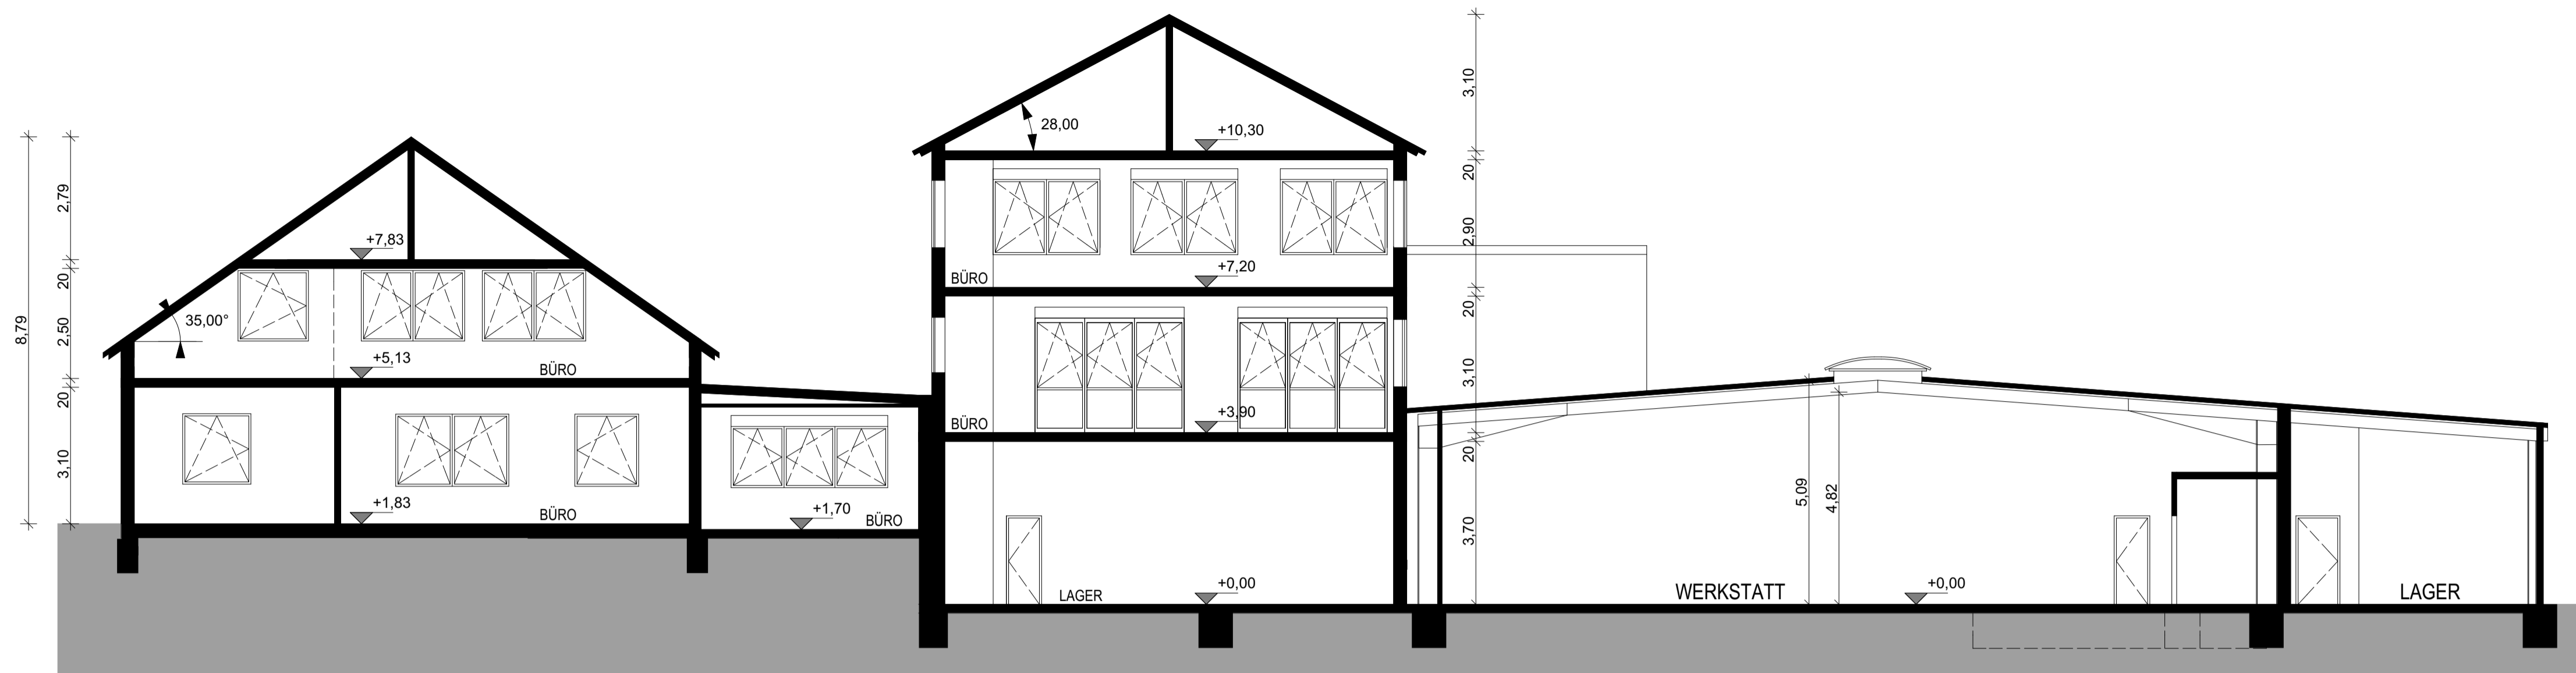


SCHNITT A-A

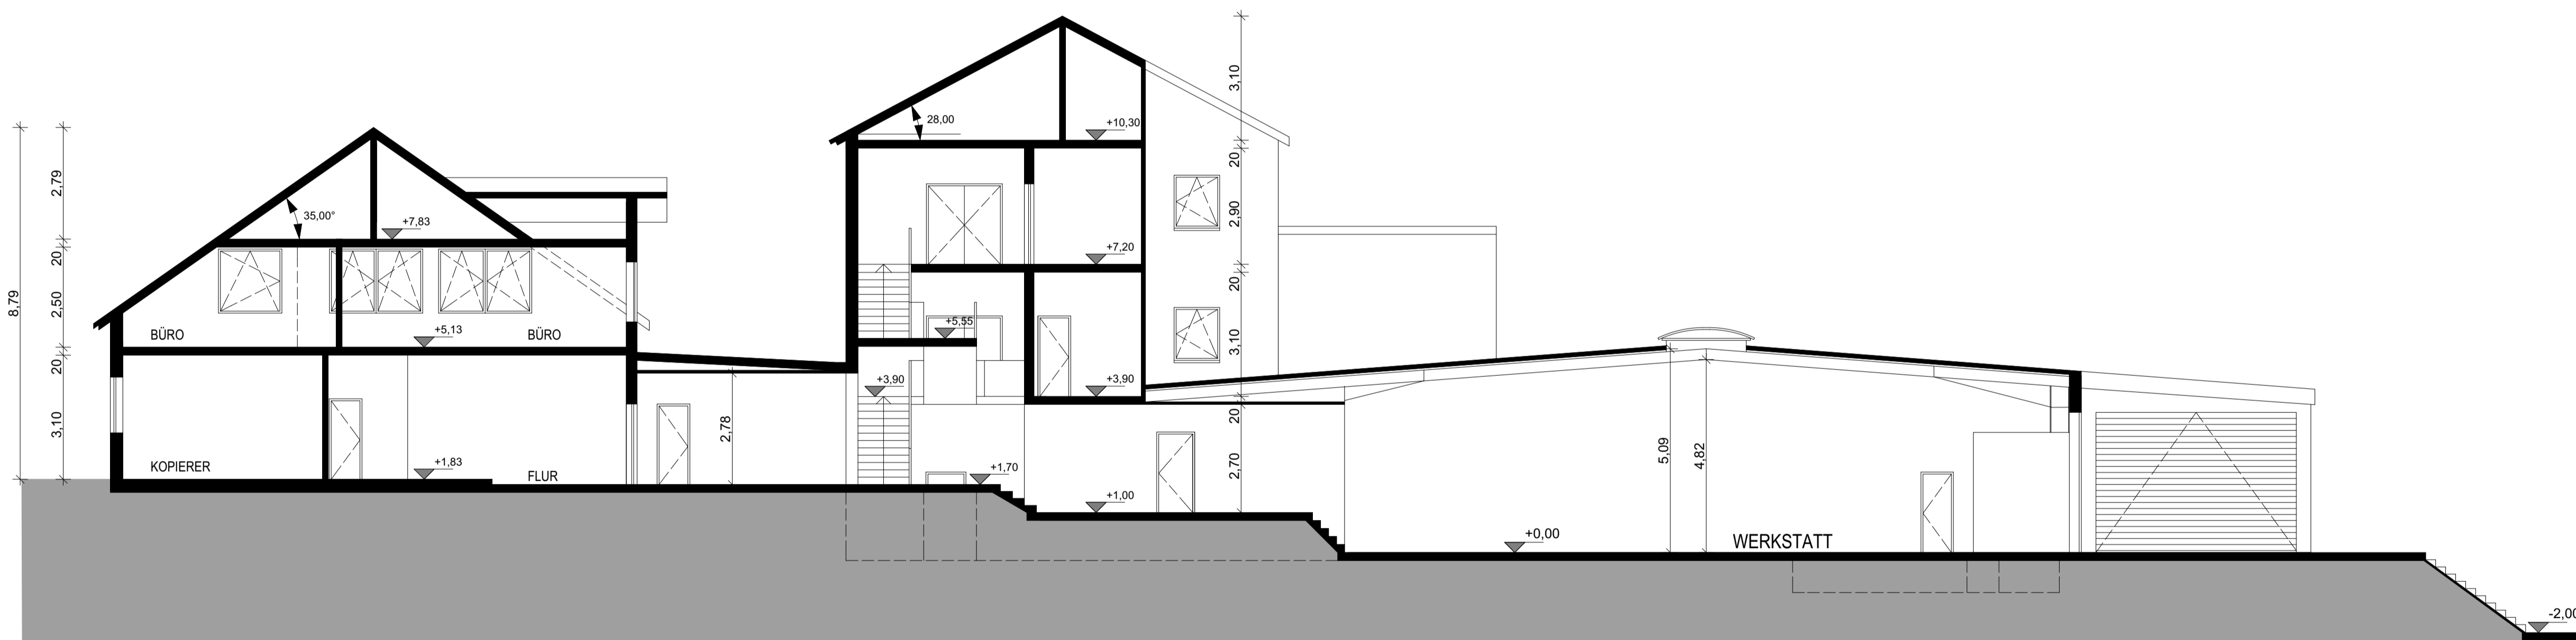

SCHNITT B-B

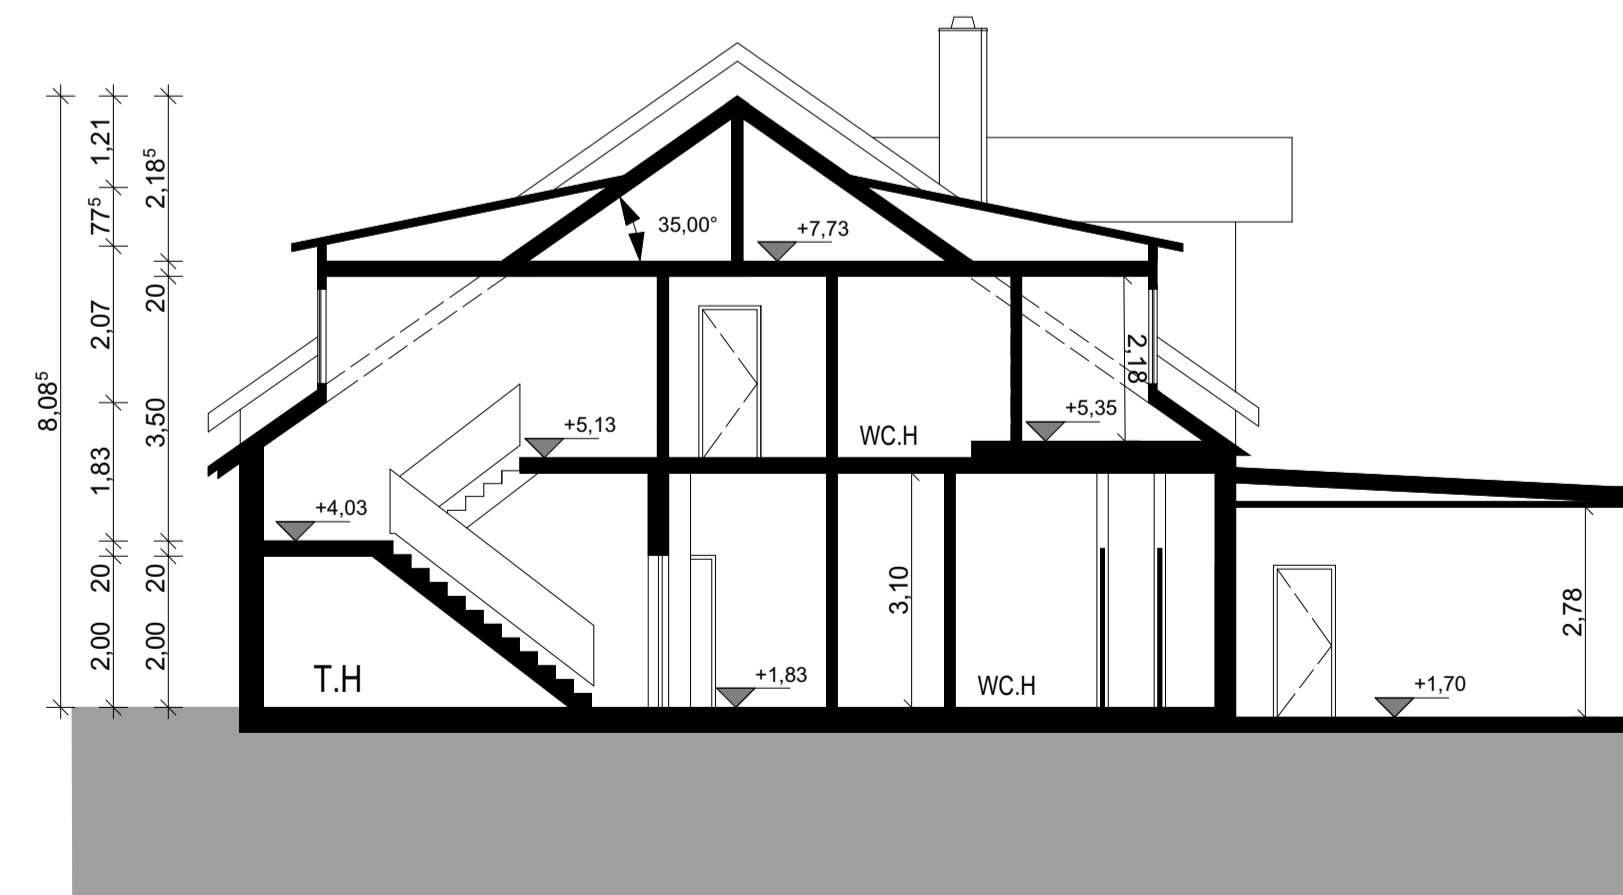

SCHNITT C-C

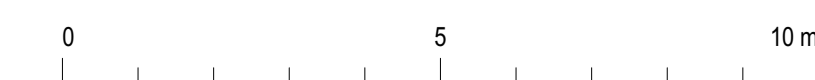

BÜRO LANDAU

OSTRING 23
78829 LANDAU
T 06341 68110 00
F 06341 68110 99

BÜRO GOSLAR

BÄRINGERSTR. 4
38640 GOSLAR
T 05321 39 66 33
F 05321 39 66 34

BAUVORHABEN 170701FE

UMBAU DES UNTERNEHMENSSTIZES DER
FEST GMBH
HARZBURGER STR.14
38642 GOSLAR

BAUHERR

FEST GMBH
VERTR. D. HERRN MICHAEL E. CZAKERT
HARZBURGER STR.14
38642 GOSLAR

PLAN B-04

BESTANDSAUFNAHME (01)

SCHNITTE

1:100

03.08.2017


WWW.LAMPEVIER.DE




OSTANSICHT




WESTANSICHT

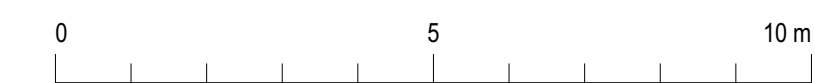


BÜRO LANDAU
 OSTRING 23
 78829 LANDAU
 T 06341 68110 00
 F 06341 68110 99
 BÜRO GOSLAR
 BÄRINGERSTR. 4
 38640 GOSLAR
 T 05321 39 66 33
 F 05321 39 66 34
 BAUVORHABEN 170701FE
 UMBAU DES UNTERNEHMENSSTIZES DER
 FEST GMBH
 HARZBURGER STR.14
 38642 GOSLAR
 BAUHERR
 FEST GMBH
 VERTR. D. HERRN MICHAEL E. CZAKERT
 HARZBURGER STR.14
 38642 GOSLAR
 PLAN B-05
 BESTANDSAUFNAHME (01)
 ANSICHTEN
 1:100
 03.08.2017
 WWW.LAMPEVIER.DE

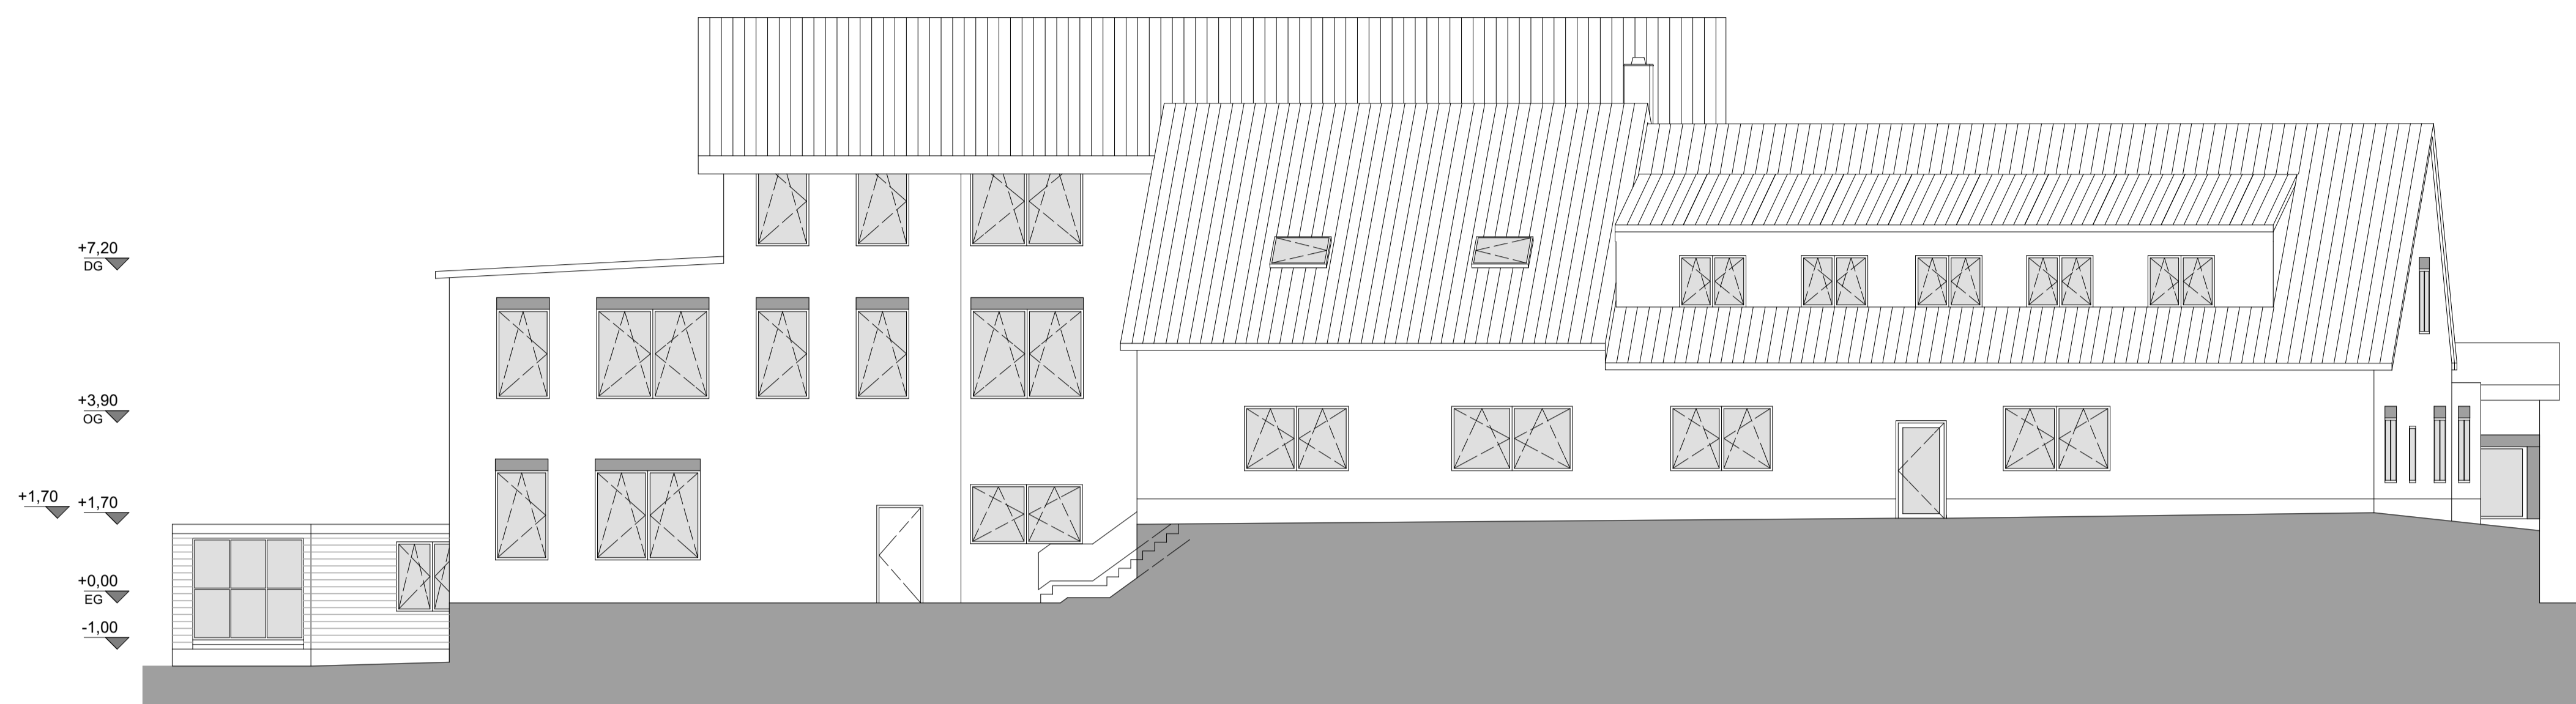

SÜDANSICHT

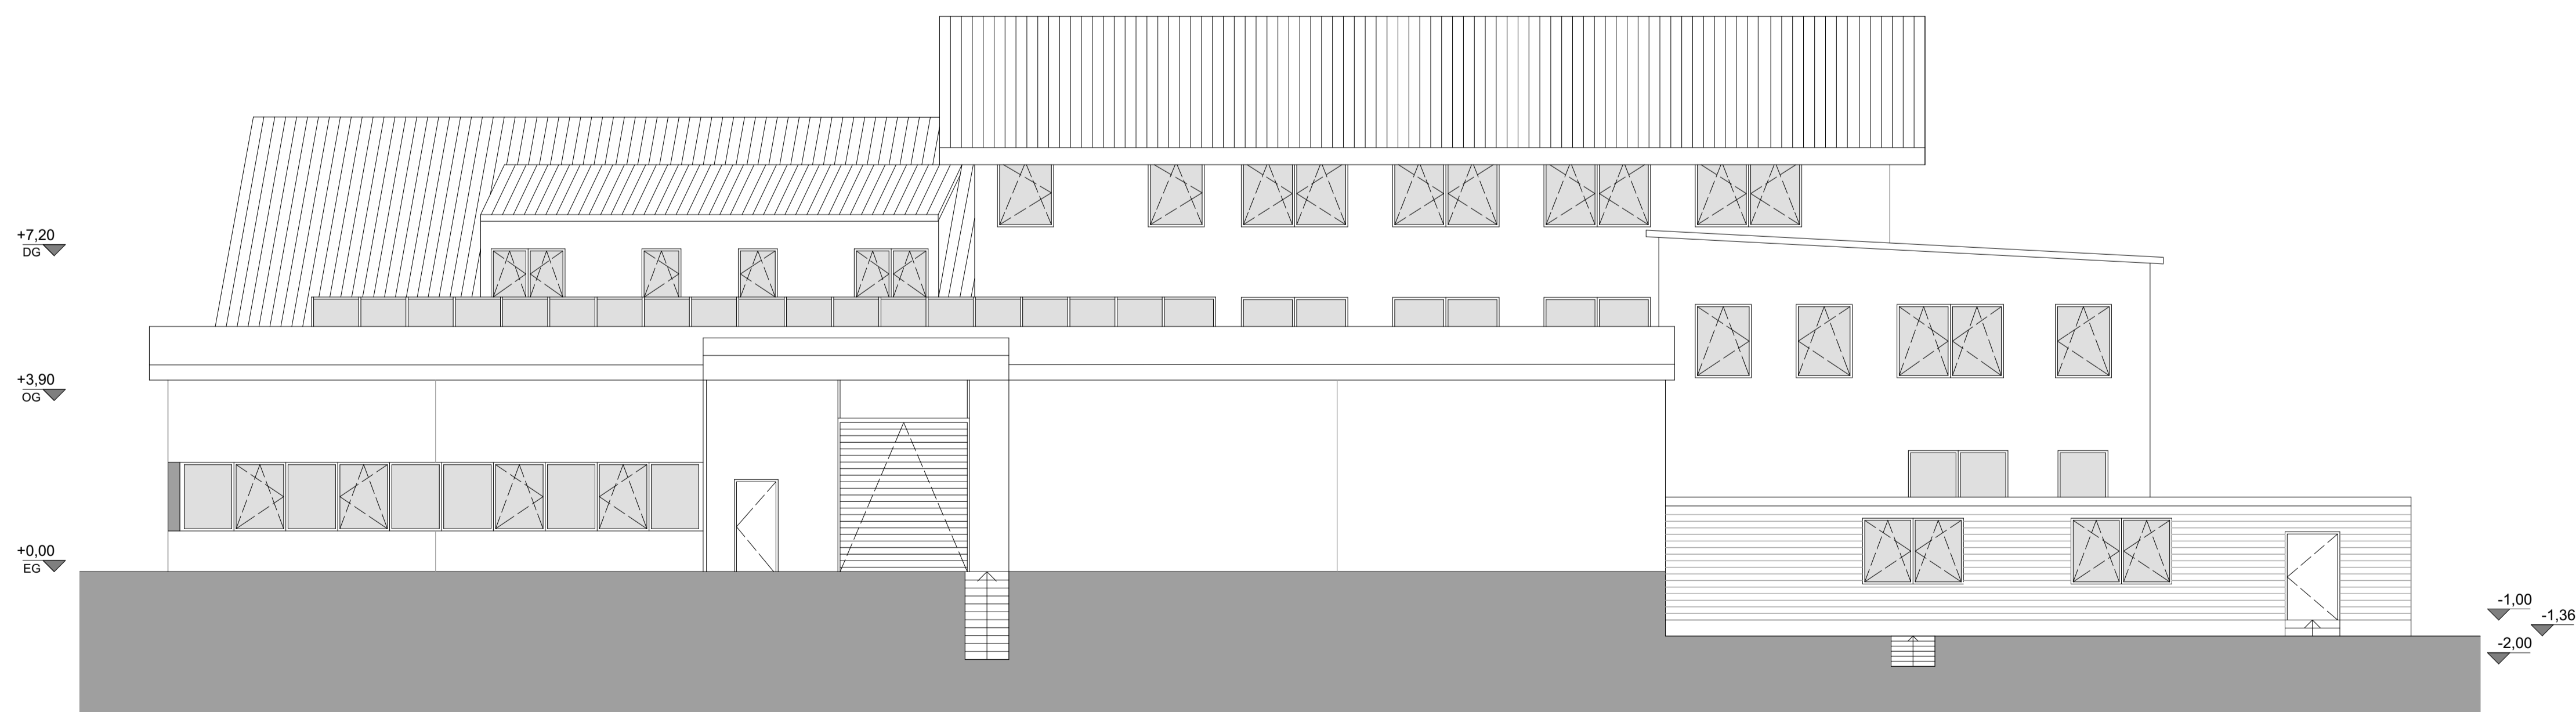

NORDANSICHT

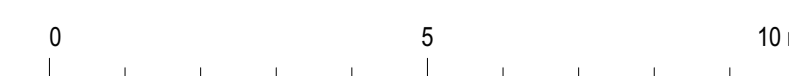

BÜRO LANDAU
 OSTRING 23
 78829 LANDAU
 T 06341 68110 00
 F 06341 68110 99
 BÜRO GOSLAR
 BÄRINGERSTR. 4
 38640 GOSLAR
 T 05321 39 66 33
 F 05321 39 66 34
 BAUVORHABEN 170701FE
 UMBAU DES UNTERNEHMENSSTZES DER
 FEST GMBH
 HARZBURGER STR.14
 38642 GOSLAR
 BAUHERR
 FEST GMBH
 VERTR. D. HERRN MICHAEL E. CZAKERT
 HARZBURGER STR.14
 38642 GOSLAR
 PLAN B-06
 BESTANDSAUFNAHME (01)
 ANSICHTEN
 1:100
 03.08.2017
 WWW.LAMPEVIER.DE

